



Útlit - Austur

2021.05.31
SHTs
15.06.2021

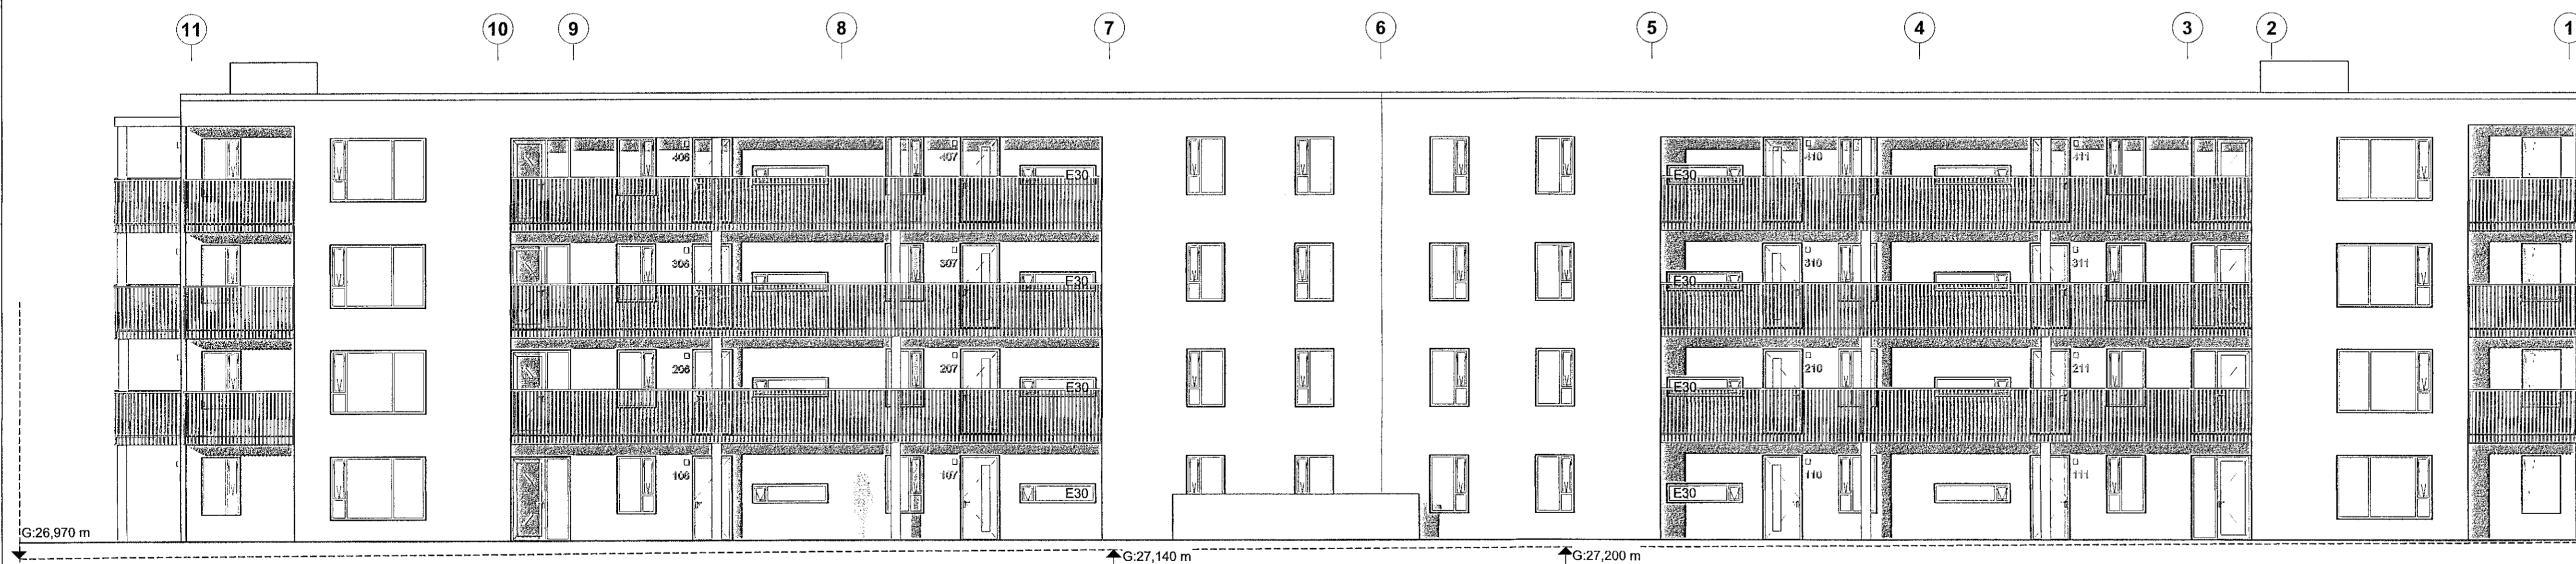

Útlit - Norður

A 31.05.2021 HI Br.v.athugas.b.fulltrúa

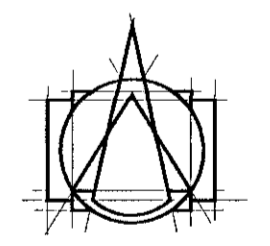

T.ark
ARKITEKTAR
HÁTÓNI 2b - 105 REYKJAVÍK
SÍMI: 540 5700
tark@tark.is - www.tark.is

VERURRETTI
Nónhamar 1-3, 221 Hafnarfj.
Fjölbýlishús, mhl 01
Aðaluppdrættir

VERK
Útlit - Austur / Norður

MÁL:
1 : 100
HANNAD:
AA
YFIRFARIÐ:
ISC
VERKNUMÉR:
753-16

DACS:
07.05.2021
TEIKNAD:
HI/IL

FL. TEIKNINGANÖMUR ÖTÖ
04 1.3-01 A

SAMÞ. Ásgeir Ásgeirsson Arkitekt MAA SAMMÆR KL060101-5429

