




GRUNNMYND 1.HÆÐ

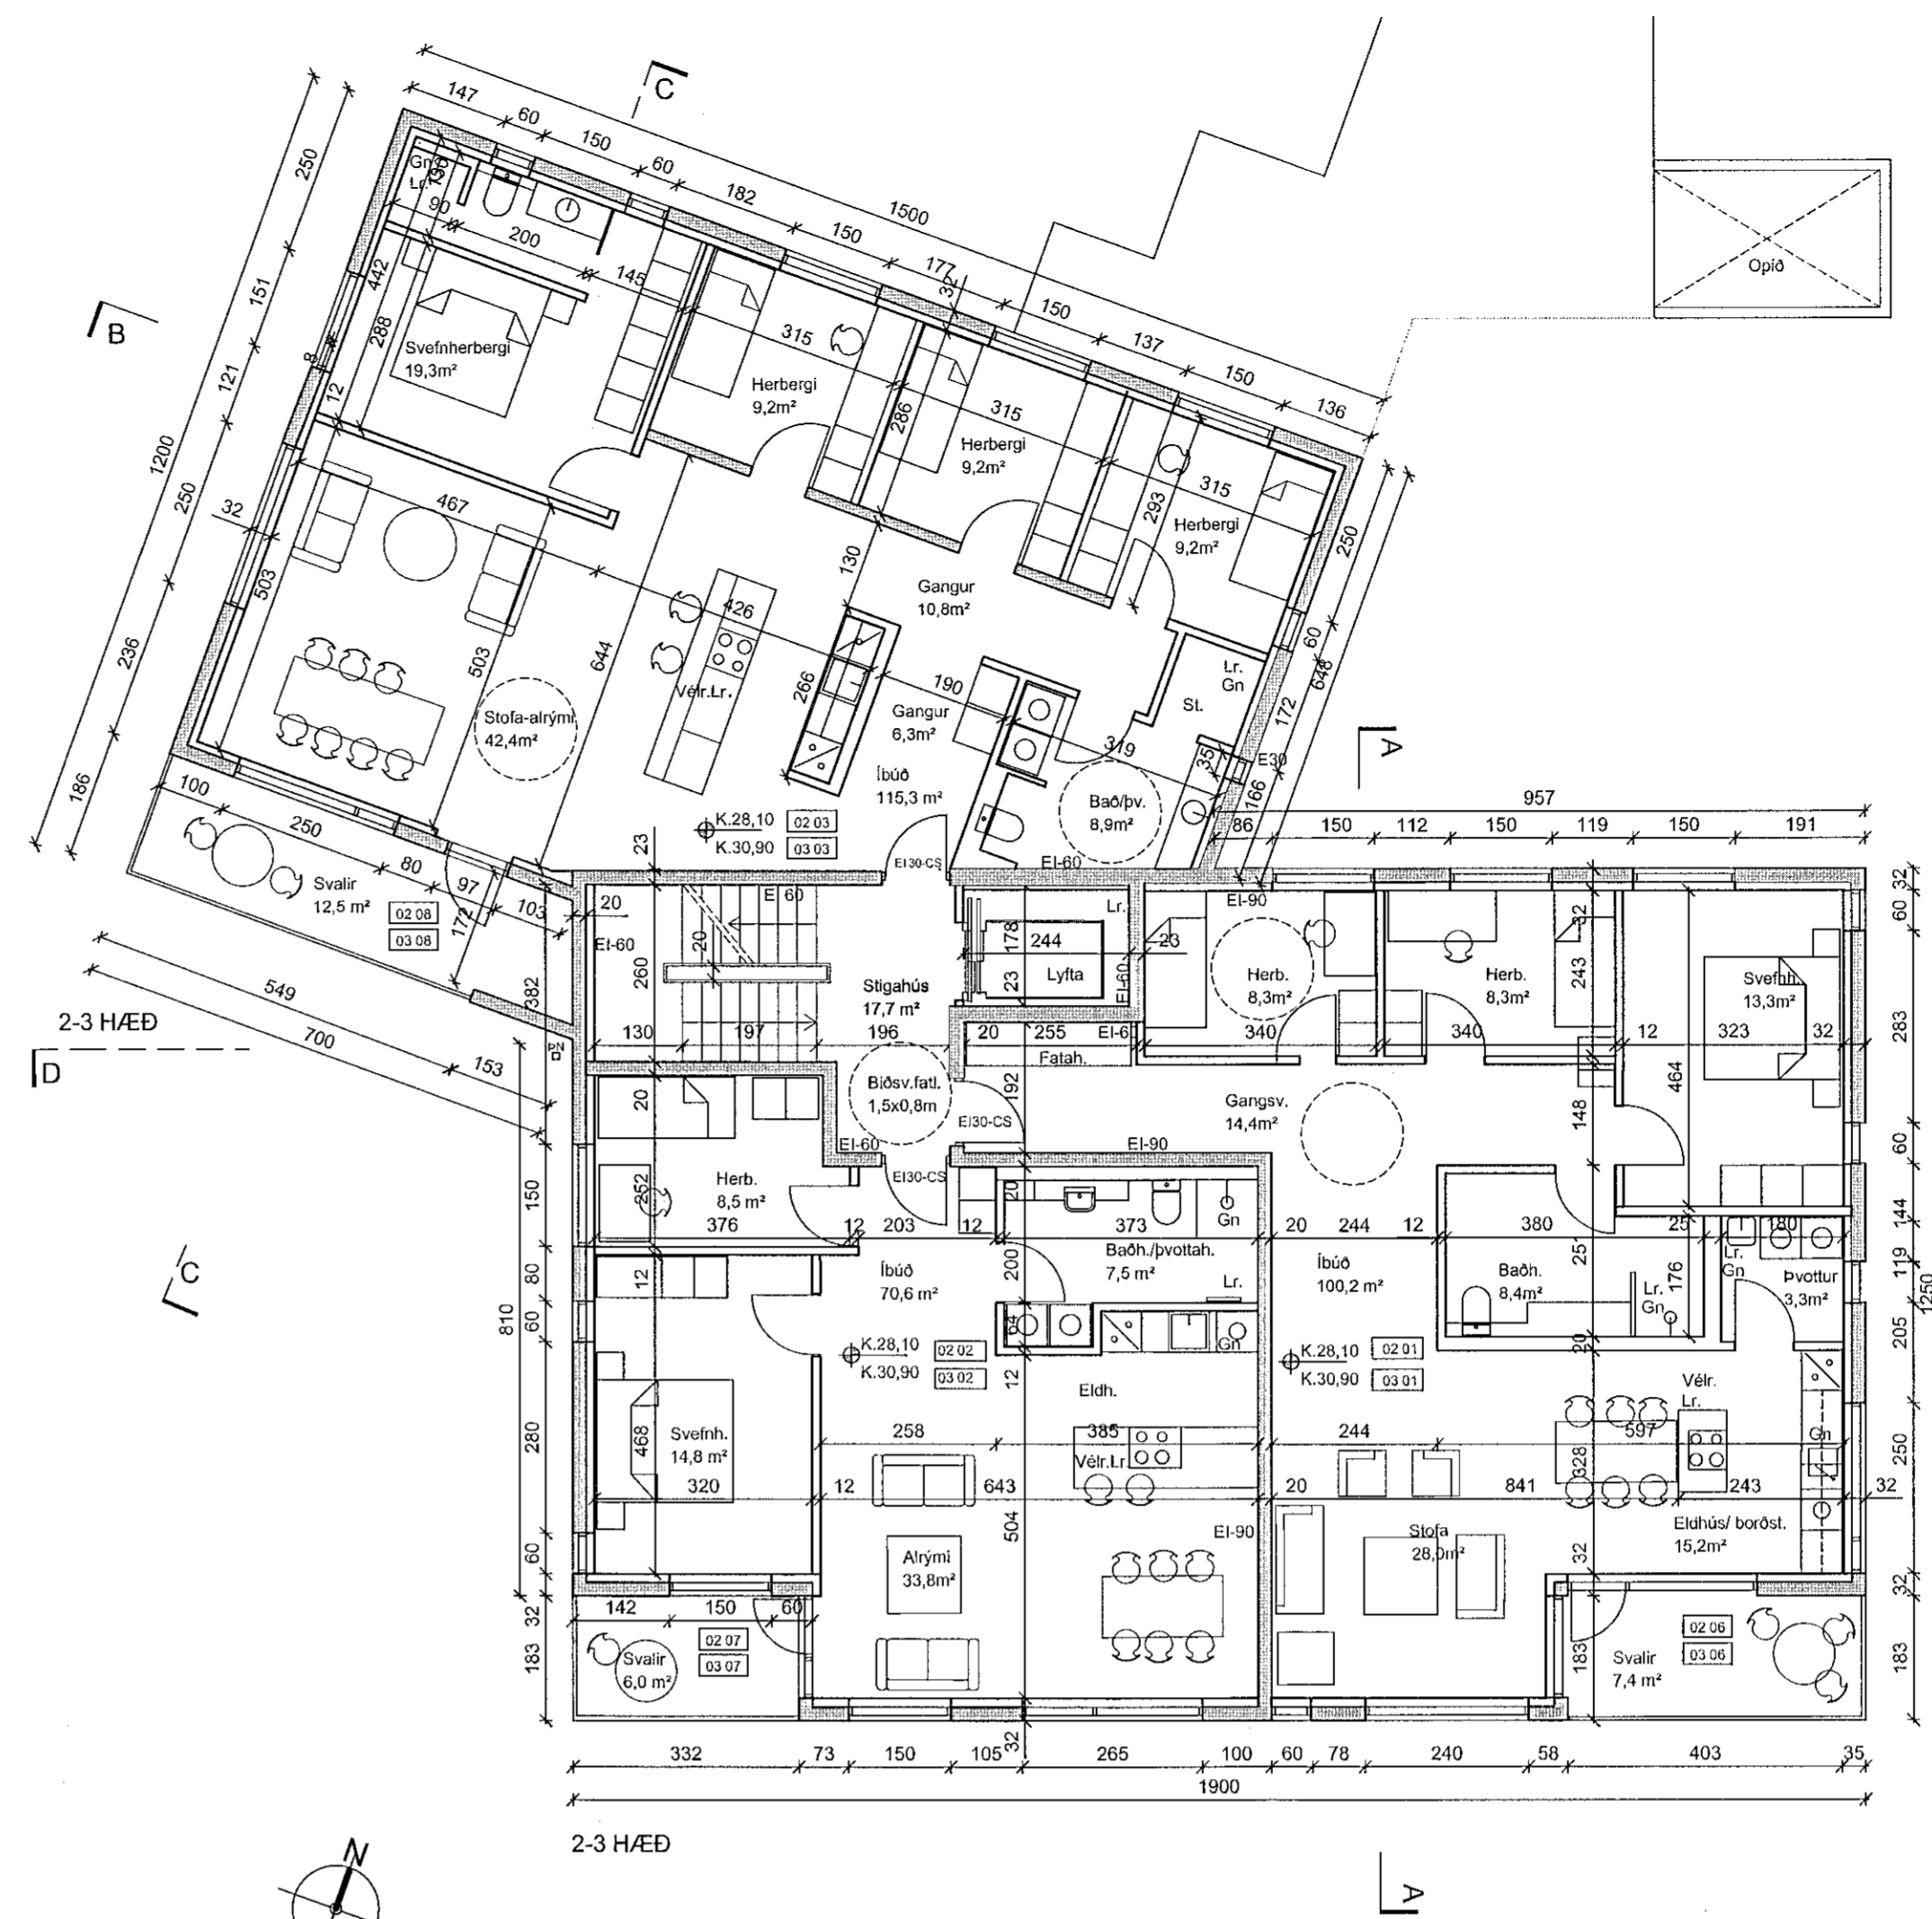

GRUNNMYND 2.-3.HÆÐ

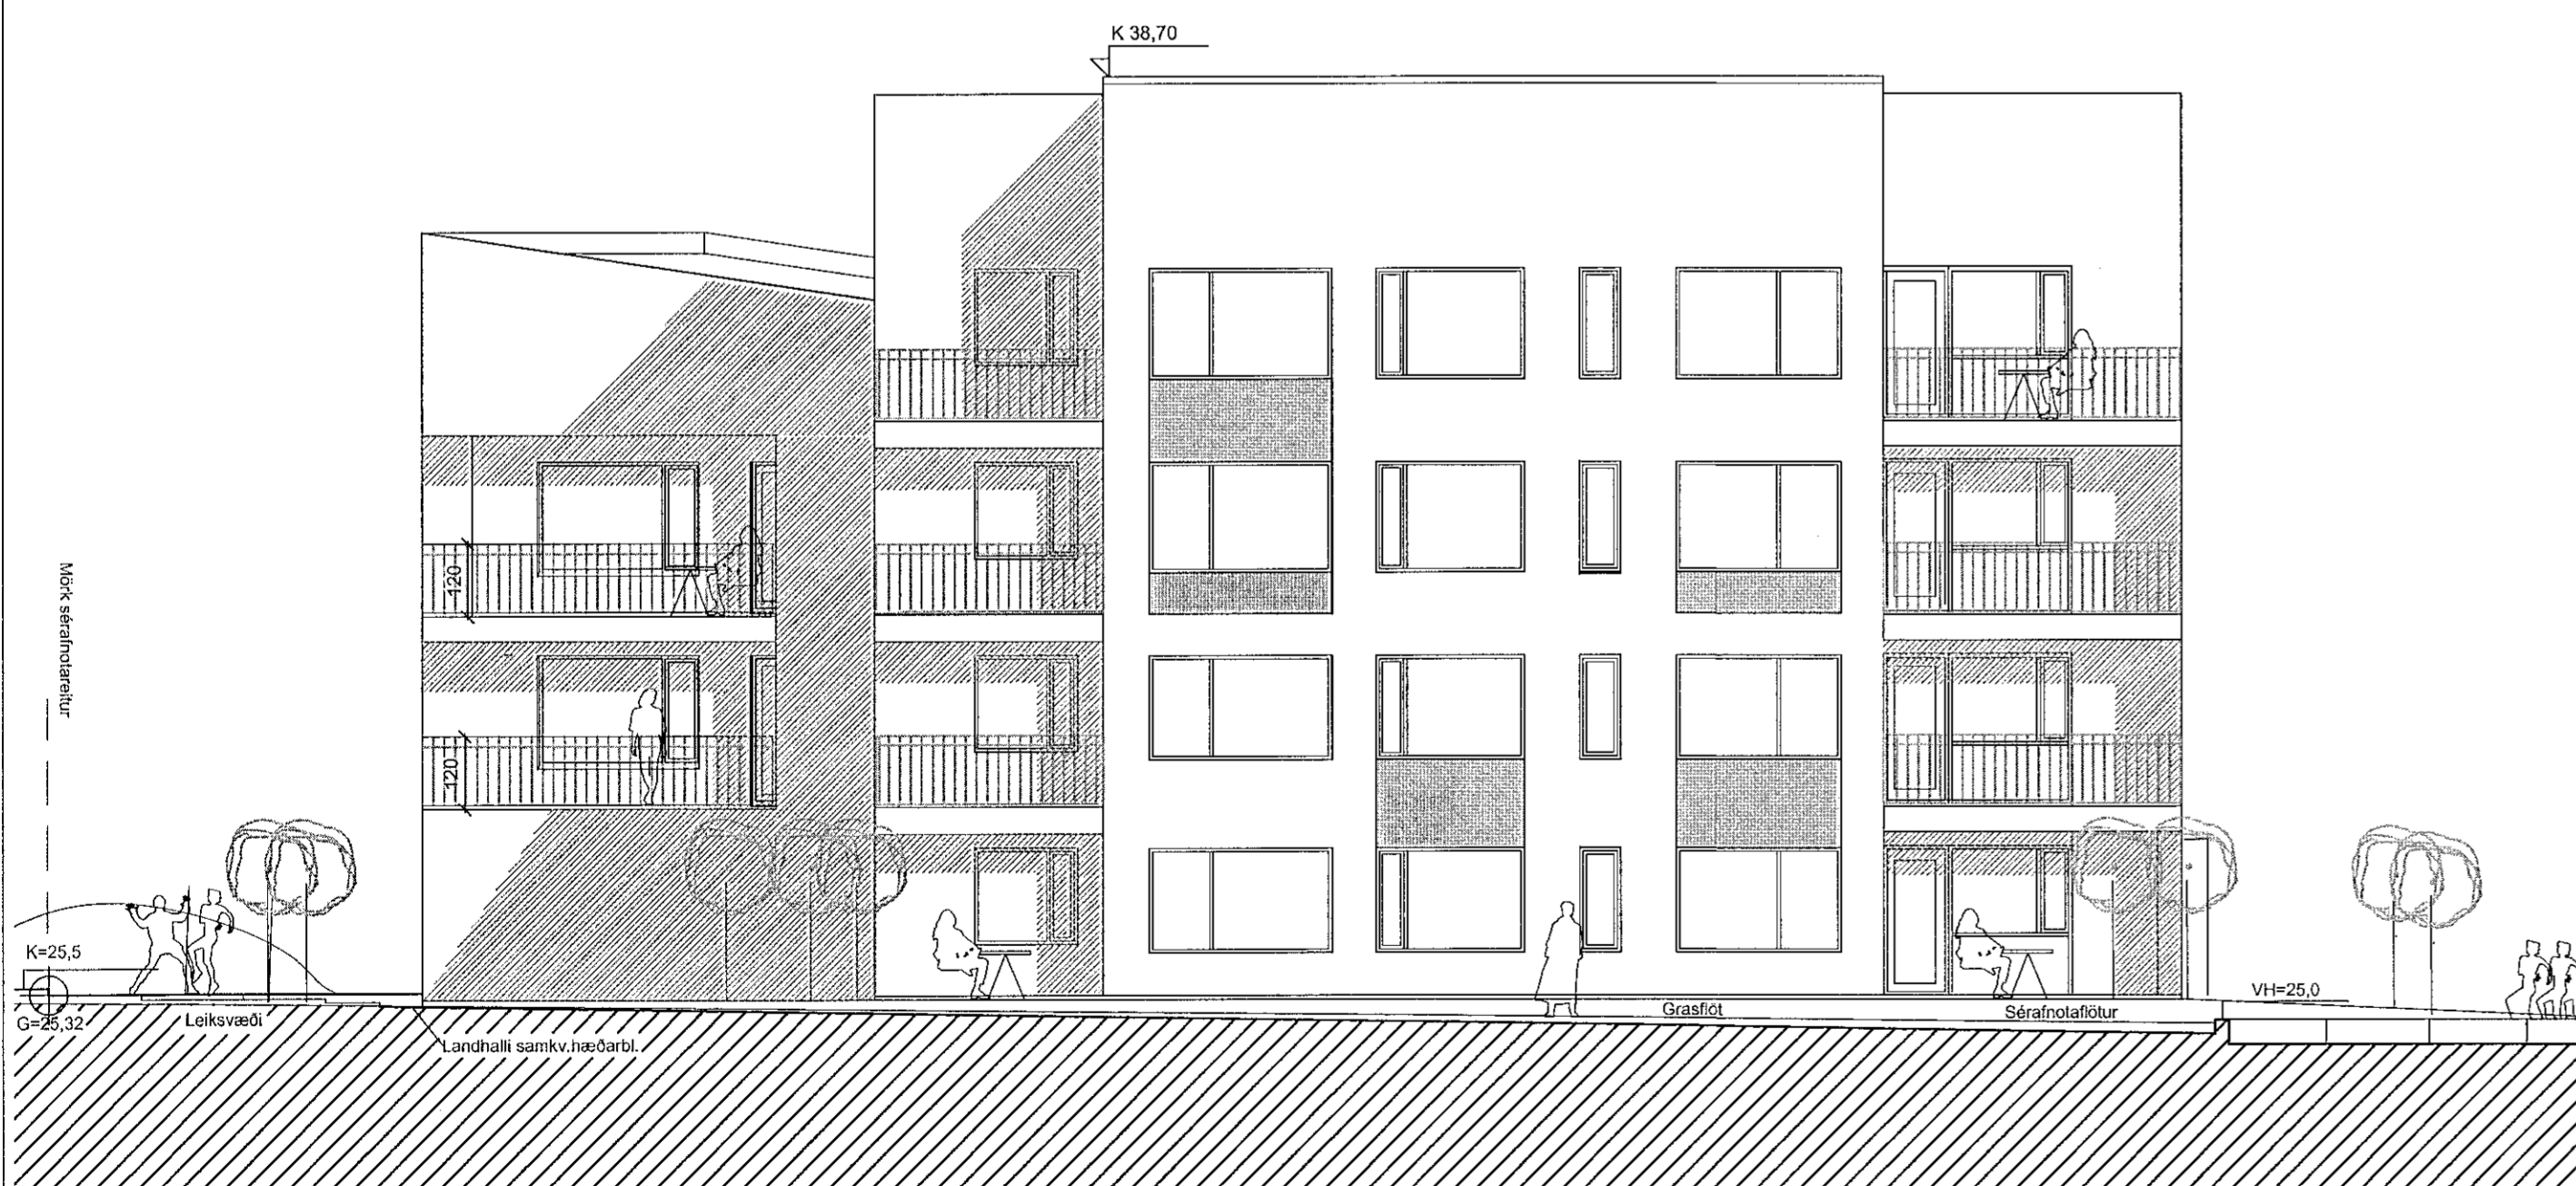

ÚTLIT SUÐUR

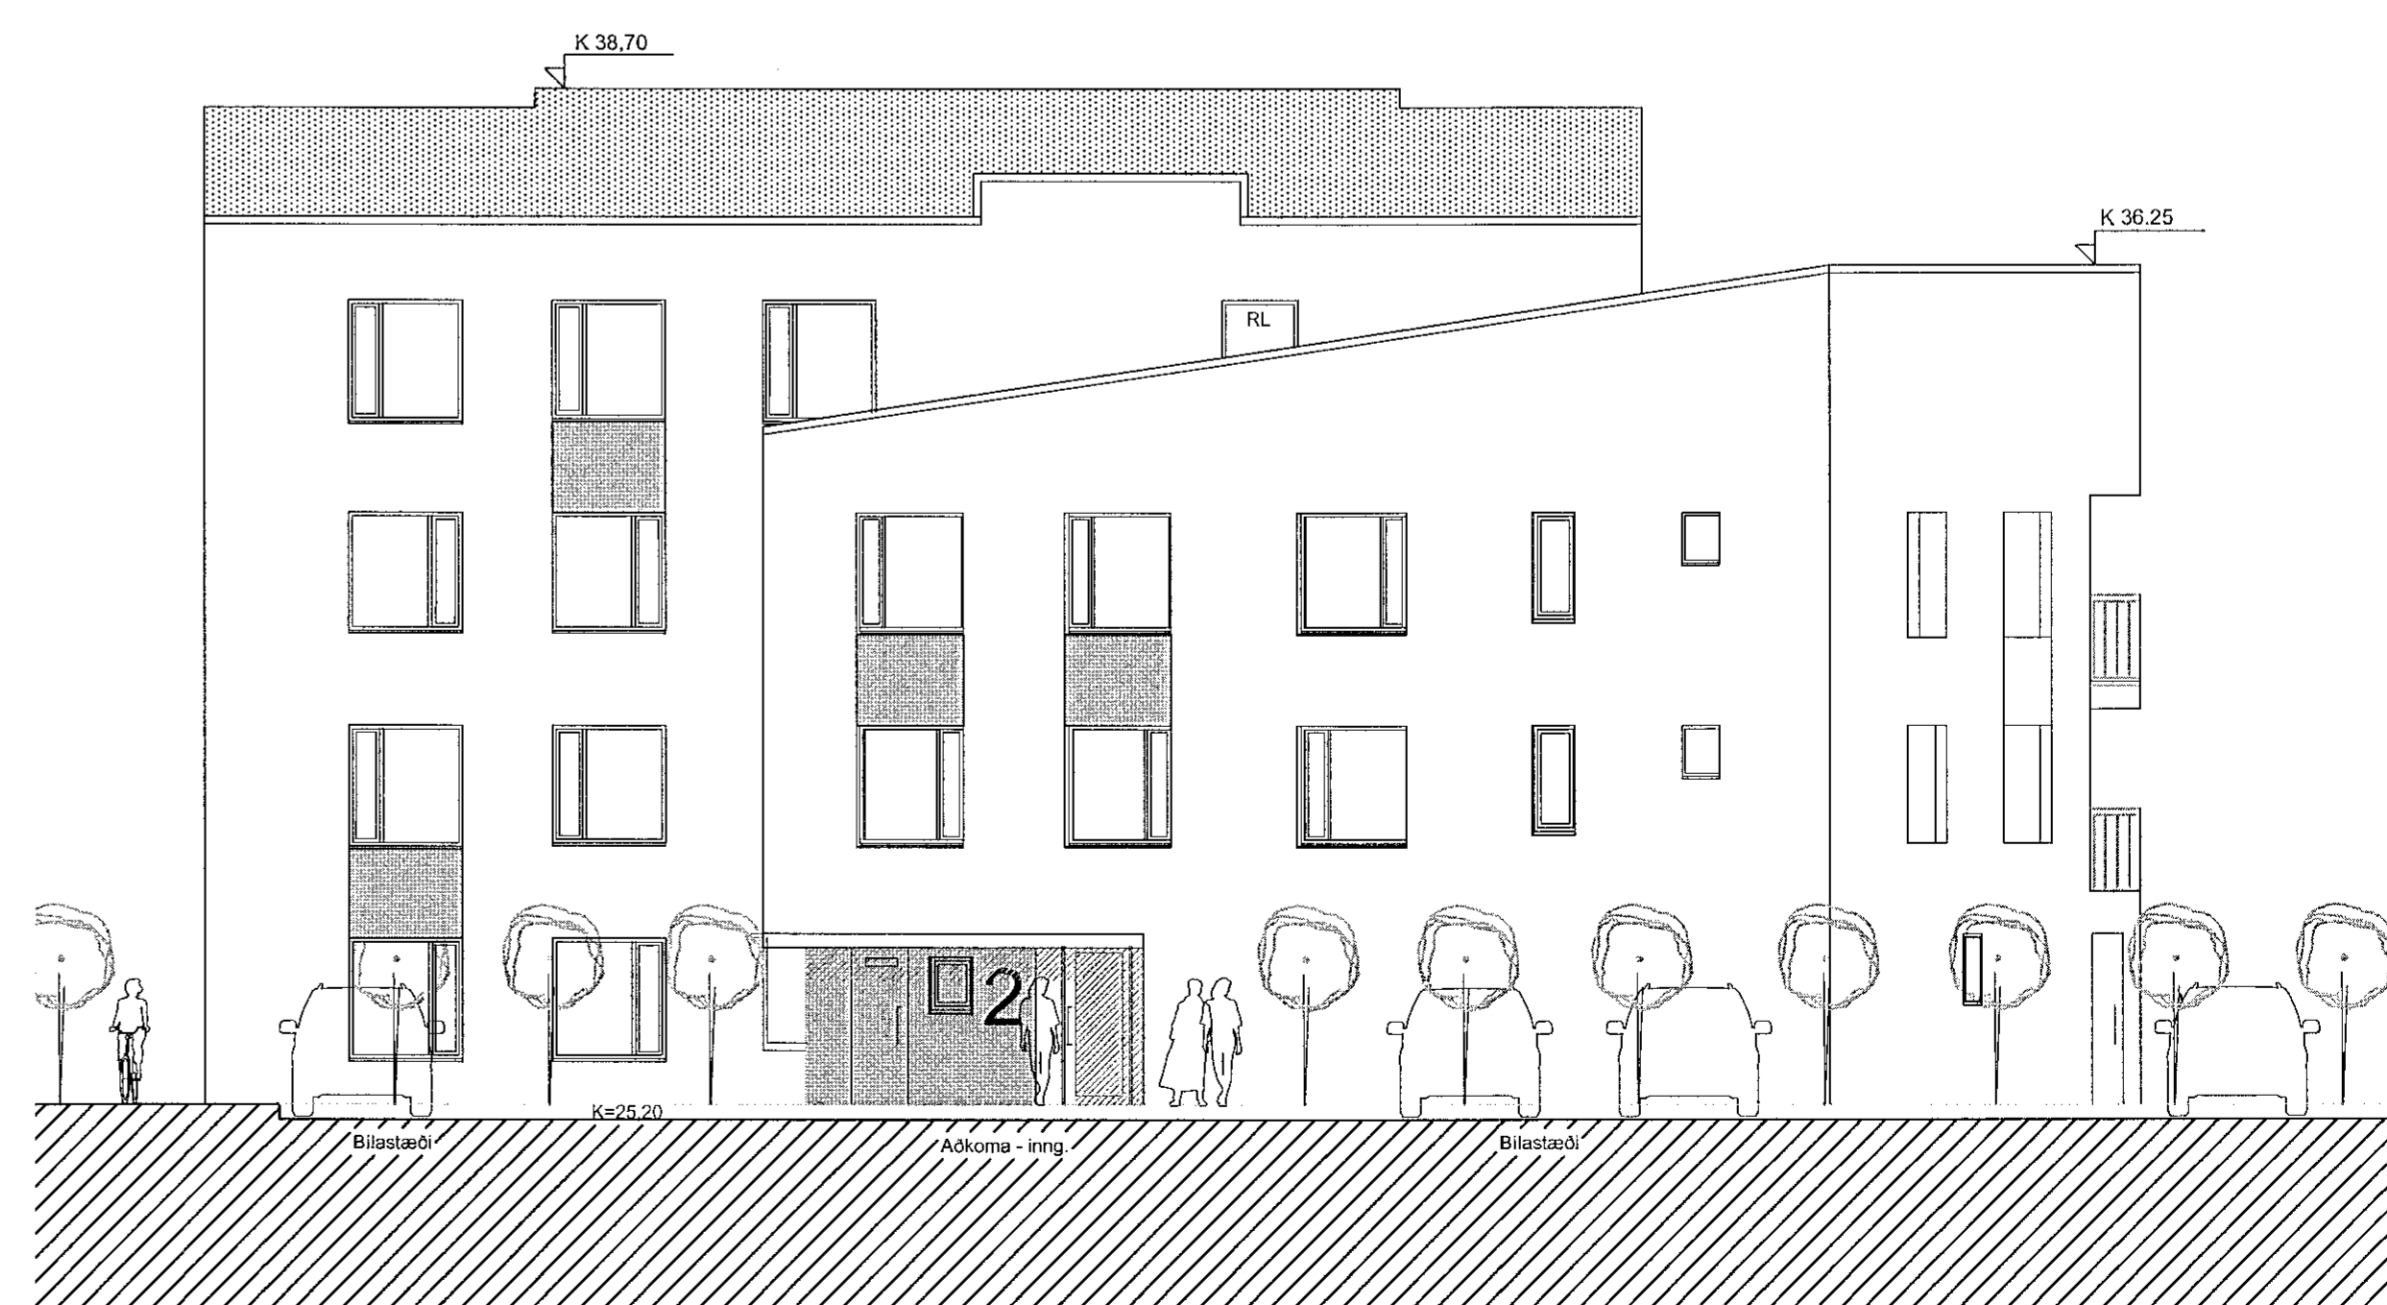

ÚTLIT NORÐUR

C:  
B:  
A: Reyndarupplýttur; sýnir broyt og samr.v. vörkleiningar 25.05.21  
BREYTINGAR: DAGS:

Digitally signed by  
Sölva Þorvaldsson  
DN: cn=Sölva Þorvaldsson,  
o=Byggingartillitámin í Hafnarfirði,  
ou=Byggingartillitámin í Hafnarfirði,  
c=IS, email=solva@byggingartillitamin.is  
Date: 2021.06.24 10:02Z

HÁDEGISSKARD 2 - HAFNARFIRÐI

VERK: 1710-GEIS2  
KVAFRÉ: 1:100  
DAGS: 19.12-17  
TEIKN: BOS-GS  
AFST.MYND-GRUNNM.-ÚTLIT SKRÁ: Grunnur.dwg

ÚTI INNI

ARKITEKTAR

ÞINGHOLTSSÍÐI 27 101 REYKJAVÍK  
SÍMAR 552 7660 & 562 7000 FAX 552 7061  
NETFANG u@u.is VEFFANG u.is

BALDUR Ó. SVAVARSSON ARKITEKTAR FAI  
120357-5149  
JÓN ÞÓR ÞORVALDSSON ARKITEKTAR FAI  
021256-7579

A  
A-101