


2,2x2,2
Ei60Csm
GN
LR

Brunalokanir
Gólfniðurfall
Loftraesting

MANNVIT M
A 31.05.2021 HI Br.v.athugas.b.fulfrúa
BREYTINGAR

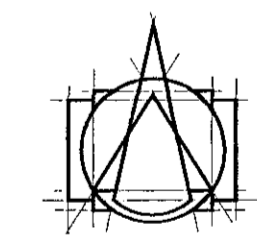

T.ark
ARKITEKTAR
HÁTÚNI 2b - 105 REYKJAVÍK
Sími: 540 5700
tark@tark.is - www.tark.is


VERKHEITI
Nónhamar 1-3, 221 Hafnarfi.
Fjölbýlishús, mhl 01
Aðaluppdrættir

VRK
Grunnmynd 3.hæð

MÁL: 1 : 100
HANNAD: AA
YRFIRARID: ISC
VERKNGMER: 753-16

DAGS: 07.05.2021
TEIKNAD: HI/IL
FL. TEIKNINGAMÖR: 04
GTC: 1.1-31 A

SAMD. ÁSDUR ÁSSERISSON
ARKITEKT MJA SAMARK KL 060161-5429

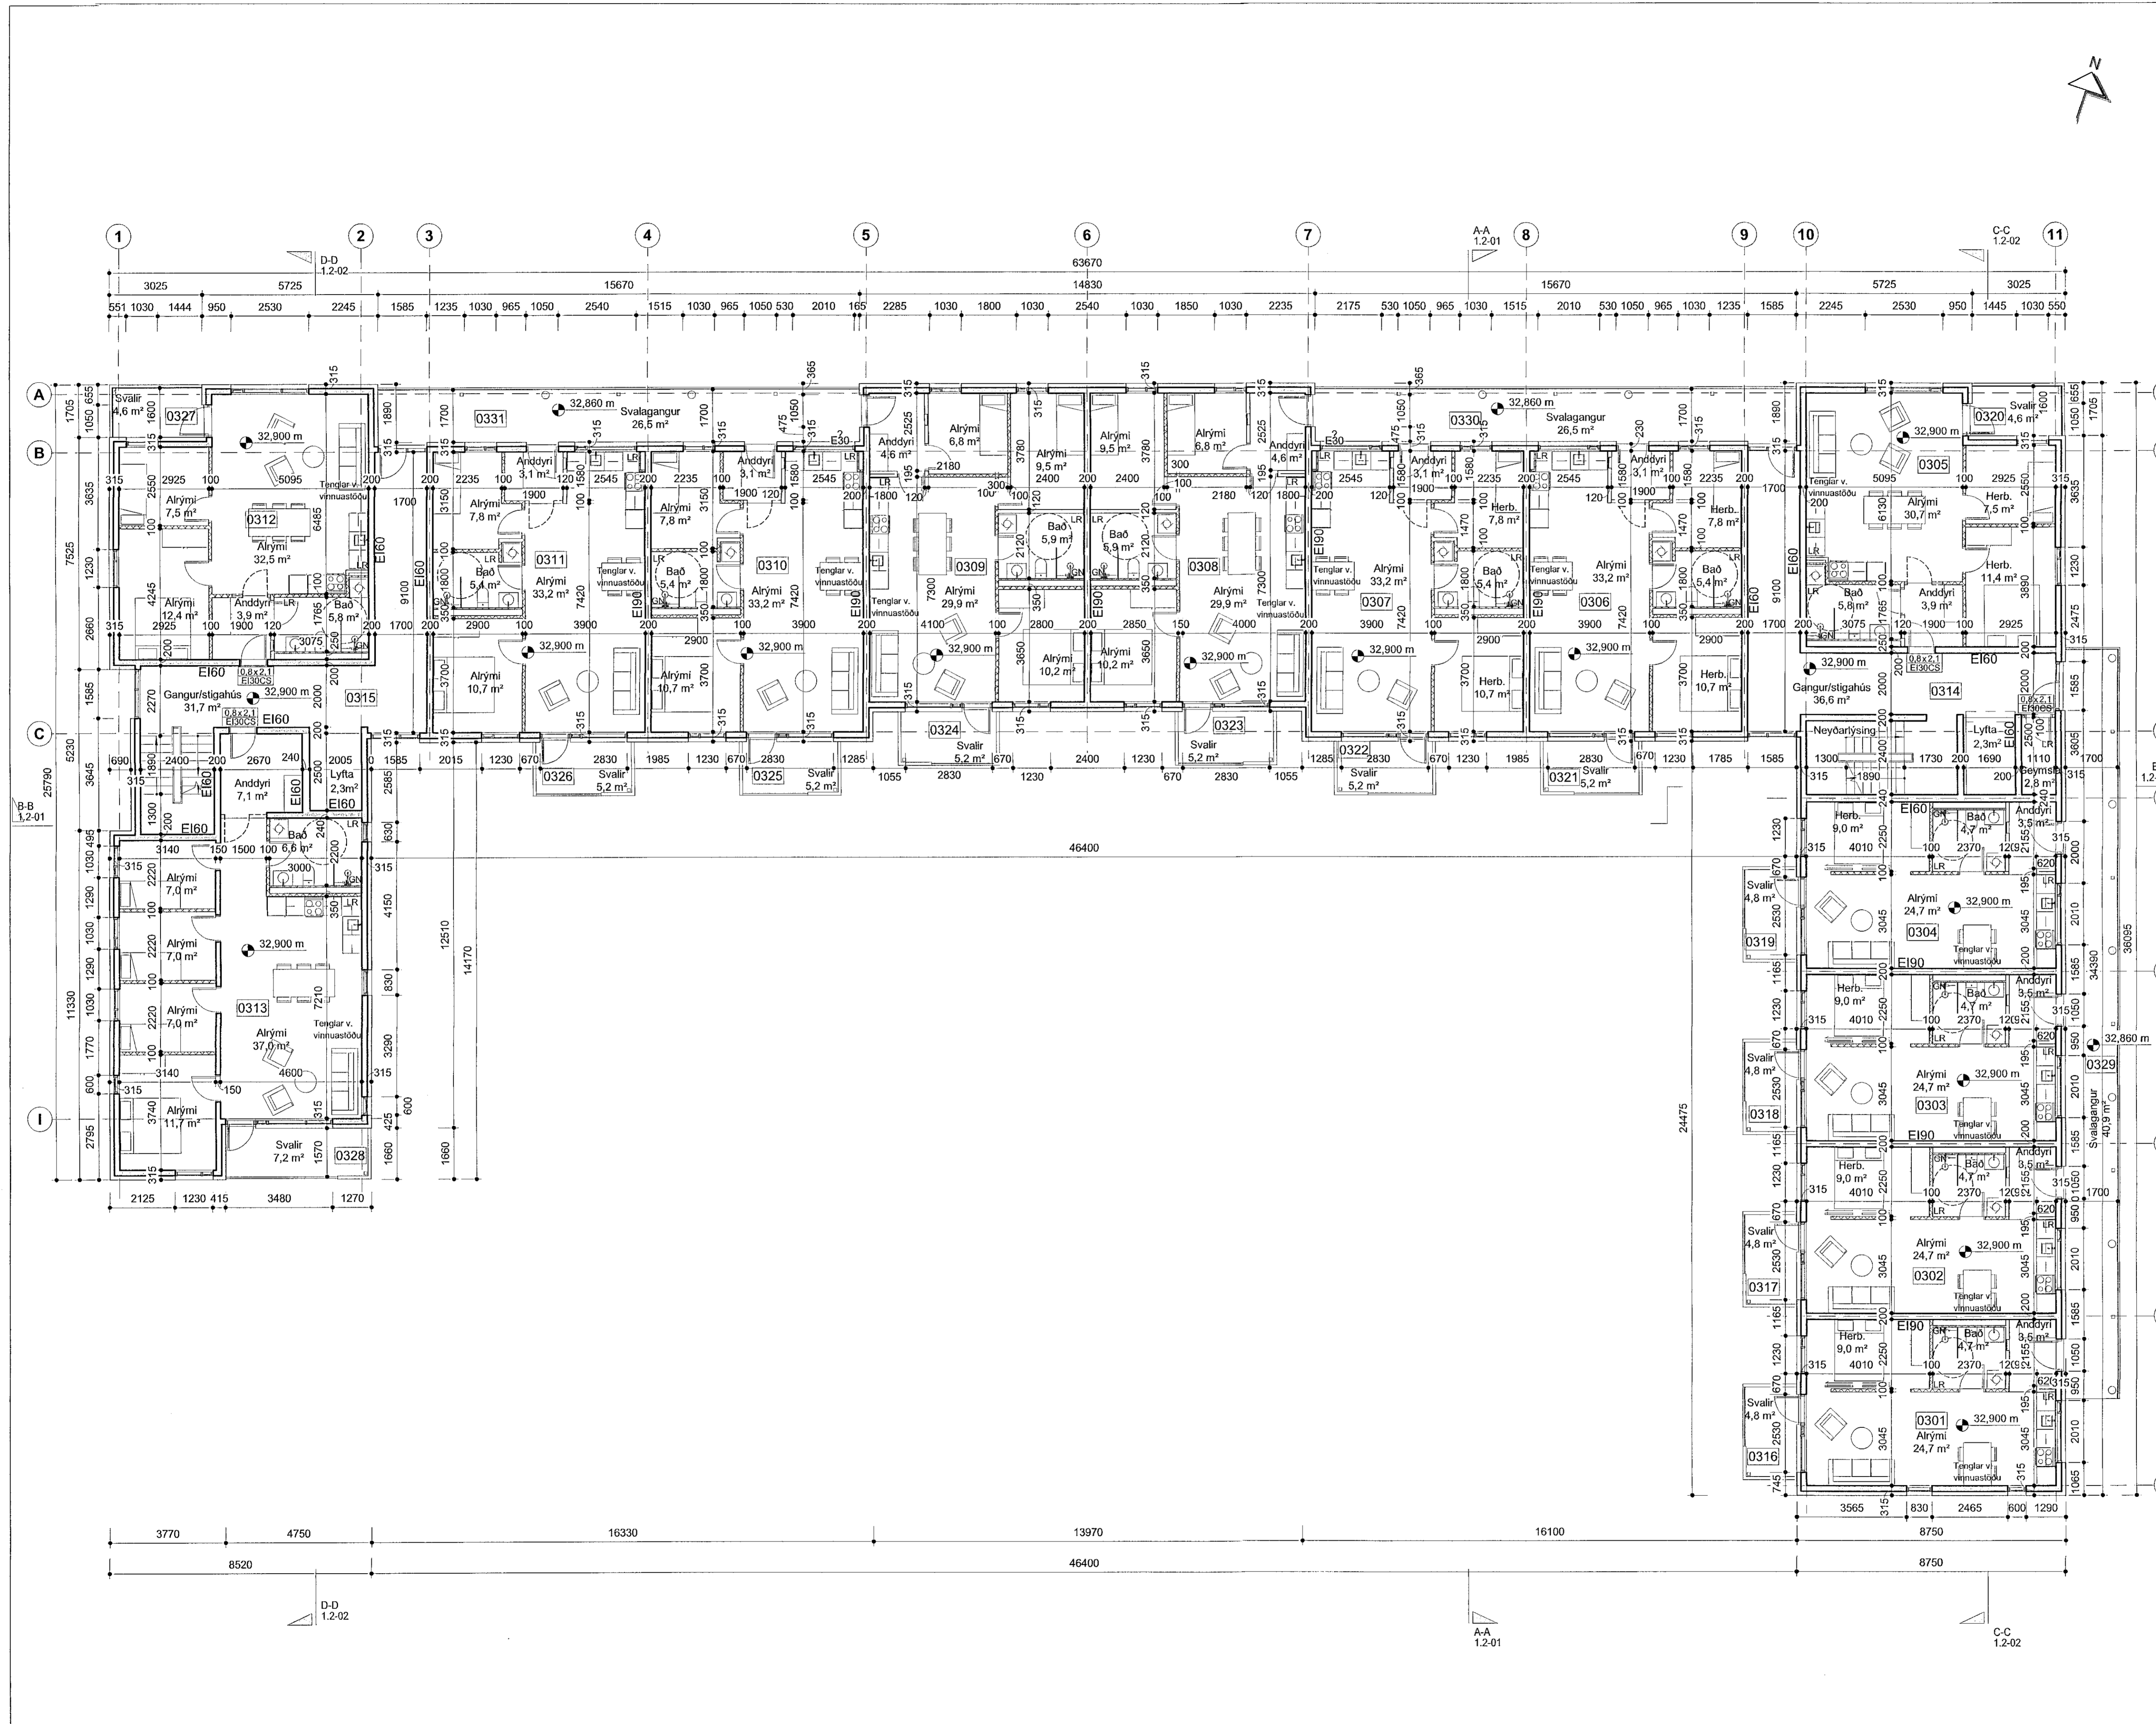

SHS
15.06.2021

Öl afnot og afrit tekið á milli, er íslá samþykkt höfuna, skv. ákveðnum höfundalaga.