



|                     |               |
|---------------------|---------------|
| 2,2x2,2<br>Ei.60Csm | Brunalokanir  |
| GN                  | Gólfniðurfall |
| LR                  | Loftraesting  |

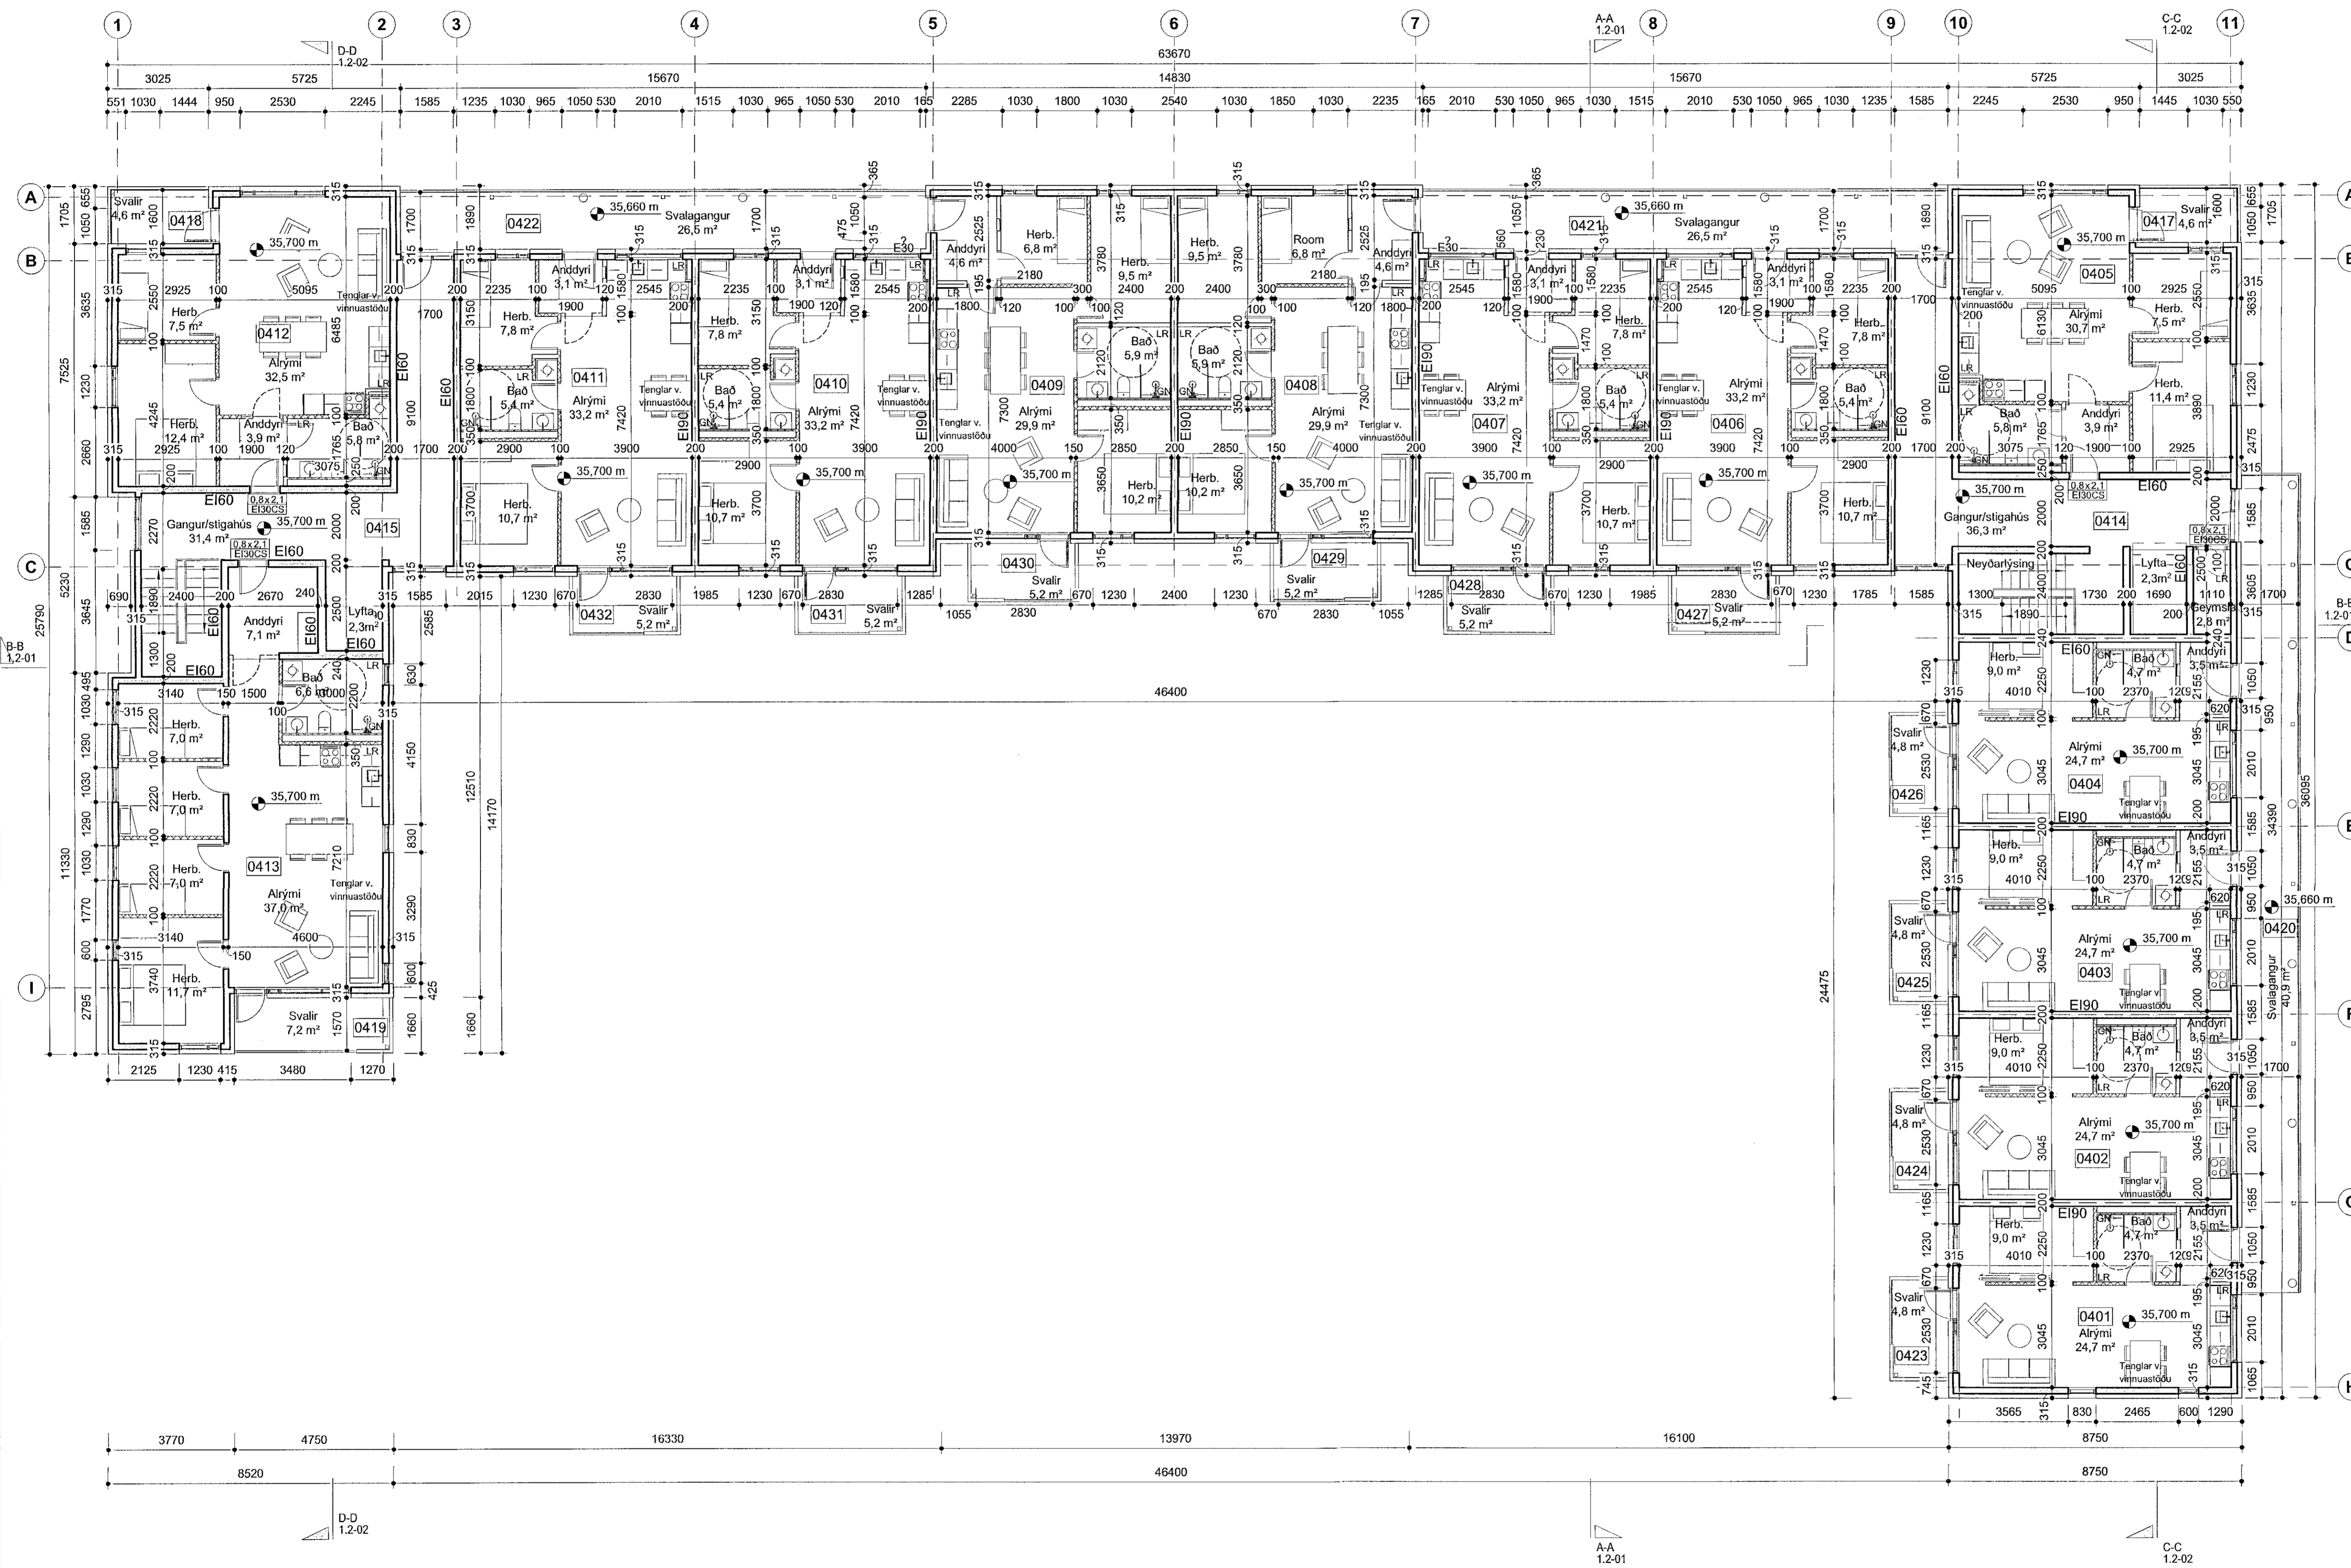

SBS  
15.06.2021

A 31.05.2021 HI Br.v.athugas.b.fulltrúa

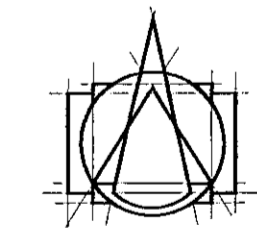

**Tark**  
ARKITEKTAR  
HÁITÚNI 29-105 REYKJAVÍK  
Sími: 540 5700  
tark@tark.is - www.tark.is

VERKNEIÐI  
**Nónhamar 1-3, 221 Hafnarfj.**  
Fjölbýlishús, mhl 01  
Aðaluppdrættir

VERK  
Grunnmynd 4.hæð

MÁL: 1 : 100  
HANNAD: AA  
FRÓFARID: ISC  
VERKINGMER: FL

DAGS: 07.05.2021  
TEKNAÐ: H/VIL

TEKNINGANDMÉR: DT0

753-16 04 1.1-41 A

ASGER ASGEIRSSON  
SAMPYKKT  
Sigrún Þórunn

Öll árit og afrit tekið þess. að hluta eða heild, er það samþykkt höfundar, skv. áskvæðum höfundalaga.