


svæði f. sopp

MALBIKAD PLAN

MALBIKAD PLAN

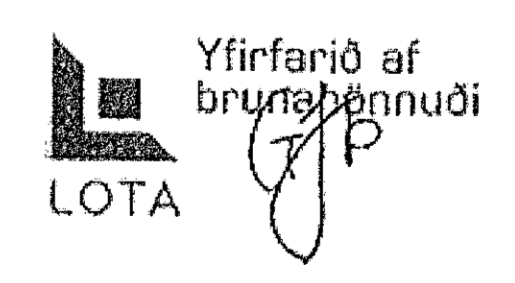


SHS  
26.06.2021

Gh. 30.06.2021

HEILBRIGDISEFTIRLITIS  
HAFNARFJARÐAR-  
OG KÖPAVOGSSVÆÐIS  
Garðabærgi 5 - 210 Garðabæ  
Pál Stefánsson

Útg.	Dags.	Skýring	Br. af.
Gríma arkitektar			
Laugavegi 178 - 105 Reykjavík S: 511-6777 / 897-3760 www.grimaark.is			
Undirskrift hönnuðar	Sigríður Ólafsdóttir		
Aðalhönnuður:	Sigríður Ólafsdóttir arkitekt FAI - 1071070-5069 netfang: sigga@grimaark.is		
Höfnunarskjal:	Borgahella 3		
Sveiflafélag:	Hafnarfjörður		
Verktægun:	Geymslu-/atvinnuhúsnæði		
Landnúmer:	L213057	Staðgreinin:	1400-1-11550030
Aðaluppdráttur			
Grunnmynd			
Hannað af:	SÓ	Matshluti:	01
Teiknað af:	SÓ	Mælikvarði:	1:100
Yfirfarið af:	SÓ	Dagsetning:	03.06.2021
2021-03-04		A_1_G_01	
Verknúmer	Teikninganúmer	Bl.	Útgáf
HÖNNUNARSKJAL SÉRALYFTETT A TERNINGUM - FÖLPOLDUR ER HÁÐ SKRIPLEGGU SAMÞYKKT			

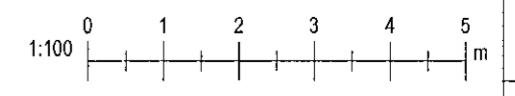

Útgiftun: 09/12/20  
Víska: 25.6.2021 16:20:07

Skrá: E:\Box Sync\2021\2021-03-04 Borgahella 311 líkon2 FRUMDRÖG\Borgahella\_3\_05.rvt

Bláskil: 11