

Norður
1 : 100

skýringar.:

verkheiti.:

Nónhamar 6

teikning.:

Aðaluppdráttur

verkhloti.:

Útlit - Norður / Suður

mkv.:

1 : 100

dags.:

02.12.2020

hannað.:

GPK

teiknað.:

GPK, HSG

blaðstærð.:

A2

dags. breytinga.:

br. (a).:

br. (b).:

br. (c).:

br. (d).:


fylgiskjöl.:

samp.:

samp.:

teikn. nr.:

A-07

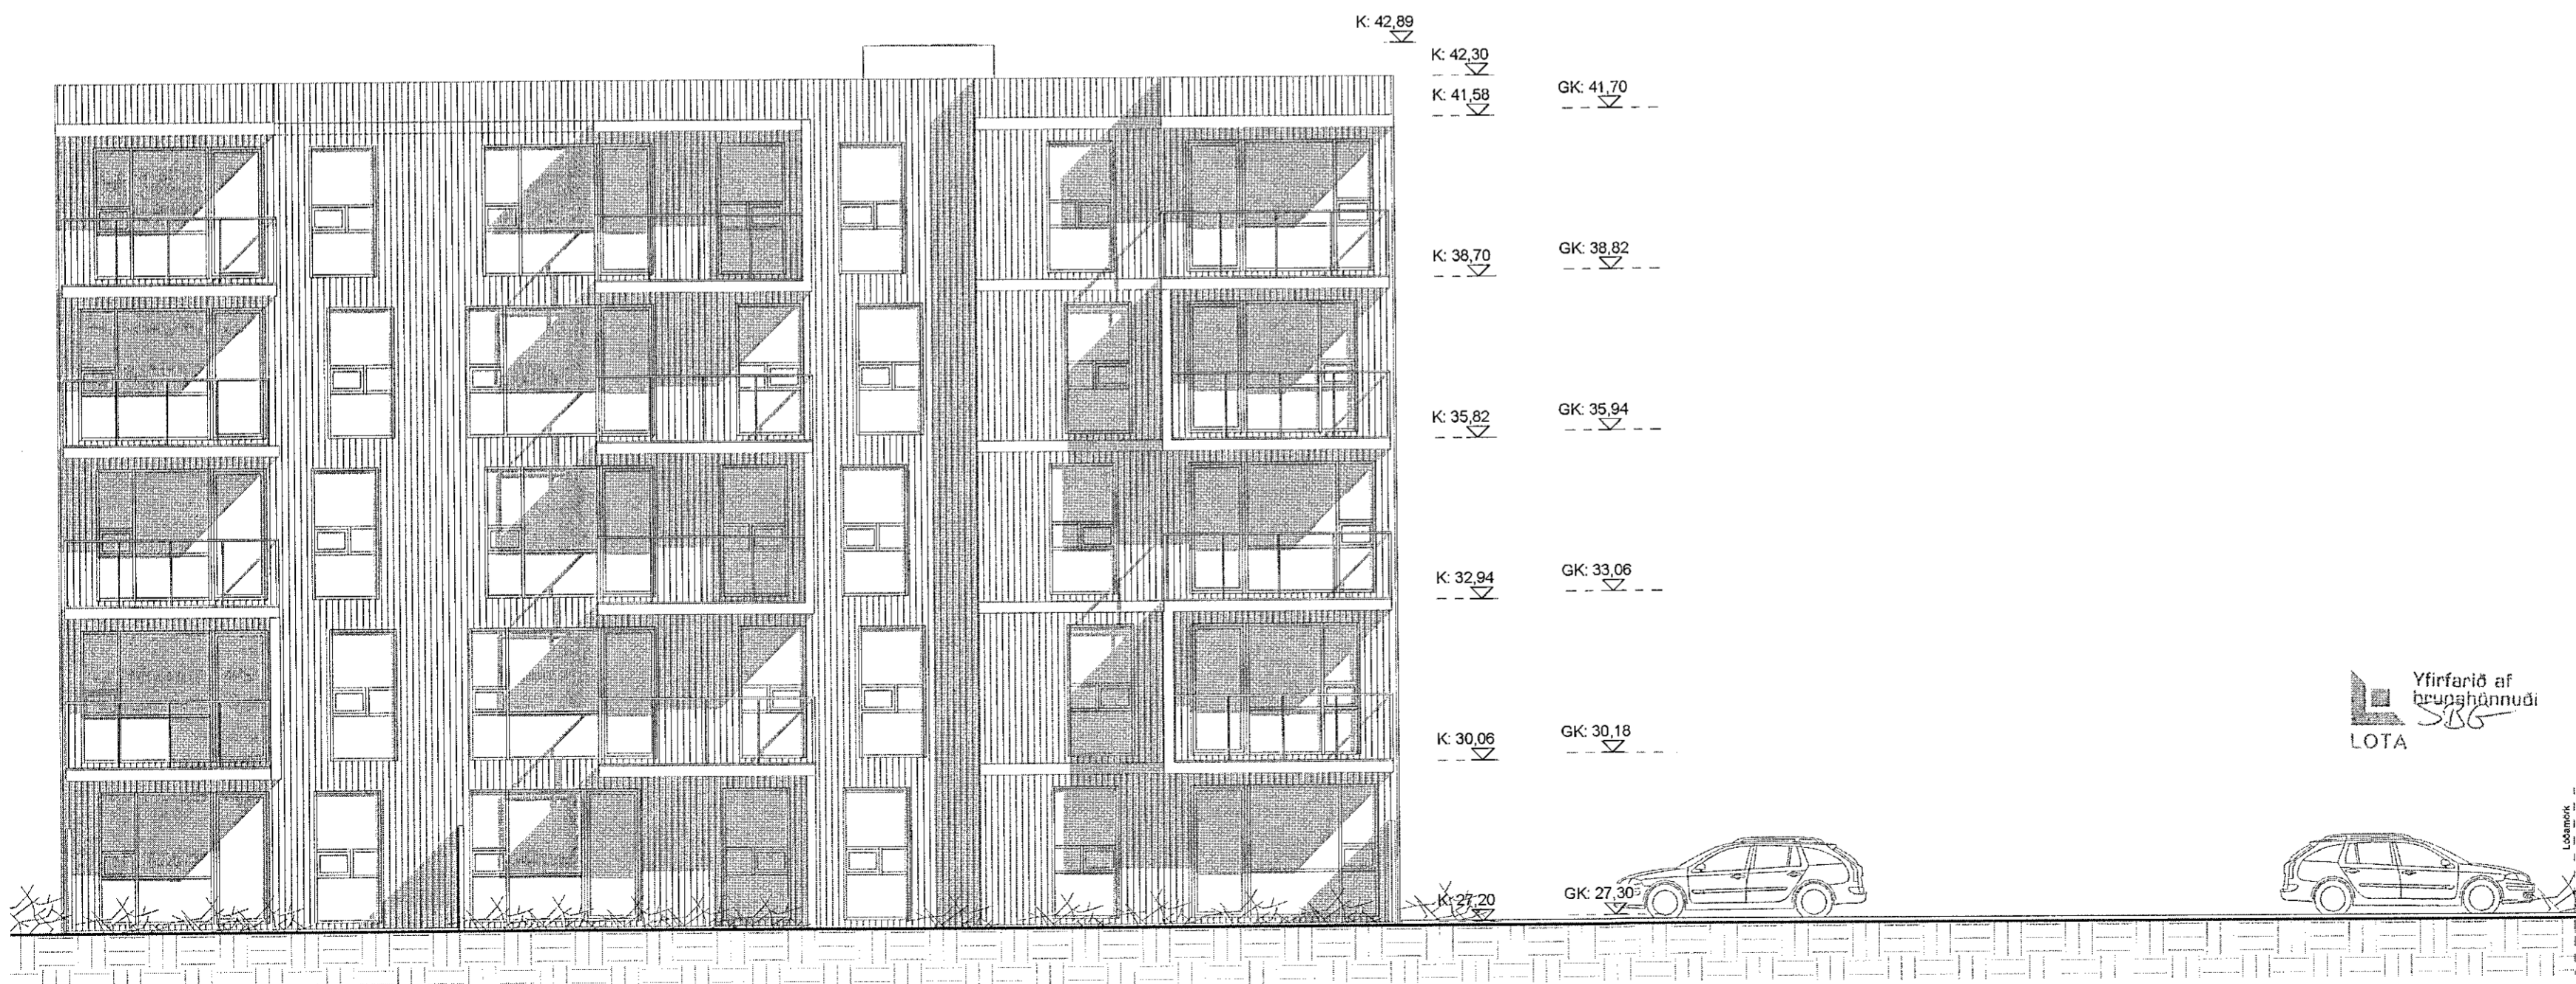

Suður
1 : 100

RÝMA arkitektar

Stórhóla 17, 110 Reykjavík kt: 711003-2310
Sími: 6985665 www.ryma.is
Gunnar Páll Kristinnson arkitekt kt: 260665-3679
netfang: gunnarpall@ryma.is