


GRUNNMÝND NEÐRI HÆÐ

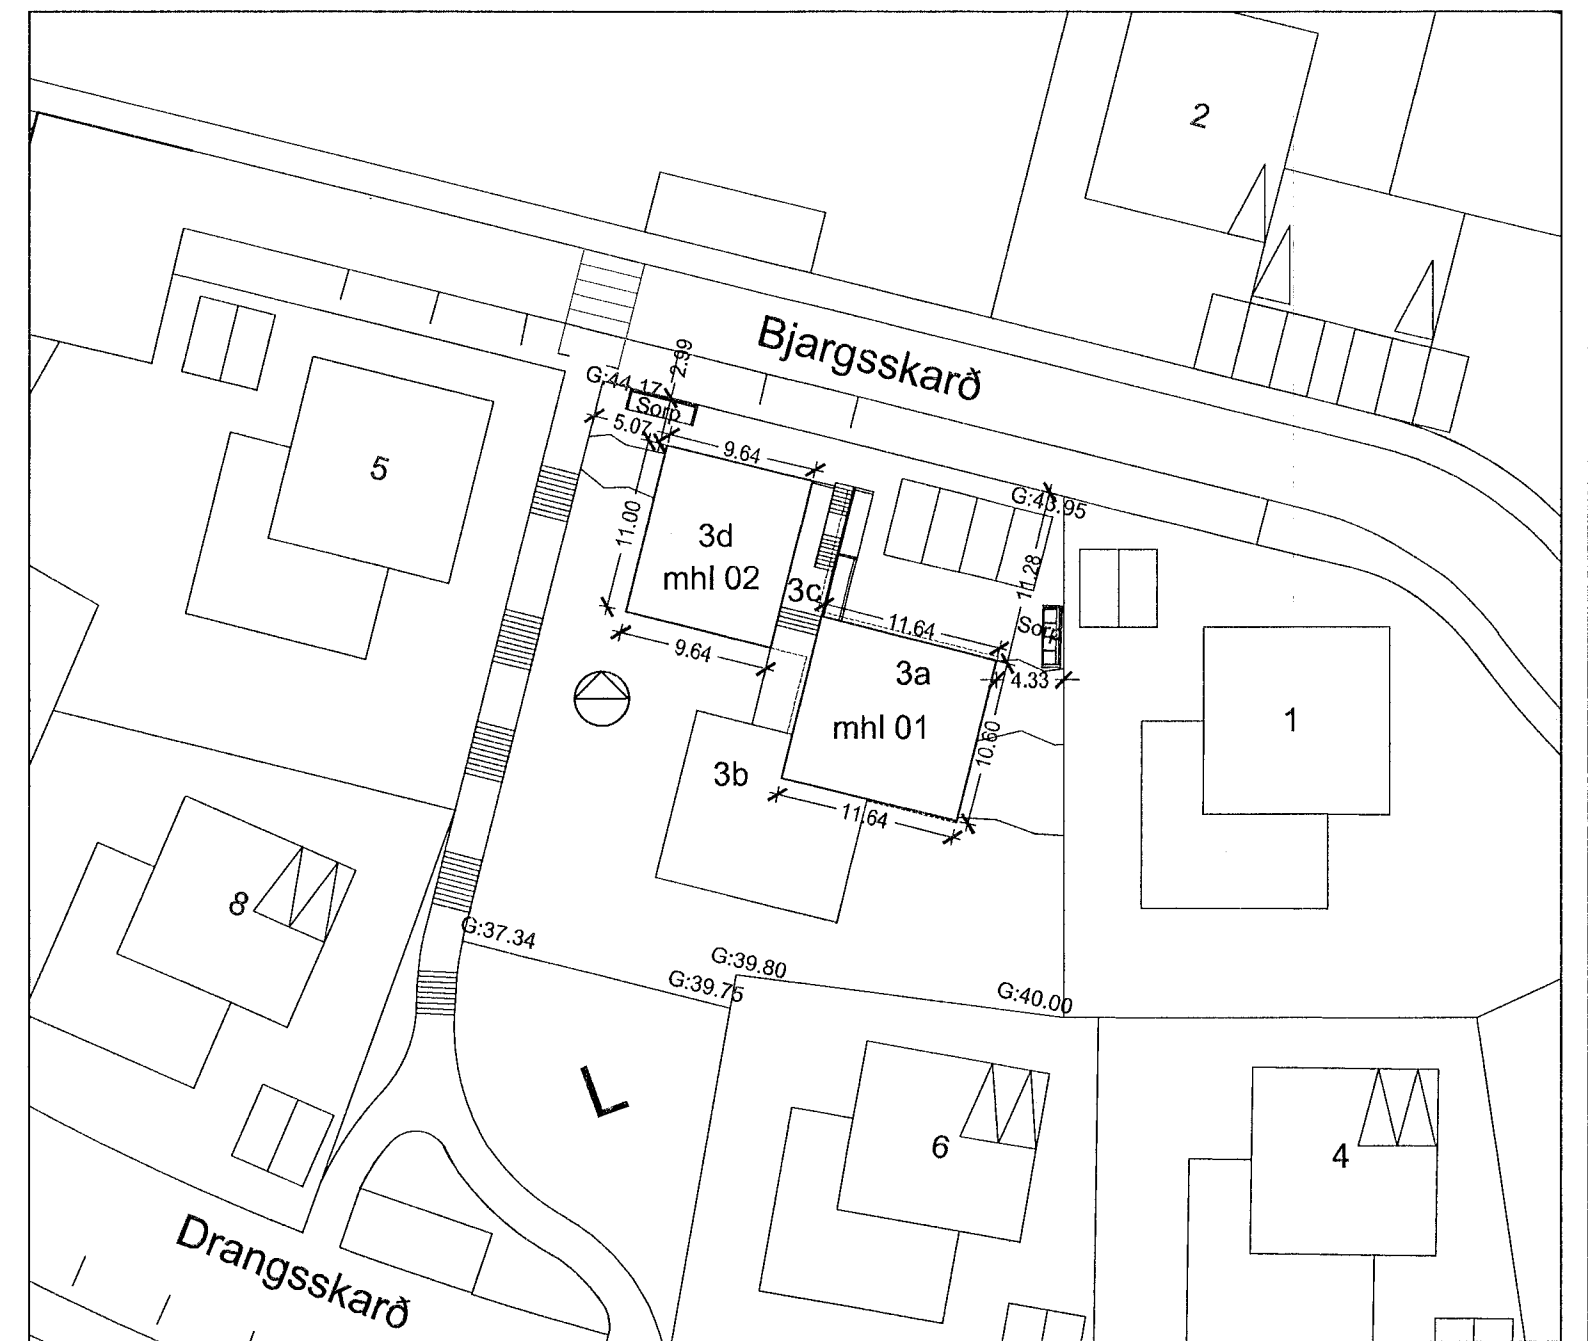

Afstöðumynd 1/500

br. 07.06.23 bætt við stoðveggjum, þaksvalir stækkaðar, sérafnotafletir stækkaðir, sorp fært til

Smári Björnsson		
SÍMI: 868 1300 NETFANG: smari.bjornsson@gmail.com kt: 100275 5899		
HEITI VERKS:	Bjargsskarö 3	
HEITI TEIKNINGAR:	Aðaluppdráttur	
grunnmýnd neðri hæð, afstöðumynd		
MKV: 1:100 1:500	DAGS. 03.07.21	NR. TEIKN 2
UNDIRSKR.HÖNNUDAR	ÚTGÁFA B	