
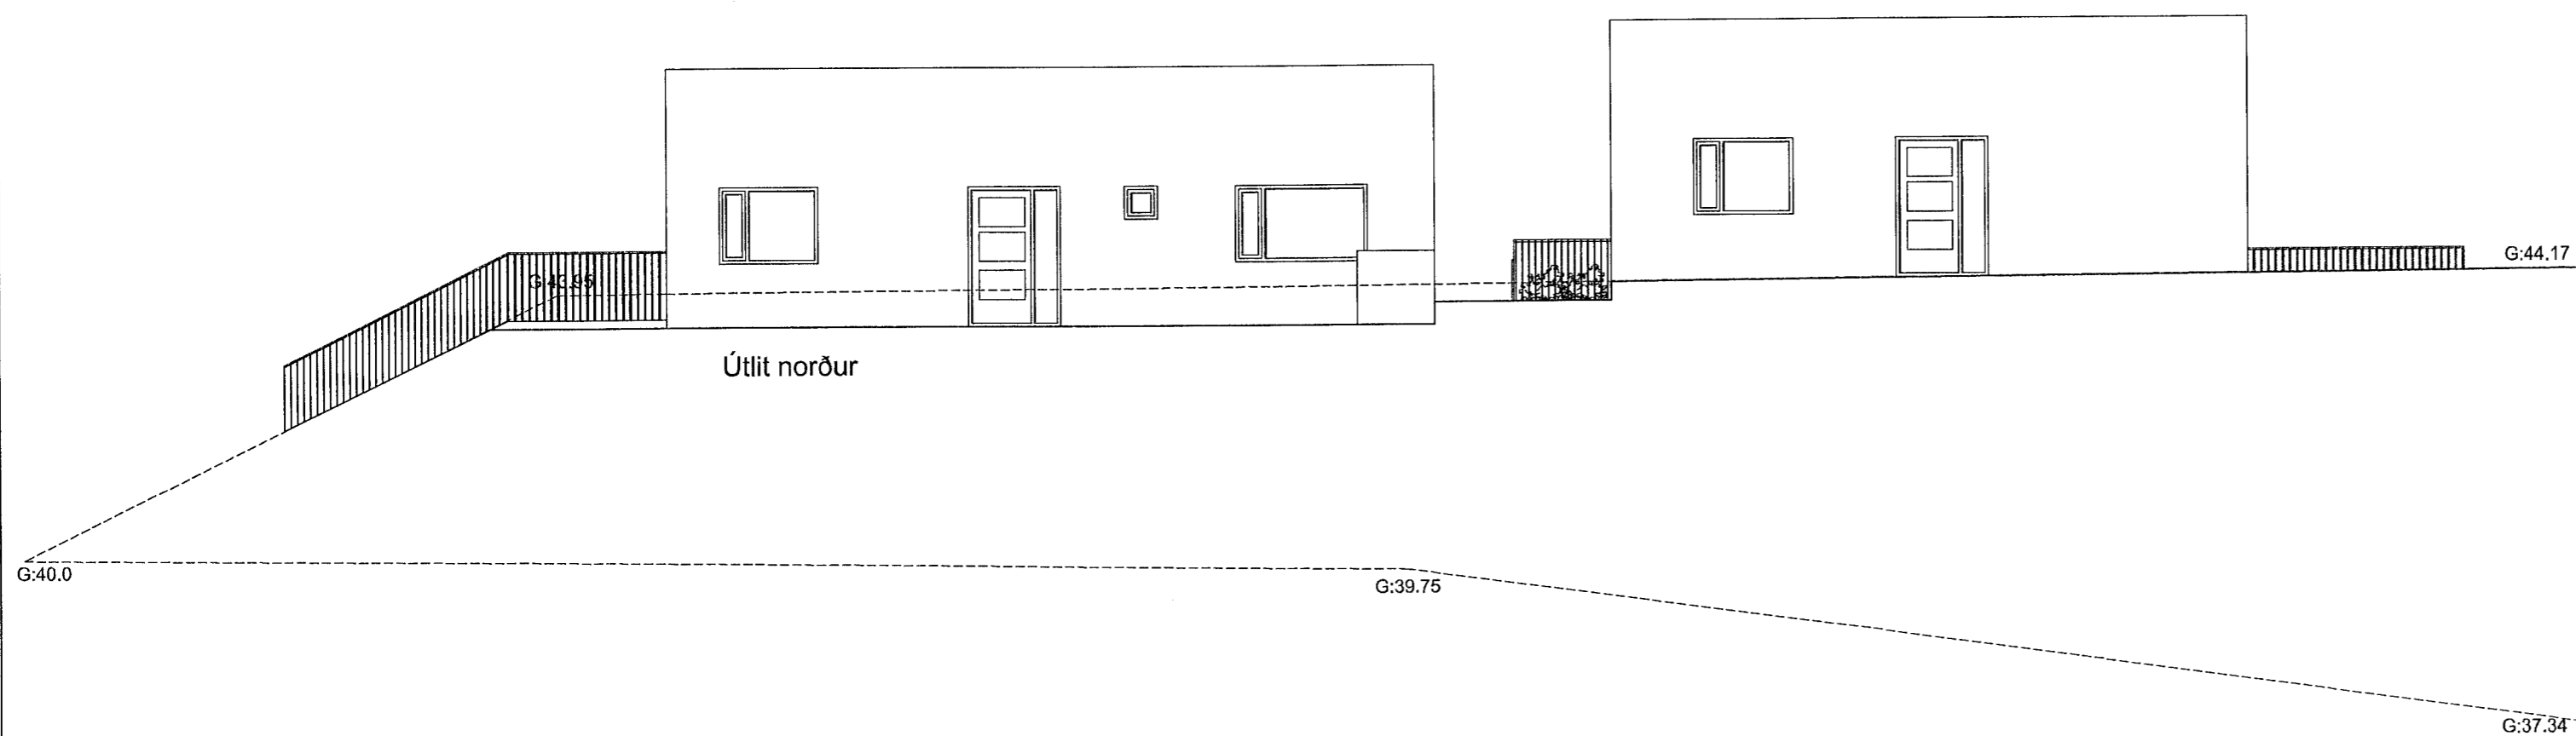
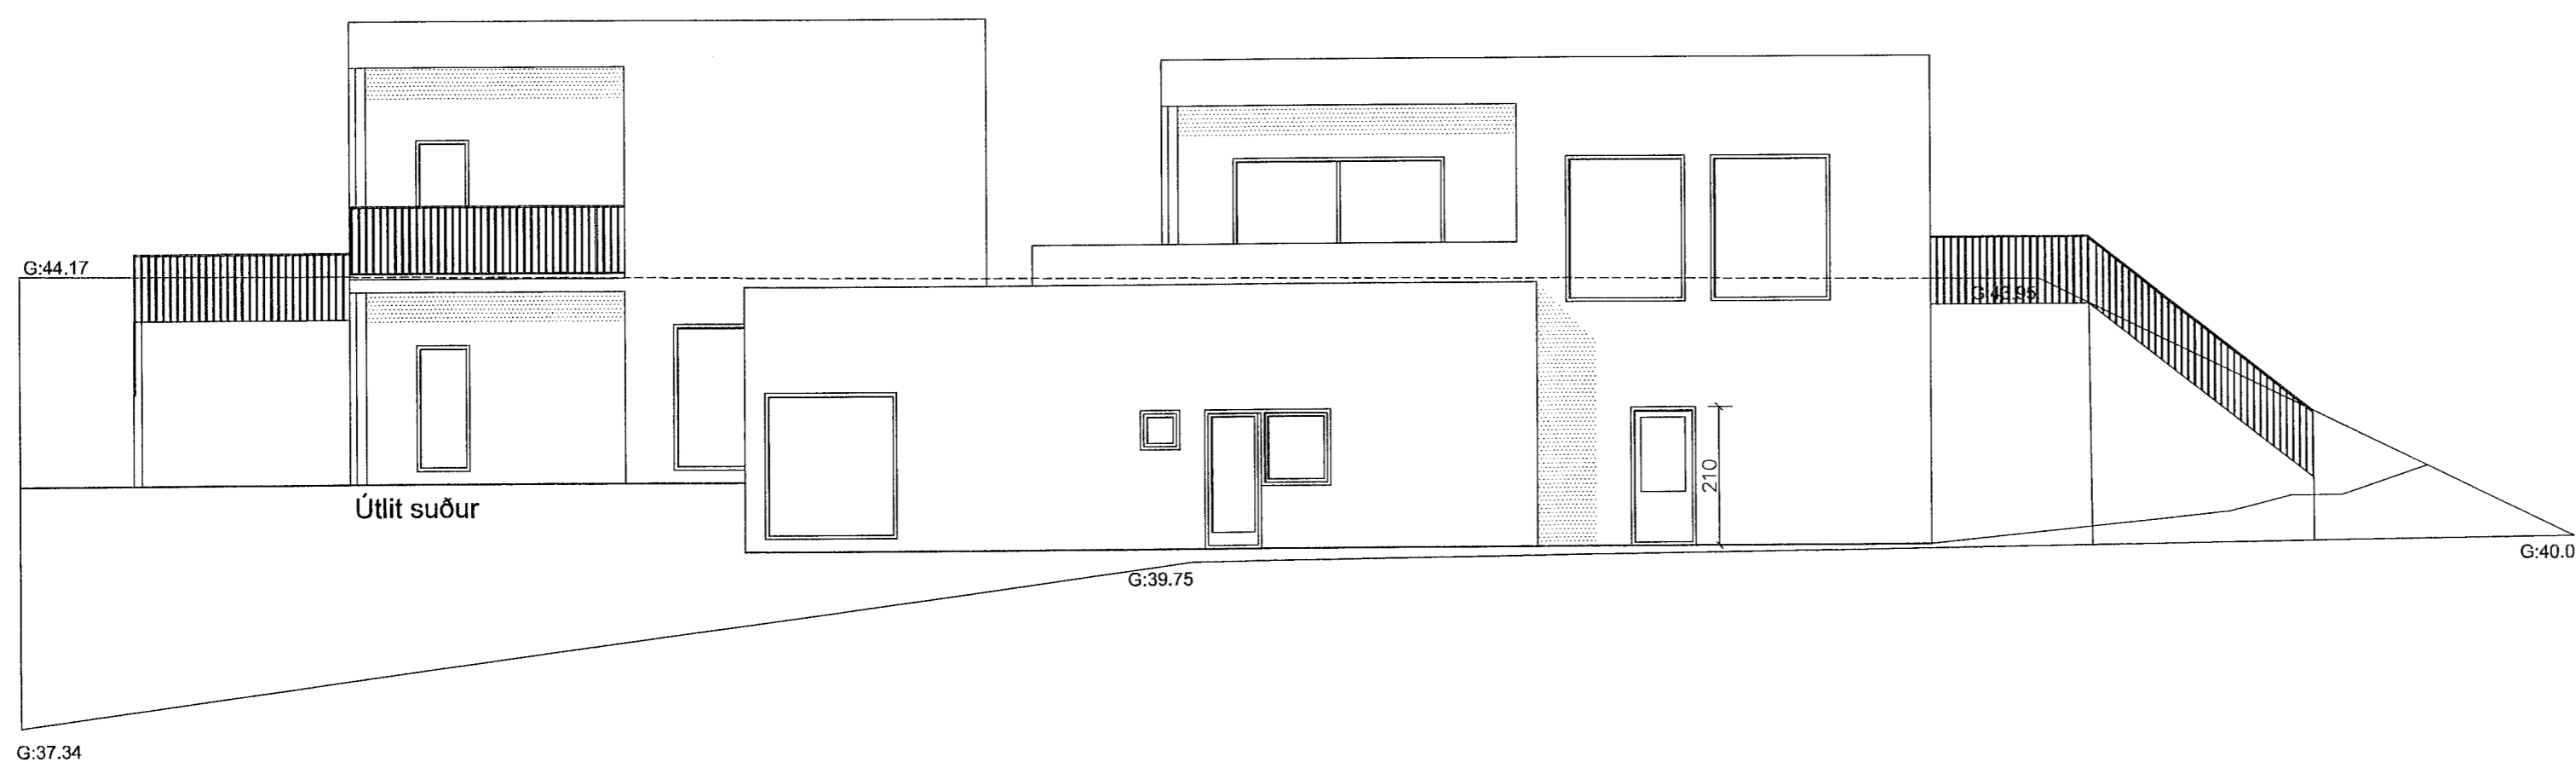


Samþykkt þann

12. JÚLÍ 2023

Byggingarfulltrúinn í Hafnarfirði
Ólafur Þorvaldur

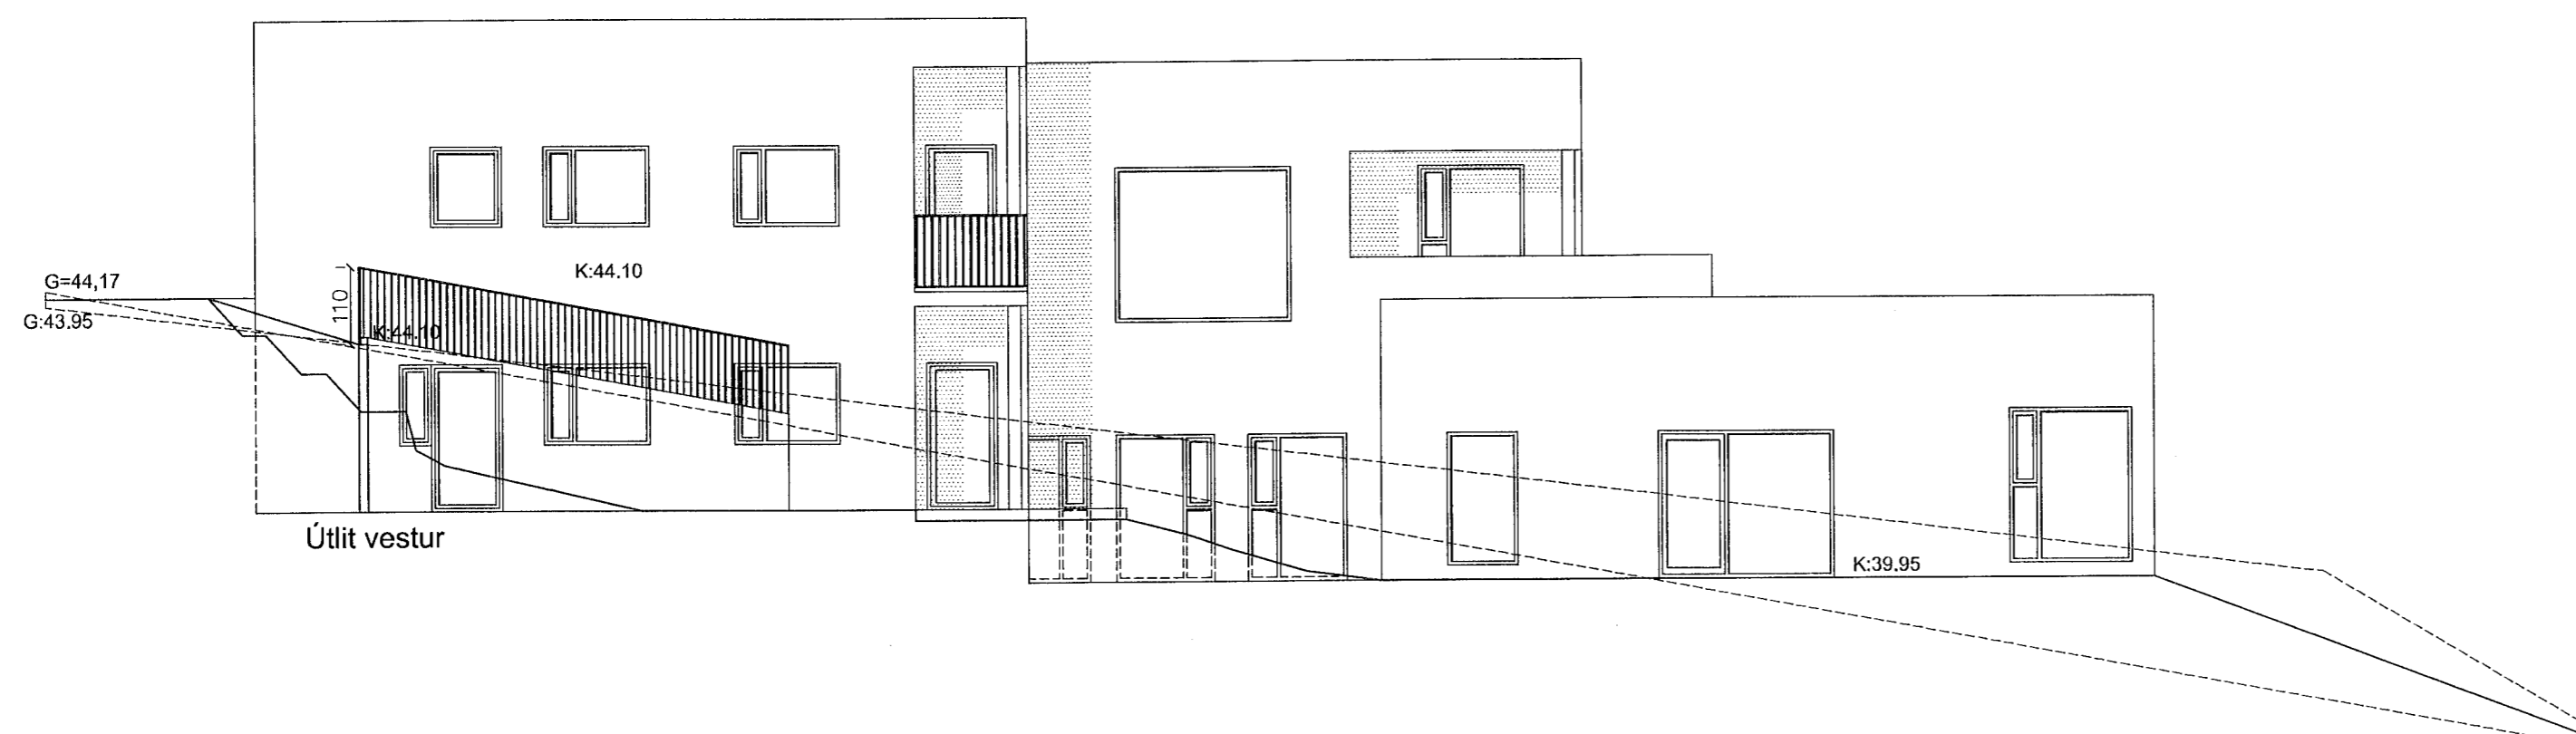

br. 07.06.23 bætt við stoðveggjum, þaksvalir stækkaðar,
séráfnatafletir stækkaðir, sorp fært til

Smári Björnsson

SÍMI: 868 1300

NETFANG: smari.bjornsson@gmail.com

kt: 100275 5899

HEITI VERKS: Bjargsskarð 3

HEITI
TEIKNINGAR: Aðaluppdráttur
útlit

MKV: 1:100 DAGS:
03.07.21

NR. TEIKN
3

UNDIRSKR. HÖNNUÐAR

ÚTGÁFA
B