
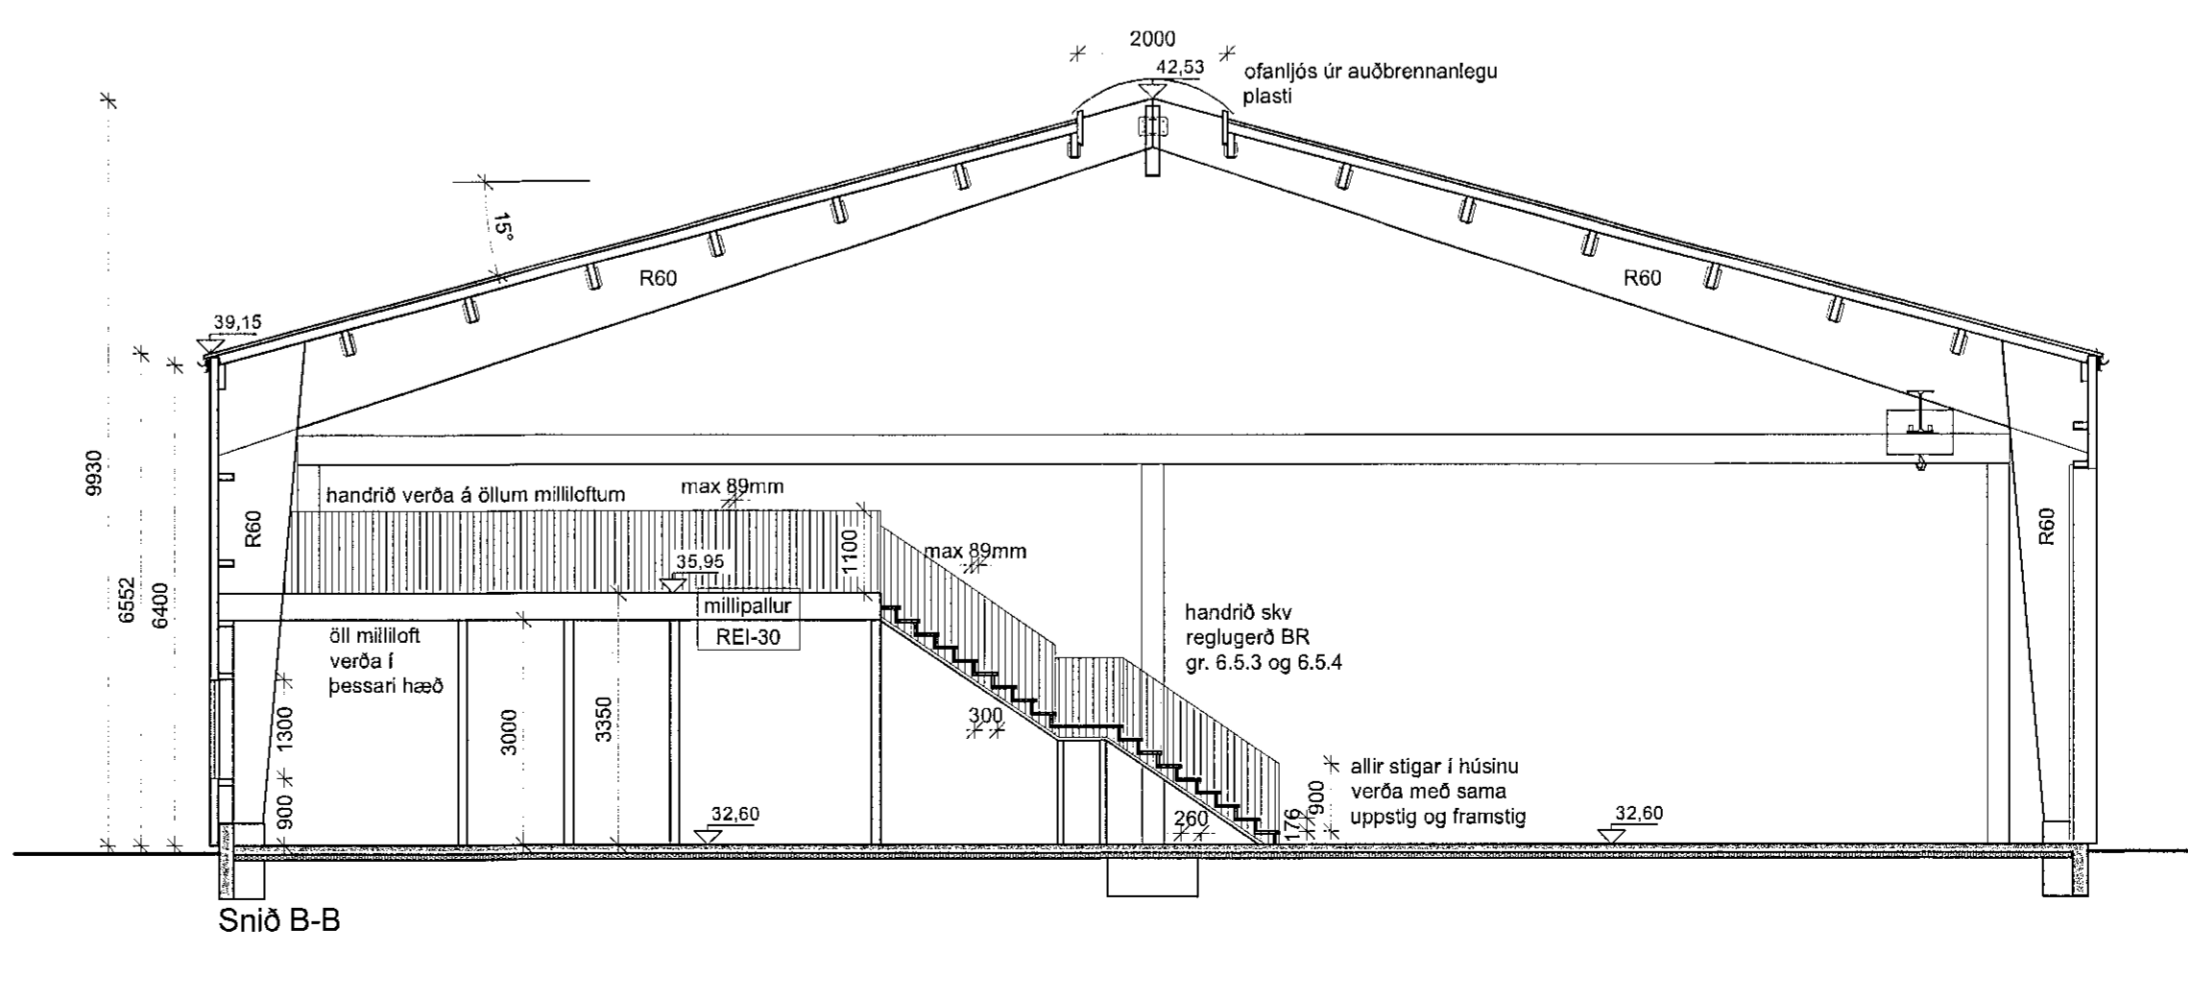


Grunnmynd milliott

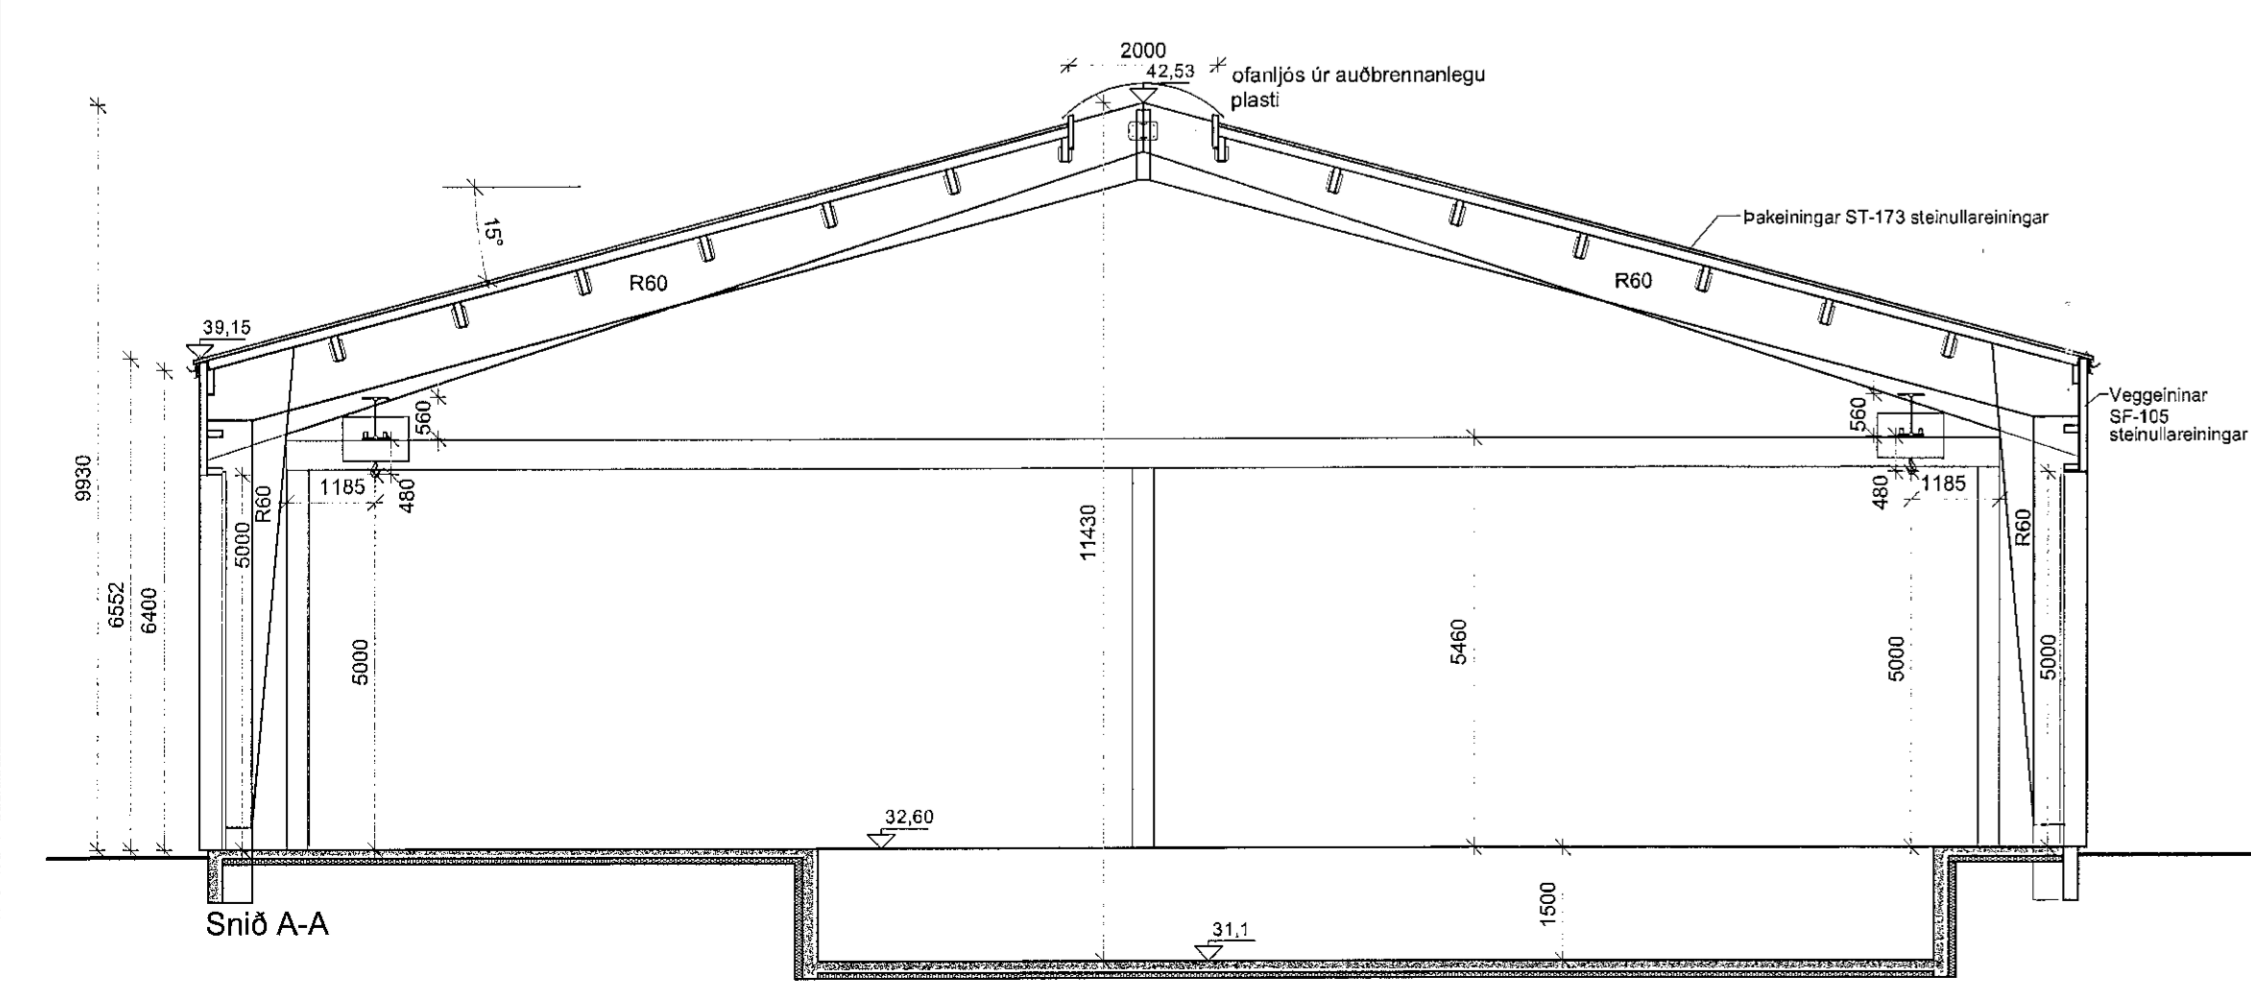

Breytingar 23.06.2021
Breytingar frá áður samþykktum teikningum eru:
Austurhlíð: gönguherúð fjarlægð úr lónaðarhúsi
Vesturhlíð: gönguherúð settar við hlíð lónaðarhúsa.
lónaðarhúsið rjúkkaðar um 10cm og
línurhúðir fyrir innan breytingar færðar inn um 40cm.
Breytingar eru mettar á teikningu

Breytingar 01.06.2022
Breytingar frá áður samþykktum teikningum eru:
Búð er að spjalla innstakrymum fyrir vatn og rafmagn í norðrendu húss. Búð er að stækka vönsinntakrymi og færa útkúr vönsinntakrymis með.

LOT
SJS
12.07.22

- SKÝRINGAR
- RÝMINGARLEIÐ RL
 - BJÖRGUNARÖP BÖ
 - INNTAK KALT VATN KV
 - INNTAK HEITT VATN HV
 - INNTAK RAFMAGN IR
 - REYKSKYNJARI R
 - GÖLFINDURFALL GN
 - RÆSTIVASKUR RV
 - LOFTRÆSTING LR
 - SLOKKVITEKI (þig dafi eða léttvatn) S
 - ÚTLJÓÐ SS
 - STJÓRNSTÓÐ
 - BRUNAVIÐVÖRUNARKERFIS UNDIRSTÓÐ US
 - BRUNAVIÐVÖRUNARKERFIS
 - BRUNANGLA, 30 METRA LÖNG BS

Hönnunarstjóri: Ómar Pétursson

TEIKNING 1	10.03.2022			
TEIKNING 2	23.06.2022			
TEIKNING 3	01.06.2022			

VERK: ATVINNUMENNAÐI
STADUR: ALFHELLA 15, HAFNARFIRÐI
INNHALD: GRUNNMYNDIR 2 HÆÐ OG BNID

NÝHÖNNUN
TÚNGÖTU 4
HVAÐANNEYRI
311 BORGARNES

ÓMAR PÉTURSSON
HÖNNUNARSTJÓRI
50571-5569
HAFNARFIRÐI
NYHONNUN@NYHONNUN.IS
NYHONNUN.IS