


Snið C-C

Skráningartífla: Álfella 15, Hafnarfjörður
Landsnúmer: L203370
Matihlutanúmer: 01


Uppskipting og lýsing

DO	D1	D2	D3	D4	Stærðir														
Lokun	Rými hæðir	Núskun	Hálfur	Eignar	Dörför	MÍFör	Sýgr	Öu	Dörför	Dörför	Dörför	Dörför	Dörför	Dörför	Dörför	Dörför	Dörför		
		axli	húsur	húsur	m²	m²	m²	m²	m²	m²	m²	m²	m²	m²	m²	m²	m²		
Matihluti					1,899,0	704,4	35,0	5,3	2,595,1	0,0					10,032,2	2,417,0	2,595,1	14,518,075	
Bötn															3792				
1. hæð					1,899,0	704,4	35,0	5,3	2,595,1	0,0					15,651,0	2,417,0	2,595,1	14,518,075	
A	0101	Atvinnuhúsnæði	N	0101	1,899,0	704,4	35,0	5,3	2,595,0		0,55	11,43	15,651,0	1,759,3	1,859,0		8,25	14,439,475	
A	0102	Geymslu loft	N	0101		82,8			82,8					73,3	82,8				
A	0103	Geymslu loft	N	0101		57,7			57,7					55,1	57,7				
A	0104	Geymslu loft	N	0101		57,7			57,7					55,1	57,7				
A	0105	Geymslu loft	N	0101		80,1		5,3	74,8					69,7	74,8				
A	0106	Geymslu loft	N	0101		37,7			37,7					36,6	37,7				
A	0107	Geymslu loft	N	0101		37,7			37,7					36,6	37,7				
A	0108	Geymslu loft	N	0101		352,7			352,7					334,3	352,7				
2. hæð																			
C	0201	Svalir	S	0101	13,5				13,5								1,00	13,500	
C	0202	Svalir	S	0101	13,5				13,5								1,00	13,500	
Athugasemdir																			
Ráðgjafi smugriðu er meðreiknað í 0101																			
Samtöl summa																			
Eignarhald																			
	Eignar	Núskun	Brúföndur	Skráningarmál															
	0101	Atvinnuhúsnæði		2,595,1	14,518,075	14,518,075													
	Alls				2,595,1	14,518,075	14,518,075												


Samþykkt bann
06. Júlí 2022
Byggingartulltrúinn í Hafnarfjörður
Séðun Þorvaldur

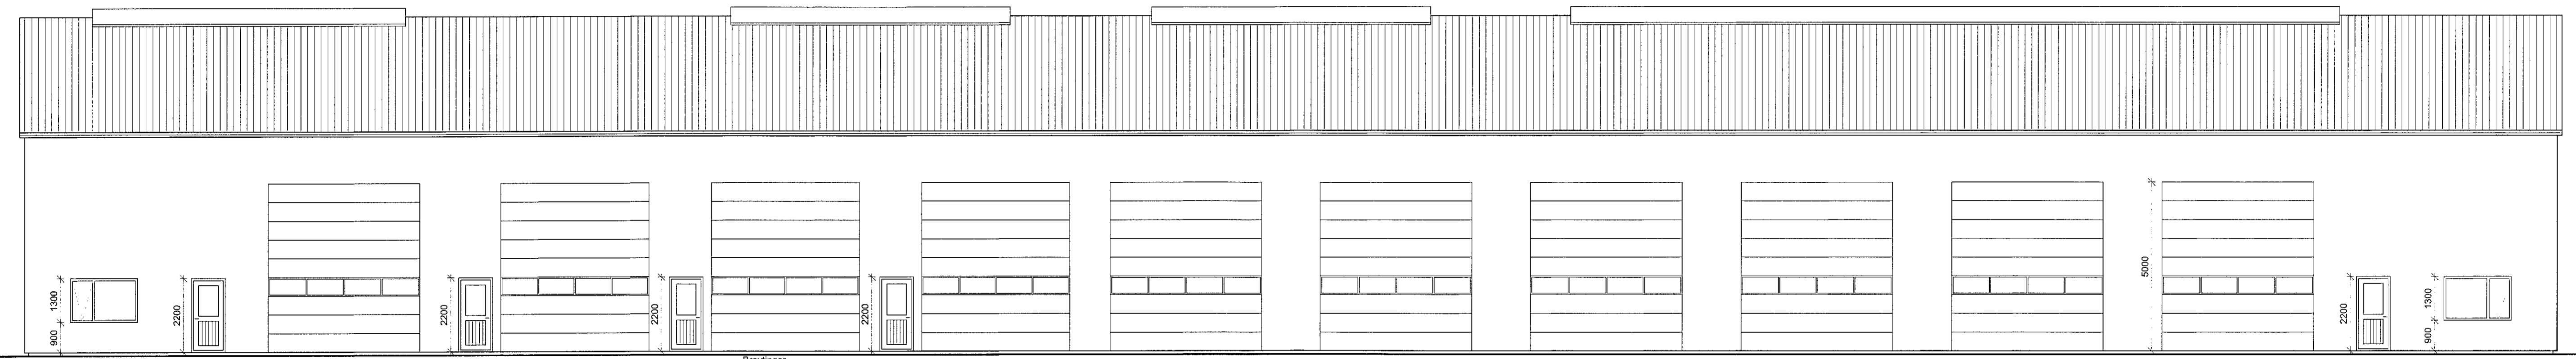

Vesturhlíð

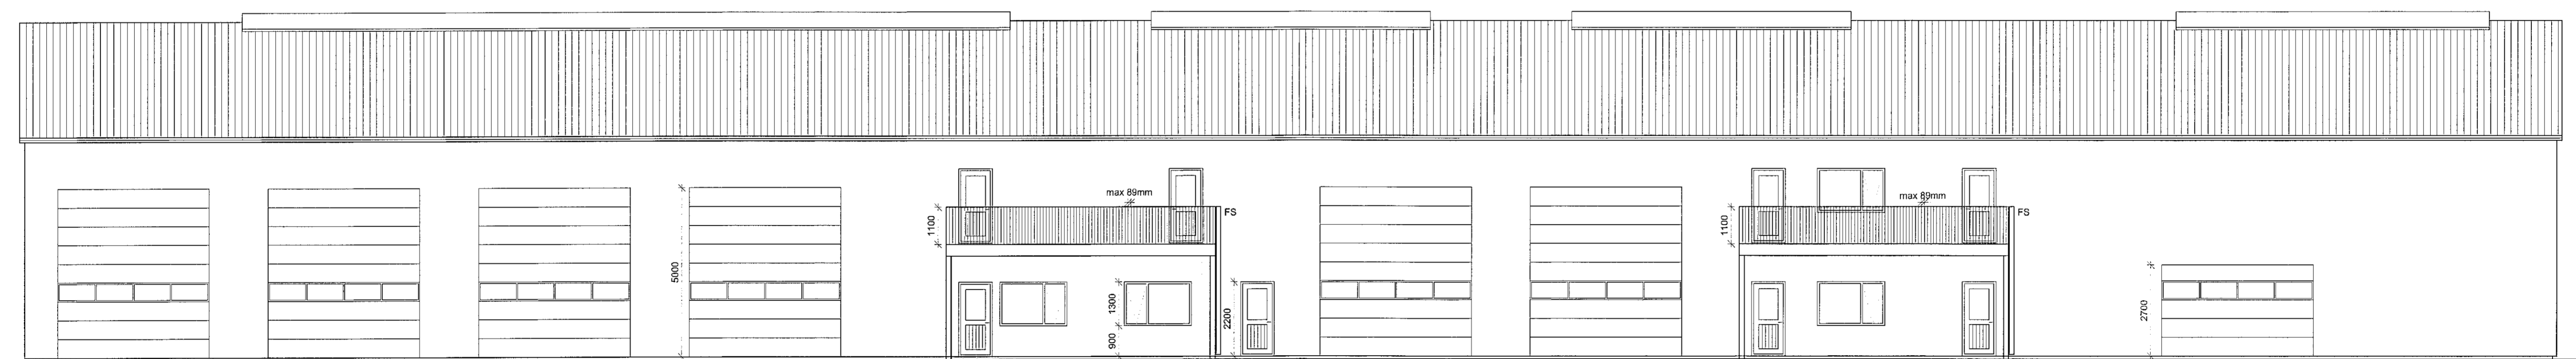

Austurhlíð

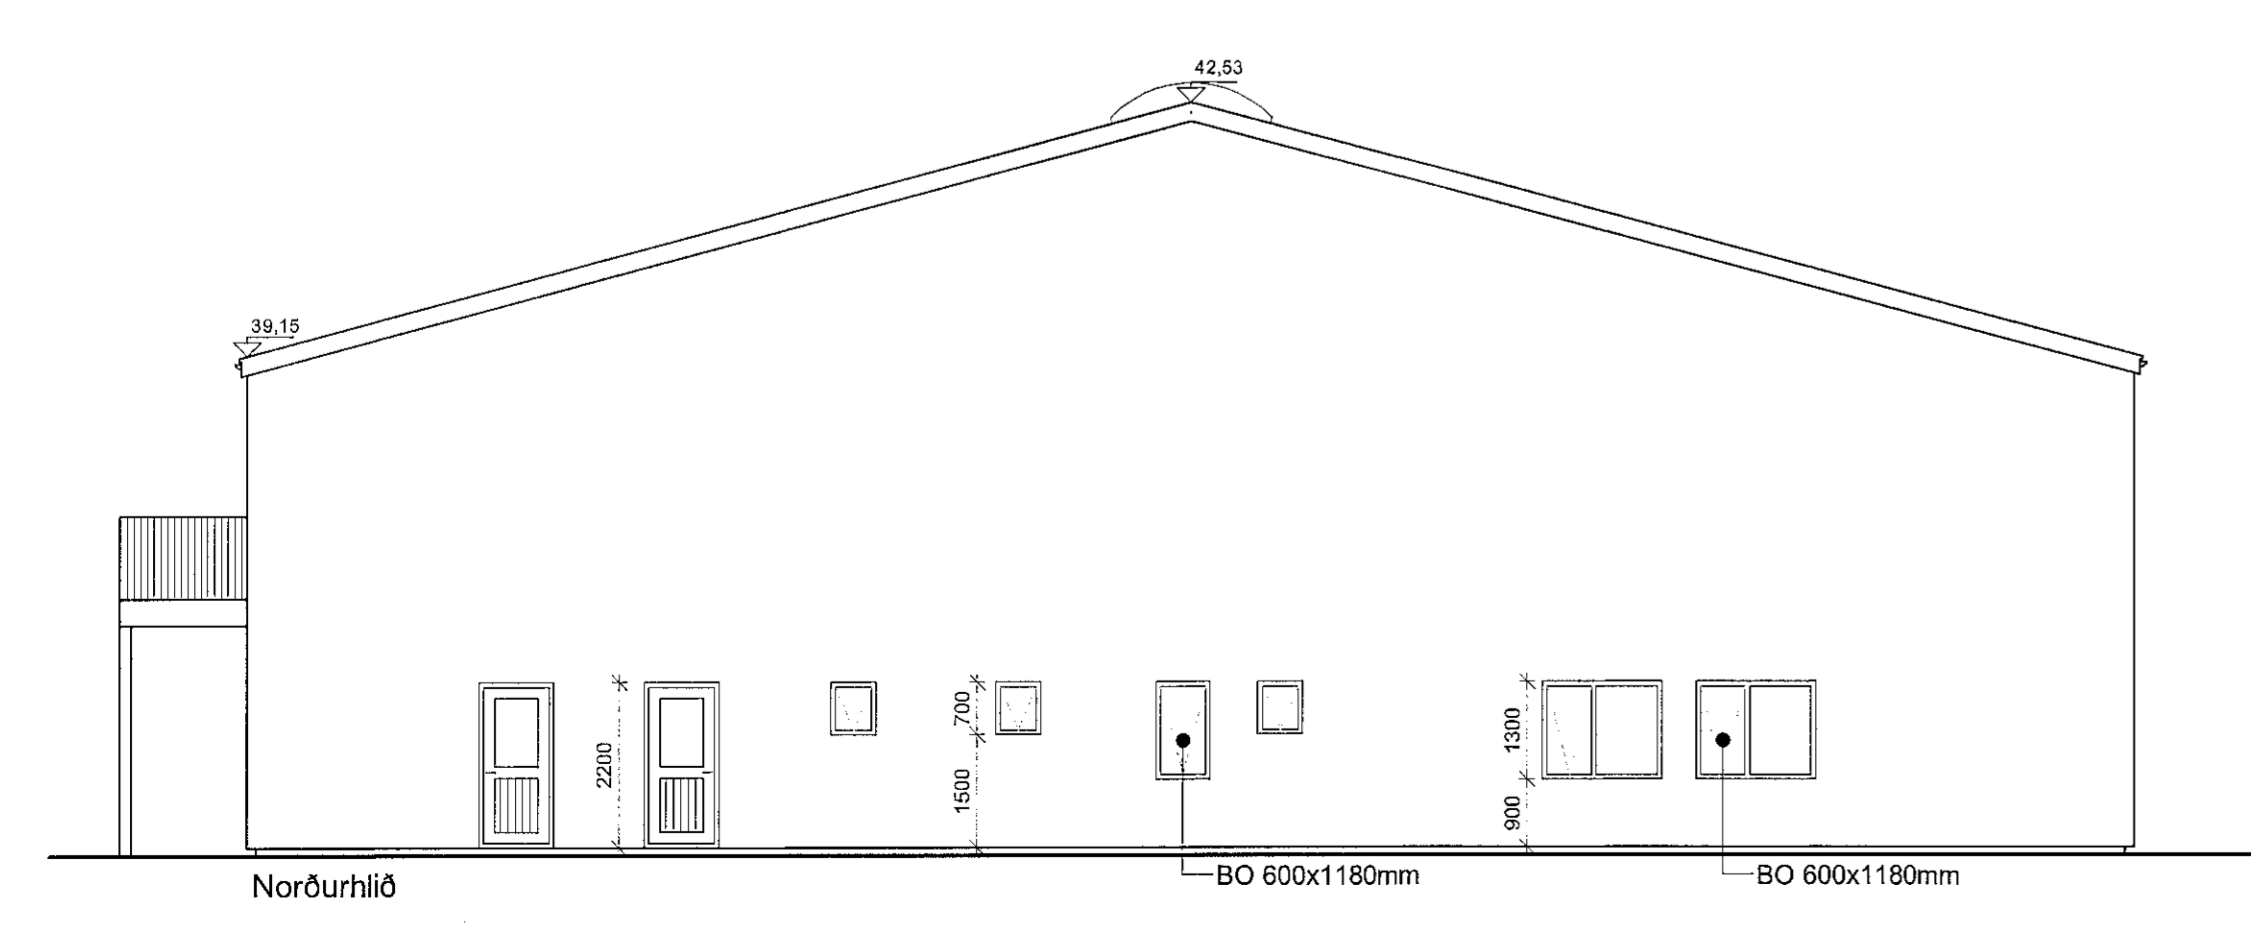

Norðurhlíð



Suðurhlíð

515
12.07.22

Breytingar 23.06.2021
Breytingar frá áður samþykktum teikningum eru:
Austurhlíð: gönguhúdur ljósagó úr íðnaðarhúði
Vesturhlíð: gönguhúdur settar við hlið íðnaðarhúða.
Íðnaðarhúðer mjókkáðar um 10cm og
línurör fyrir innan breytingar færðar inn
um 40cm.
breytingar eru merktar á teikningum

Breytingar 01.06.2022
Breytingar frá áður samþykktum teikningum eru:
Búð er að spegla innlaksrýmum fyrir vatn og
rafmagn í norðrenda húsi. Búð er að stækka
vatnsmilaksrými og færa úthúró vatnsmilaksrým
með.

Hönnunarstjóri: Ómar Pétursson

SKAÐ:	10.03.2022			
BREYTING 1:	23.06.2022			
BREYTING 2:	01.06.2022			
ÁNNÁÐ:	FEKNAÐ:	KVARNÚM:	BLAS:	TEKNI:
01	01	1:100	A1	1:100
VERK: ATVINNUHÚSNÆÐI				
STAÐUR: ÁLFHELLA 15, HAFNARFJÖRÐUR				
INNHALD: ÚTLITSMYNDIR, SNIÐ C-C OG SKRÁNINGARTAFLA				
NÝHÖNNUN				
TÚNGÖTU 4				
HVAÐNÉYRI				
311 BORGARNES				
<i>Ómar Pétursson</i>				
ÓMAR PÉTURSSON				
BYGGINGARFRÆÐINGUR				
05057115669				
BPS'140				
NÝHÖNNUN@NÝHÖNNUNJ.E				
NÝHÖNNUN.IS				