




Suðurhlíð

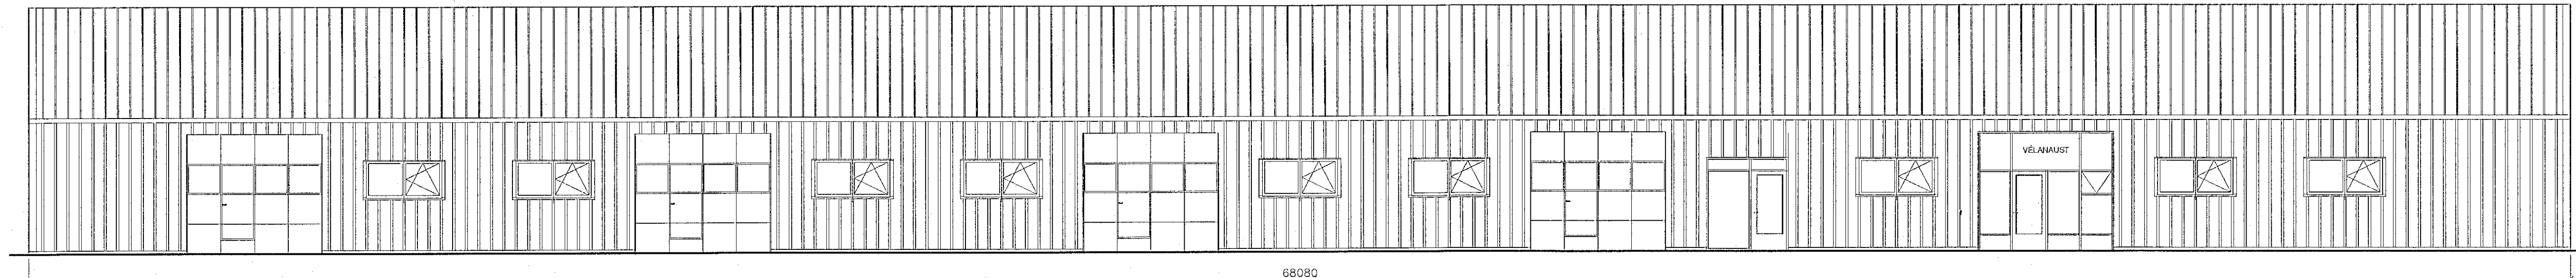


Norðurhlíð

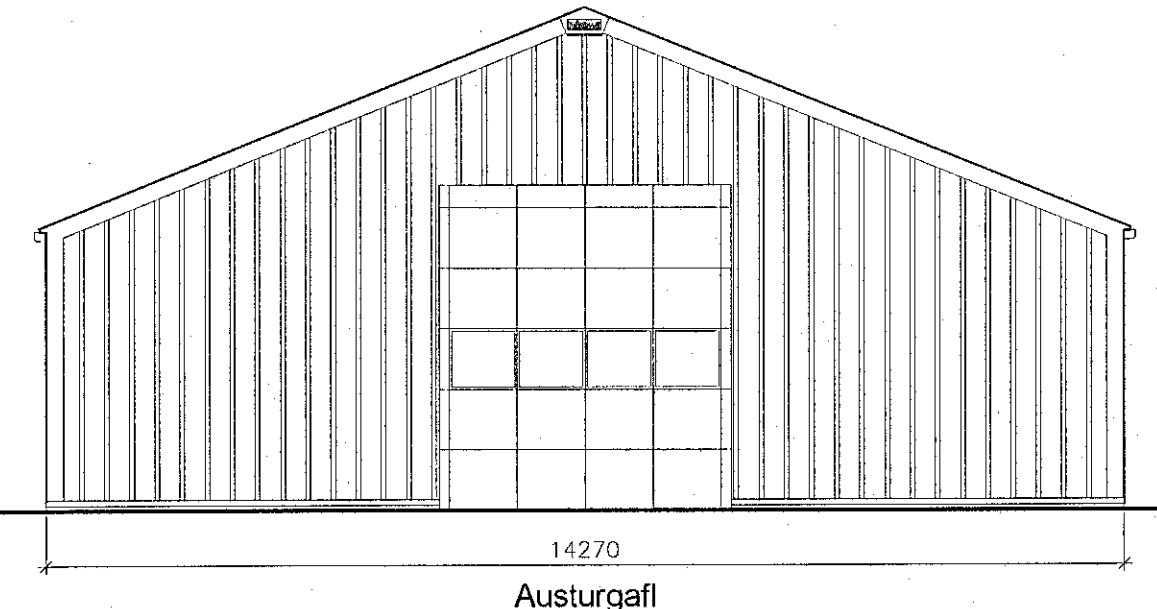

Austurgafi

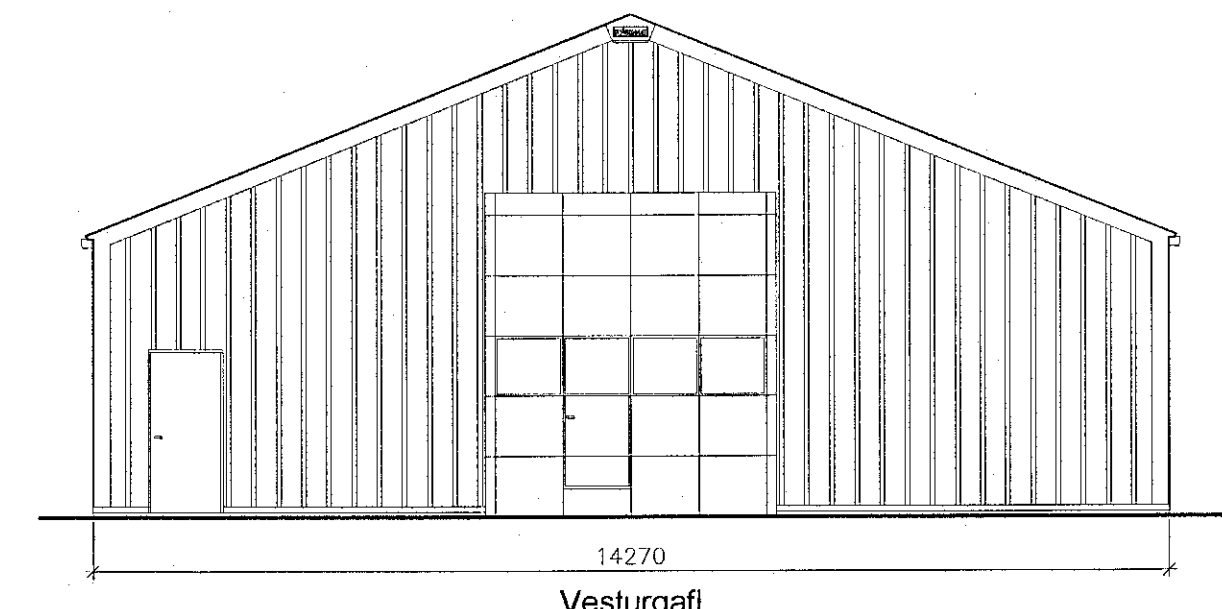

Vesturgafi

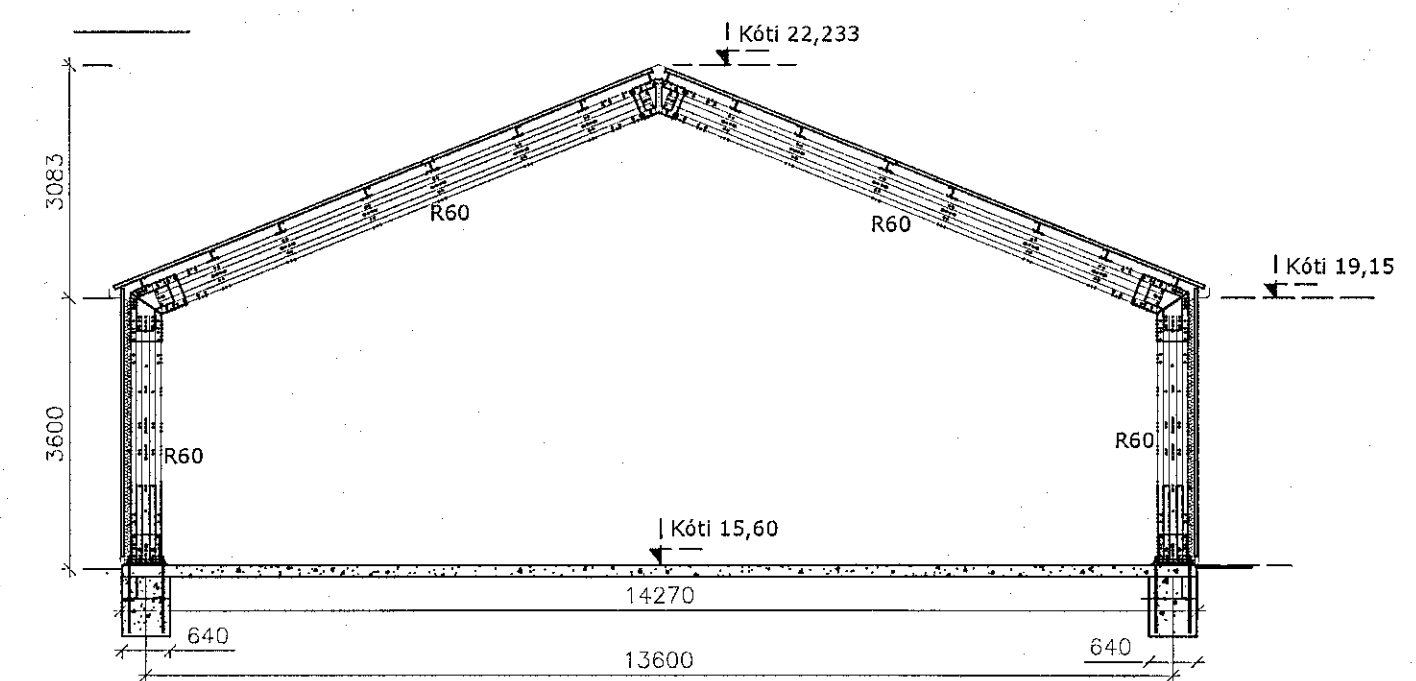

pversnið A-A

- ⓑ = Neyðarbjalla
- Skýringar
- GN = Gólfmíðurfall
- LR = Loftþræsting
- BO = Björgunarnop
- SL = Handslökkvitæki
- PK = Póstkassar
- PN = Þakniðurfall
- R = Reykskynjari
- NL = Neyðarljós
- ÚT = Merktur útgangur
- ⓐ = Brunaslanga
- ⚠ = Stjórnstöð "Brunaviðvarnarkerfi"
- 01.01 = Rýmisnúmer
- ♻️ = Búlastæði fyrir fatlaða
- Inntök = Inntök veitna
- = Felliðstigi
- ⏏ = Reyklosun
- Brunatákn
- E160 = Veggir
- E190 = Veggir
- A-E160 = Veggir
- A-E120 = Veggir
- RE160 = Veggir
- RE120 = Veggir
- A-REIM120 = Hæðaskil
- A-RE190 = Hæðaskil
- E-CS30 = Hurðir
- EI-CS30 = Hurðir
- EI-CS60 = Hurðir
- E30 = Gluggar

Upphaflegur hönnuður: SJ  
Stefán Jónsson Byggingartekniðráttir kt. 230145-7099

Bl. n.	Daga	Skygging	Undirskrift
SJU	Júl. '22	Breytingar færðar inn	

VK Verkfræðistofa ehf. Sturlandsbraut 48 108 Pósk. Sími 824-4922 verk@vk.is net@vk.is kt. 700501-2640

Álhella 8 221 Hafnarfirði Staðgr.: 1400-1-01550080

REYNDARTEIKNING  
Grunnmynd, útlit og snið

Hönnunastj.: KMP	Útgáfa: A
Verkt.: Sall 101	Hönnun: SJ
Teiknað: SJ	Yfirarið: KMP
Samþykkt: Klaudia Þrymsdóttir kt. 130251-2409	Blað: 101

Undirskrift: Klaudia Þrymsdóttir