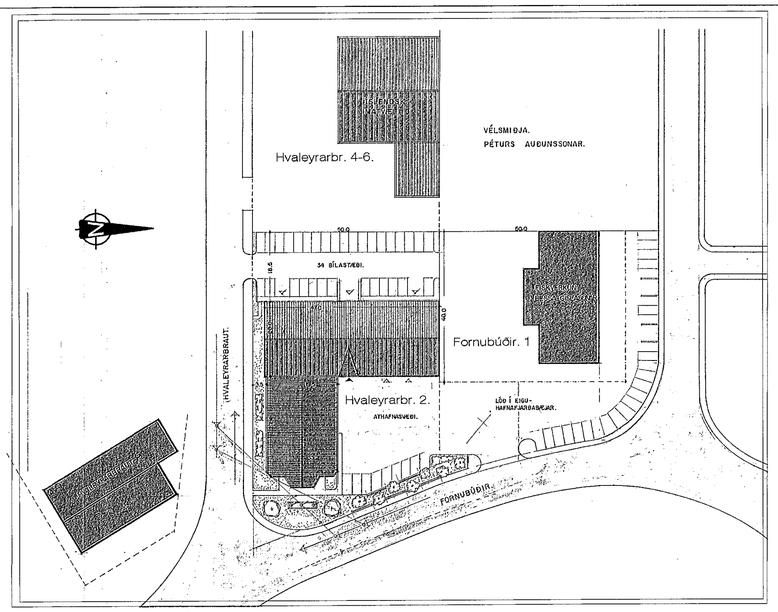

Afstöðumynd. Óbreytt.

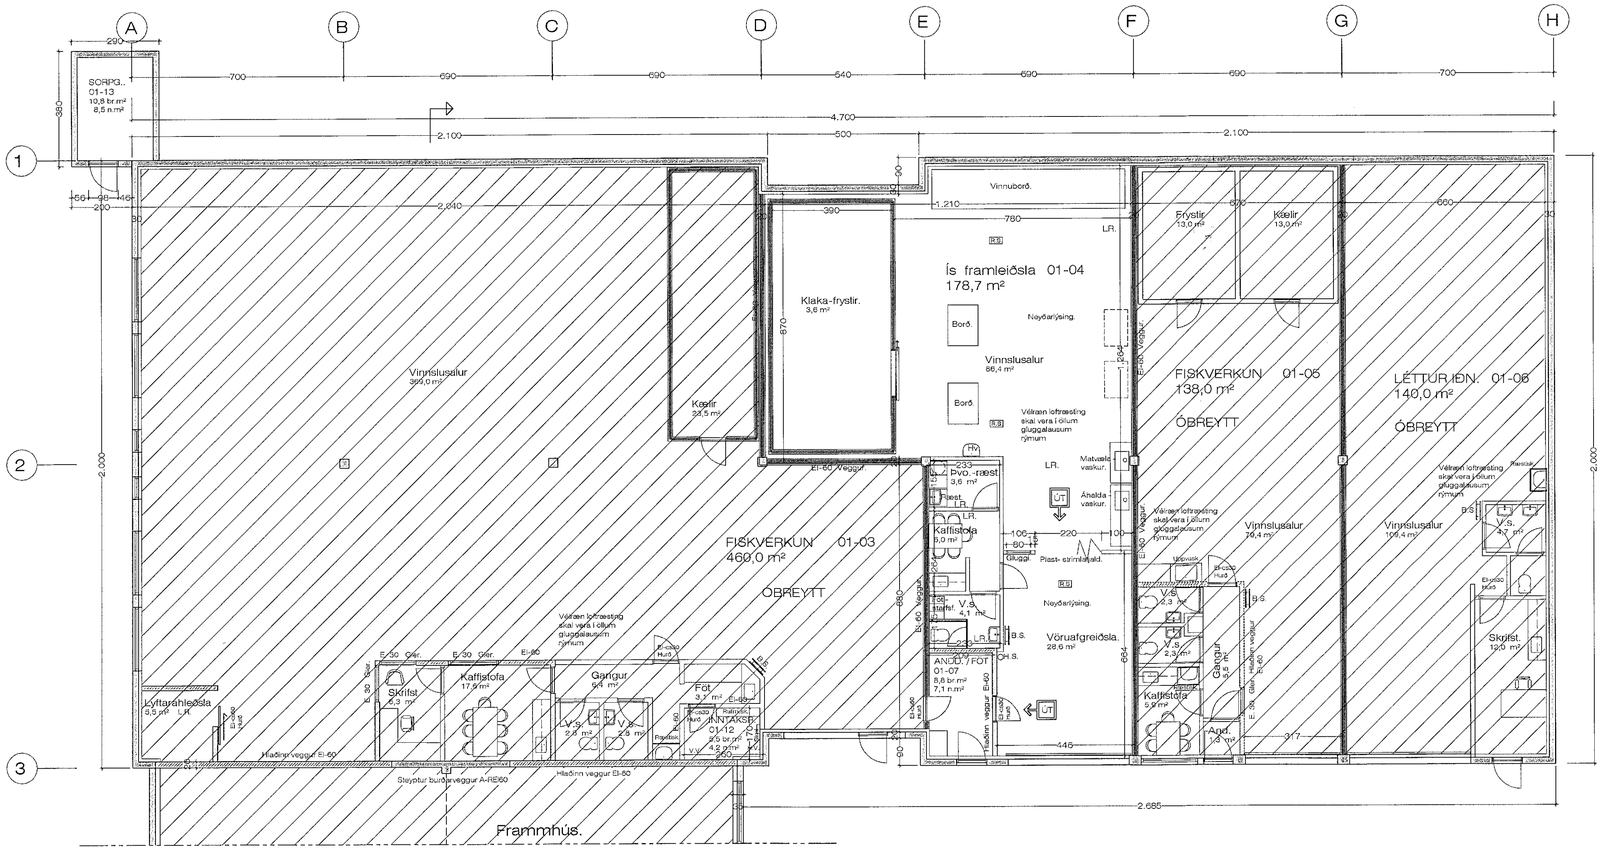

GRUNNMYND 1. HÆÐ 1:100

Samþykkt þann
25. MAÍ 2022
Byggingarfulltrúinn í Hafnarfirði

SKÝRINGAR.: Vegna breytinga.

Húsið Hvaleyrarbraut 2 er byggt árið 1991,
lönaðar og þjónustuhús.
Landn. L121100 Mhl. 01 stgr. 1400-1-44200020

Breytt er starfsemi í Rými 01-04, var áður fiskvinnsla
en verður nú Ísframleiðsla, þarsem framleiddir verða ísmolar
í öllum stærðum og gerðum fyrir verslannir og veitingahús.
Innra skipulag er að mestu óbreytt, að viðbættum klakafrystir.
Starfsmenn í klakavinnslunni verða 1 - 2

Skýringar.:
Allir innveggir sem aðskilja rými eru EI 60 veggir og útveggir
hússins steyptir veggir. Reykræsting úr rýminu er gegnum
360 cm vöruhurð á framhlið hússins.
Brunaslöngu, handslökkvitækjum og reykskynjurum verður komið
fyrir í rýminu, í samræmi við reglugerðir.
Útgönguleiðir útúr rýminu eru gegnum sameiginlegt anddyri
með rými 01-03 og í gegnum vöruhurð, sem er með
handstýrðum búnaði, í því tilfelli sem rafmagn fer af húsinu.
Útljósum verður komið fyrir við útgönguleiðir.

B.S. Brunaslanga
H.S. Handslökkvitæki
R.S. Reykskynjari

L.R. Loftræst rými

Vélræn loftræsting skal vera í öllum gluggalausum rýmum.

Allar nýjar klæðningar skulu vera í flokki I.

Útljós og neyðarlýsing skal vera við rýmingaleiðir, og
brunavarnarkerfi tengt stjórnstöð.

HEILBRIGÐISEFTIRLIT
HAFNARFJARÐAR-
OG KÓPAVOGSSVÆÐIS
Garðatorgi 5 - 210 Garðabæ
19/7 2022

Hvaleyrarbraut 2 Hafnarfirði. Grunnm. 1. Hæð.

VERK. NR. DAGS. 27.-4.-2022 MÁL. 1:100
TEIKN. NR. 05 BREYTT.
jon-ark@islandia.is

JÓN GUÐMUNDSSON ARKITEKT Jón Guðmundsson KT. 310551-3299
VINNUSTOFA SUÐURLANDSBRAUT 16 REYKJAVÍK SÍMI 552 5055

jon 23.6.2022 08:20:1 h. hval.1903 - júní - 2022 breytt..dwg