



BREKKUÁS 9 - 11 HAFNARFIRÐI.

Samþykkt þann
18. AGÚ. 2021
Byggingartulltrúinn í Hafnarfirði
Mólin Byggingar

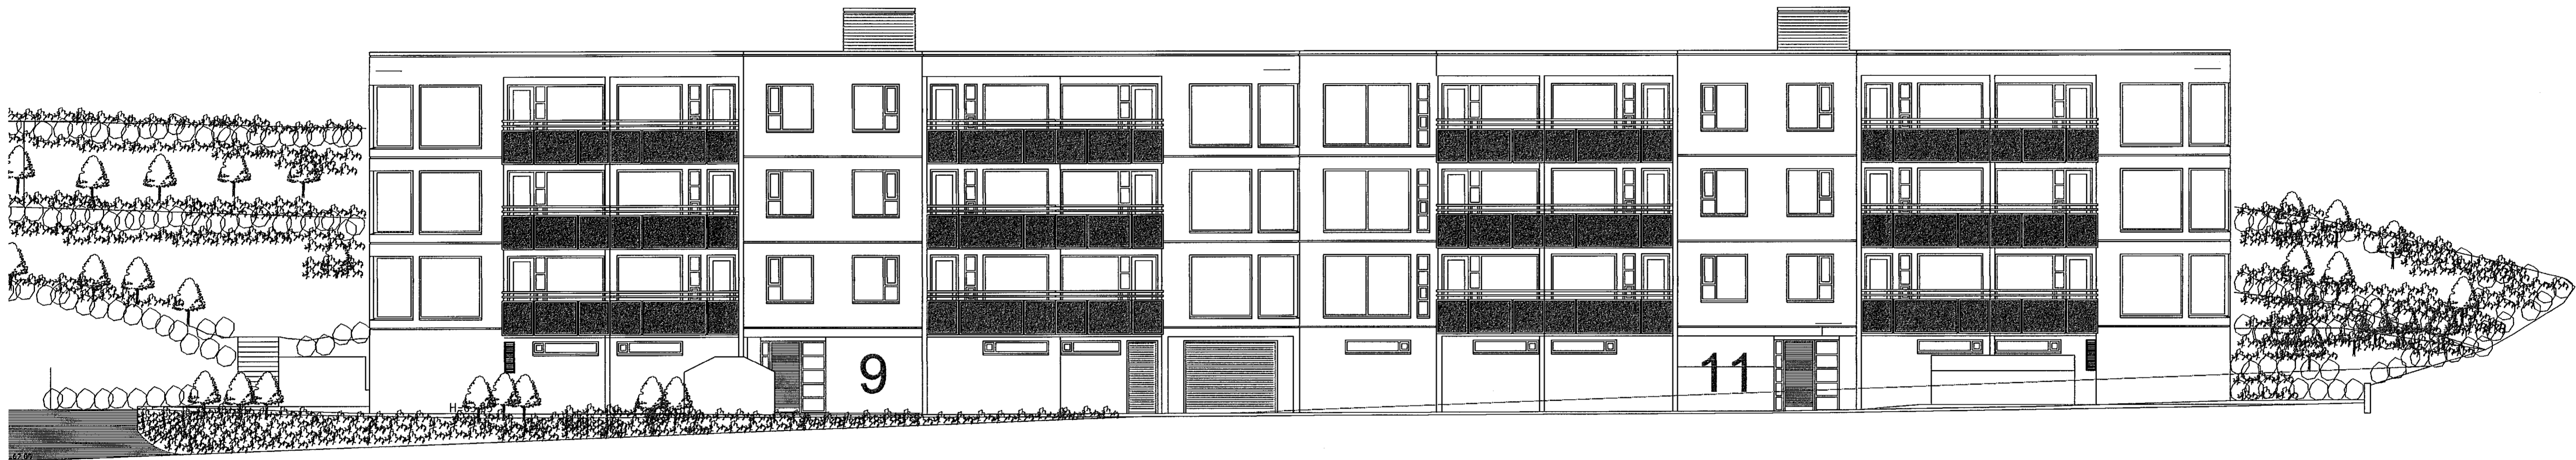

ÚTLIT AUSTUR MKV. 1:100.

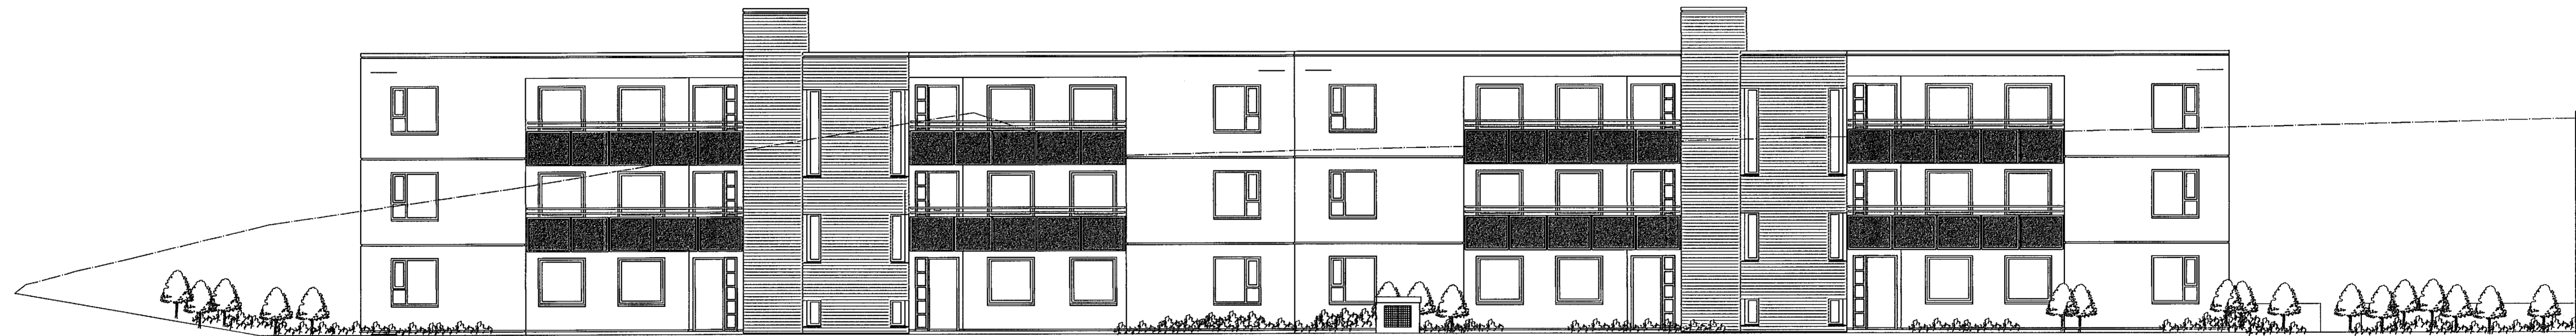

ÚTLIT VESTUR MKV. 1:100.

Gluggar skulu uppfylla eftirfarandi kröfur.
Gluggakarmar og póstar skulu vera úr víðurkenndri fúvarinni furu málaðir hvítir.
Opnanleg fög skulu vera úr oregonpine eða mahóni við.
Gluggar skulu uppfylla útbeygjukröfur í byggingareglugerð og álagskröfur skv. ÍST 12.
Gluggakarmar eru settir í efri á og eru þeir festir við steyptan vegg c/c 40 cm, með galv. "BMF" vinklum sem skrúfaðir eru fastir í karm með 6 stk 5,0/35 galvskrúfum, og í steyptan úlvegg með galv. múrboltum 12/140c/e600mm.
Rífu milli glugga og veggs skal þétta af sérstakri vandvirgni.
Þétt er á eftirfarandi hátt: Fyrst skal selja þéttipúlu að innan, síðan skal þétta með tróði. Utan við tróðið skal selja þéttipúlu og þéttikitti. Púlsuna skal selja það útarlega að þéttikittið fái máttulega þykkt (hálfu rífu breidd). Nota skal Sikaflex 11 FC eða samb. þéttikitti.
Grunna skal undir kittið með viðeigandi Síka grunni.
Allt gler skal vera fyrsta flokks flöglar. Rúður skulu vera tvöfalt 6 mm K einangrargler 12 mm gas fyllt loftbil settar í karm samkvæmt fyrirmælum framleiðanda.

BREKKUÁS 9 - 11 HAFNARFIRÐI.

Sigurður Þorvarðarson byggingafræðingur bfi.
Teiknistofan Strandgötu 11 220 Hafnarfirði.
Sími: 5651510. Netfang: teiknistofan@simnet.is
STH. Teiknistofan ehf. kt. 510298-2769. Kf. aðalhönnuðar: 14.1250-4.189.

Skýringar:	Aðaluppdráttur.
Teikning:	ÚTLIT/ AUSTUR, VESTUR.
Mælikvæði:	1:100.
Dagsetning:	20 júlí 2021.
Undirskrift:	<i>5/8 21</i>
Blað nr:	5 af 10.
Breytt/Gerðar breytingar á svalahurðum, innréttingum og anddyrum ágúst 2011. Hætt við E30 gler í merktum gluggum á 2 hæð þar sem lög og reglugerðir sem gilda fyrir verkid, gera ekki kröfur til þess. Reyndar teikningar gerðar í febrúar 2014, SIG. Þ. 20-07-21: Gerðar útlitsbreytingar á herbergisgluggum, opnanleg fög glugga minnuð, það er 30 herbergisgluggum af 48. Sig. Þ.	