


skýringar:

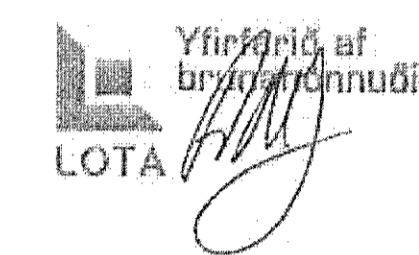

yfirlitsmynd:


SHS
20.08.2021

| | |
|-------------|---------------------|
| verkheiti: | Hringhamar 1 |
| verkhliði: | grunnmynd 3.-4. hæð |
| mkv.: | 1:100 |
| dags.: | 14.12.20 |
| hannað.: | GG, AM |
| teiknað.: | PRV, AMV |
| blaðstærð.: | A1 |

| | |
|------------------|--|
| dags. breytinga: | |
| br. (a.): | 19.7.2021: teikn. upplærðar, sjá skýringar á blaði A01 |
| br. (b.): | |
| br. (c.): | |
| br. (d.): | |
| br. (e.): | |
| br. (f.): | |
| br. (g.): | |
| fylgiskjöl.: | |

Guðmundur Gunnlaugsson, arkitekt FAÍ
kt: 190554-3419
Archus sif, teiknistofa Stórhöfða 17.
110 Reykjavík s: 567 7735 gsm: 898 7894
gg@archus.is - www.archus.is

samb.:

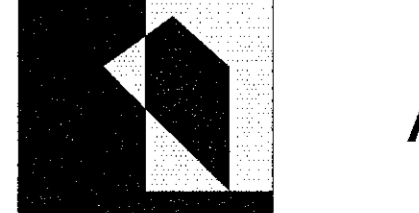

A04