



Fyrir breytingar

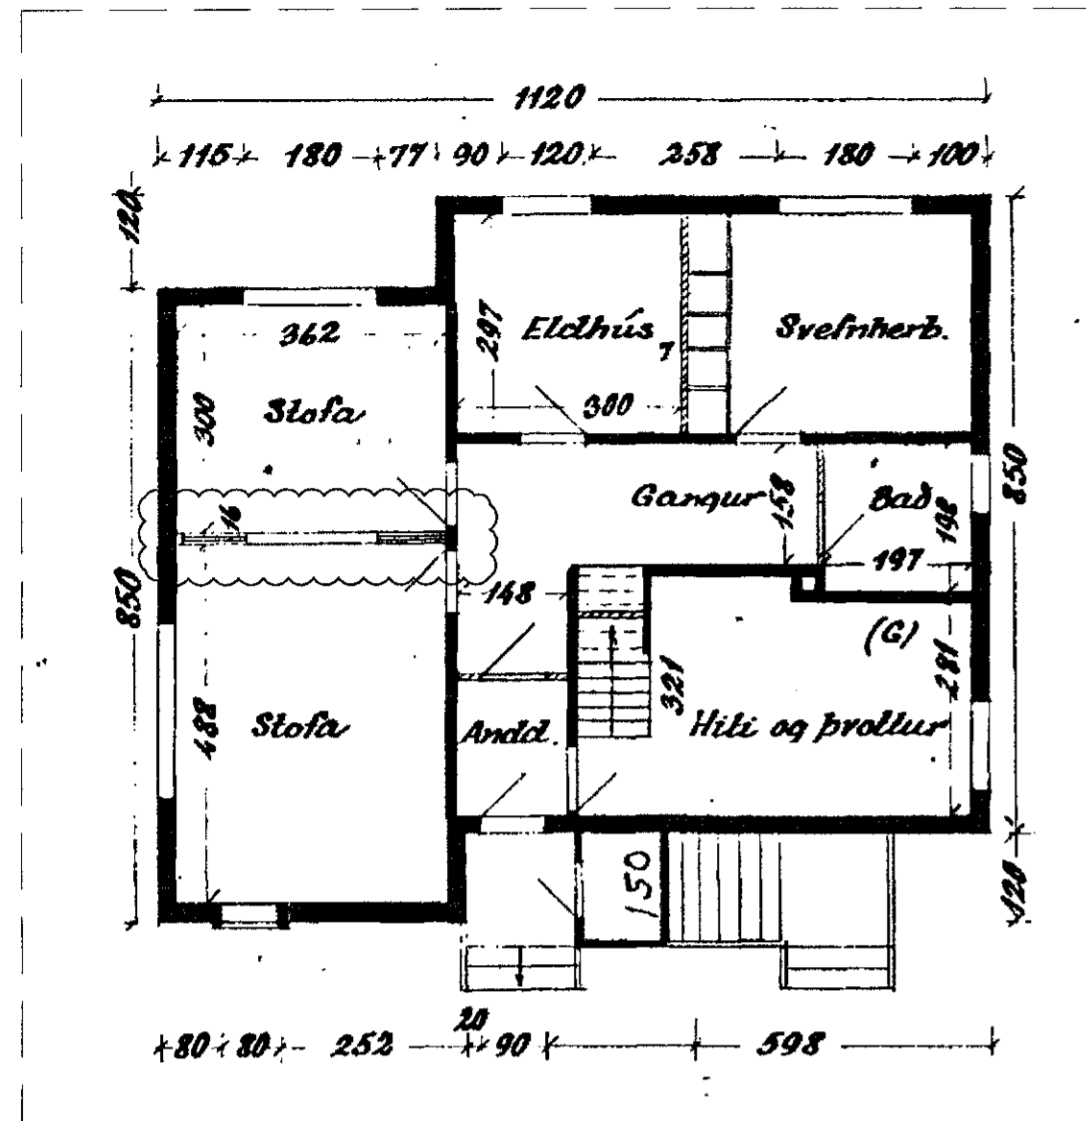

Grunnmynd 1.hæðar, mkv. 1:100

Eftir breytingar

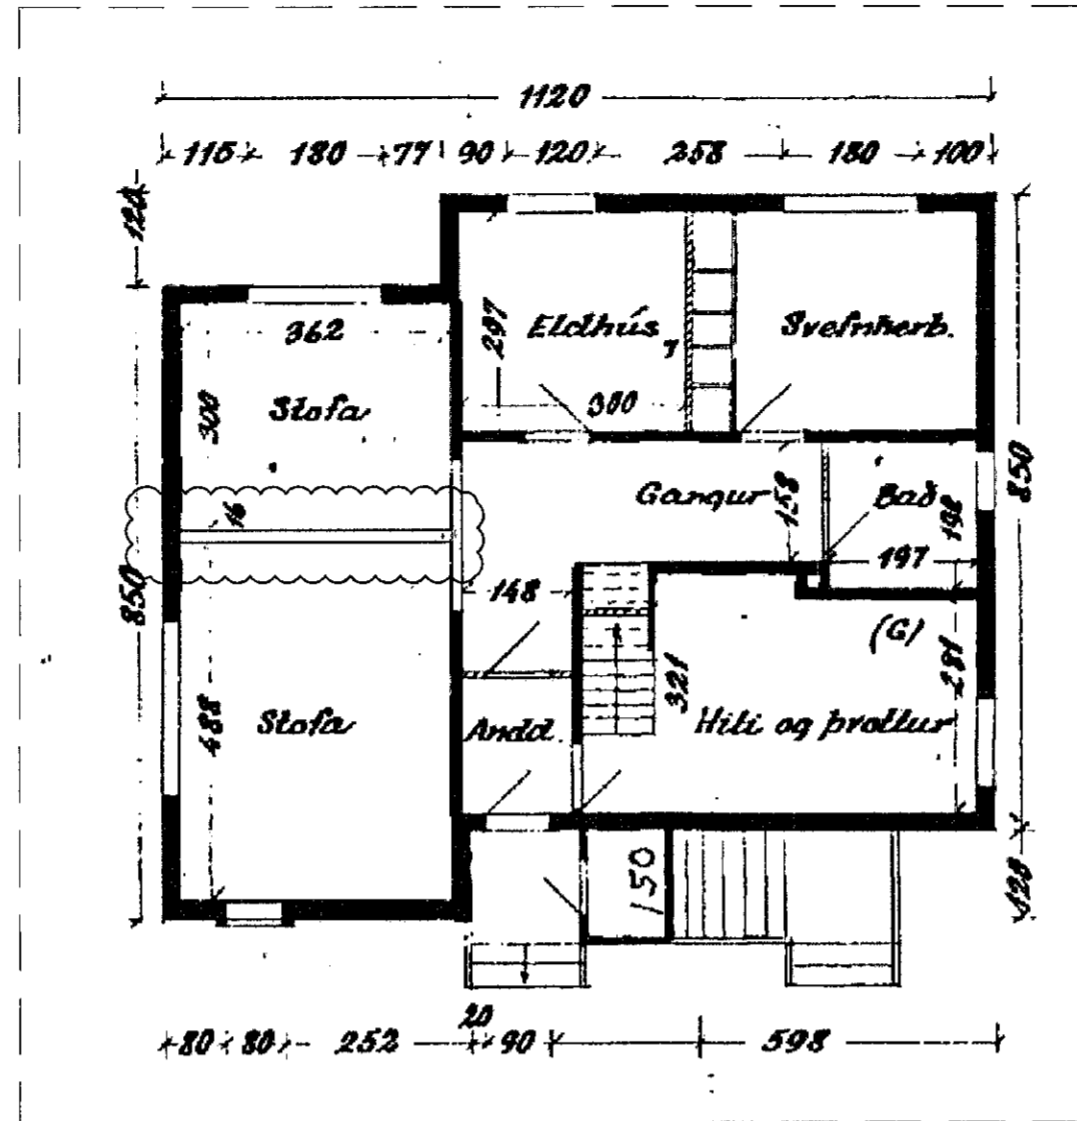

Grunnmynd 1.hæðar, mkv. 1:100

Þessi teikning er tekin úr samþykktum aðaluppdrætti, frá júní 1956  
 íbúð 01-0101, fasteignanúmer F2078213  
 Landeignarnúmer L121950  
 Upprunalegur hönnuður:  
 Sigmar Björnsson, júní 1956

MÓTTEDIÐ  
 11. AGÚ, 2021  
 Byggingarfulltrúinn í Hafnarfirði  
 HJ  
 MÁLSWÍMEN  
 2107 477

Breytingarlýsing:

Íbúð 01-0101: Súla milli hurðaopa fjarlægð. Léttur skilveggur sem aðskilur stofur fjarlægður.

Undirritaður burðarþolshönnuður hefur kannað burðarvirki hússins og telur að óhætt sé að framkvæma sýndar breytingar, sjá teikningu hér til hliðar.

Þá er sérstaklega vísað til ákvæðis í byggingarreglugerð, ( 2.3.5.a), sjá hér að neðan.

*[Signature]*  
 Sigurður Hafsteinsson  
 byggingatæknifræðingur

2.3.5. gr.

Minniháttar framkvæmdir undanþegnar byggingarleyfi. Eftirfarandi framkvæmdir og breytingar eru undanþegnar byggingarleyfi enda séu þær í samræmi við deiliskipulag:  
 a. Framkvæmdir innanhúss í íbúðarhúsnæði. [Allt viðhald innanhúss í íbúðarhúsnæði, s.s. endurnýjun innréttinga, breytingar eða endurnýjun á léttum innveggjum, viðhald lagnabúnaðar innan íbúðar o.þ.h. Minniháttar breytingar á burðarveggjum, eldvarnarveggjum, votrymi eða eldhúsi innan íbúðar eru heimilar án byggingarleyfis enda sé leyfisveitanda tilkynnt um framkvæmdir áður en þær hefjast.]

Undirritaðir eigendur annara eigna á landnúmeri L121950 samþykkja fyrir sitt leiti tilgreinda breytingu íbúðar 01-0101, enda skerðir breytingin ekki burðarvirki hússins.  
*[Signature]*  
 Eigendur íbúðar 01-0201

Útgáta	Lýsing	Dagsetning

**VEKTOR**  
 - hönnun og ráðgjöf -  
 Síðumúla 3, 108 Rvk, s: 554-6650 / 897-5363

MÓABARÐ 8 - HAFNARFJÖRÐUR

BREYTINGAR TEIKNING  
 GRUNNMYND 1.HÆÐ

Hannað SH	Teiknað ÖJH	Teikn. nr.
Dagsetning 28.07.2021	Mkv. 1:100	A-01

Sigurður Hafsteinsson kt. 030859-7749  
 byggingatæknifræðingur  
 Netfang: sigur@vektor.is  
*[Signature]*

Samþykkt aðalhönnuðar / Samráðningahönnuðar: