




Samþykkt þann
 14. MAJ 2008
 Byggingakultrúningur Hafnarfirði
 F.h. Jón Sigurðsson

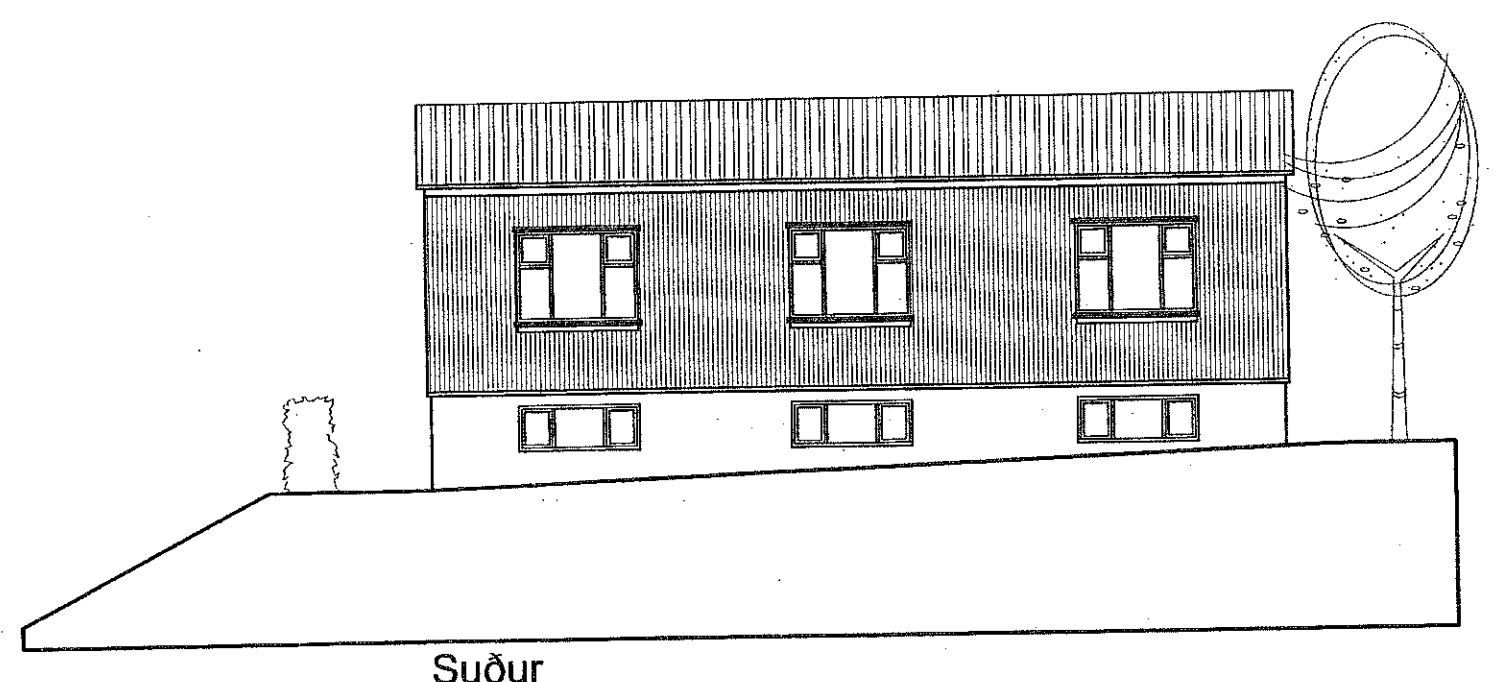


Suður

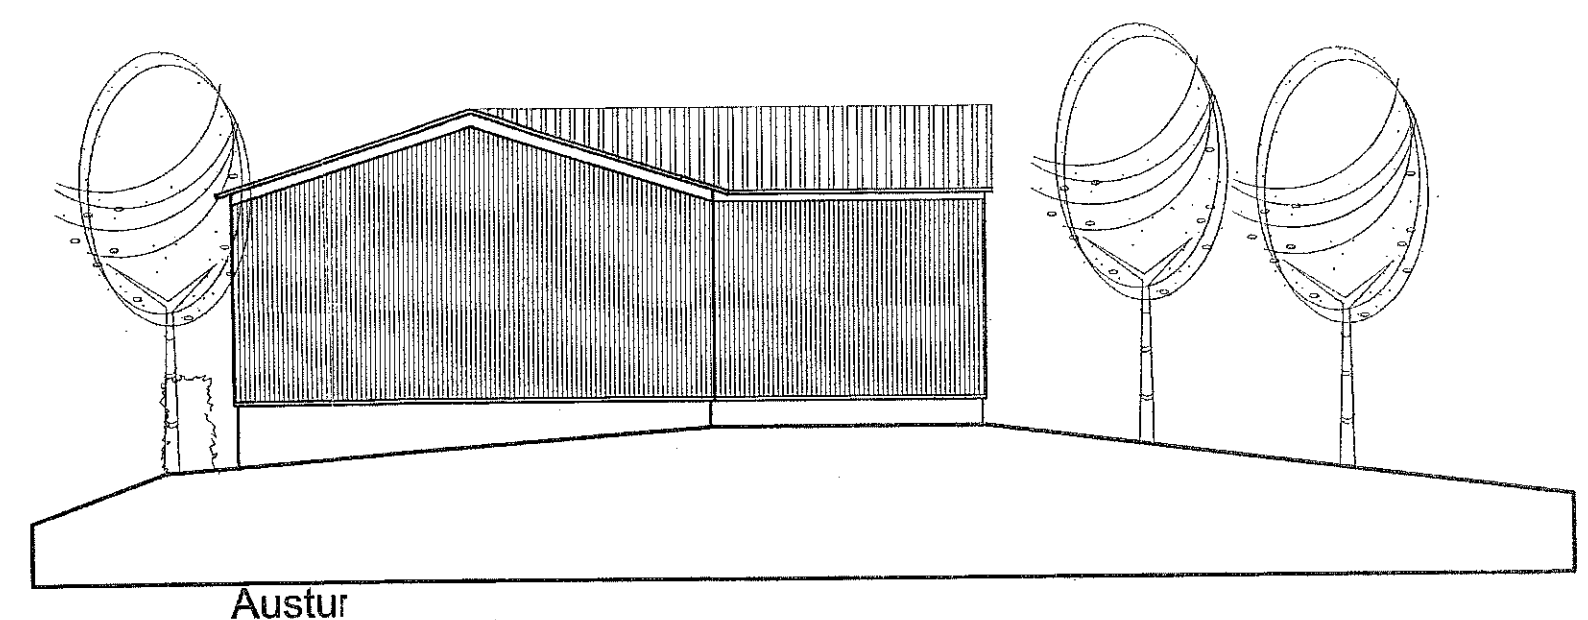


Austur

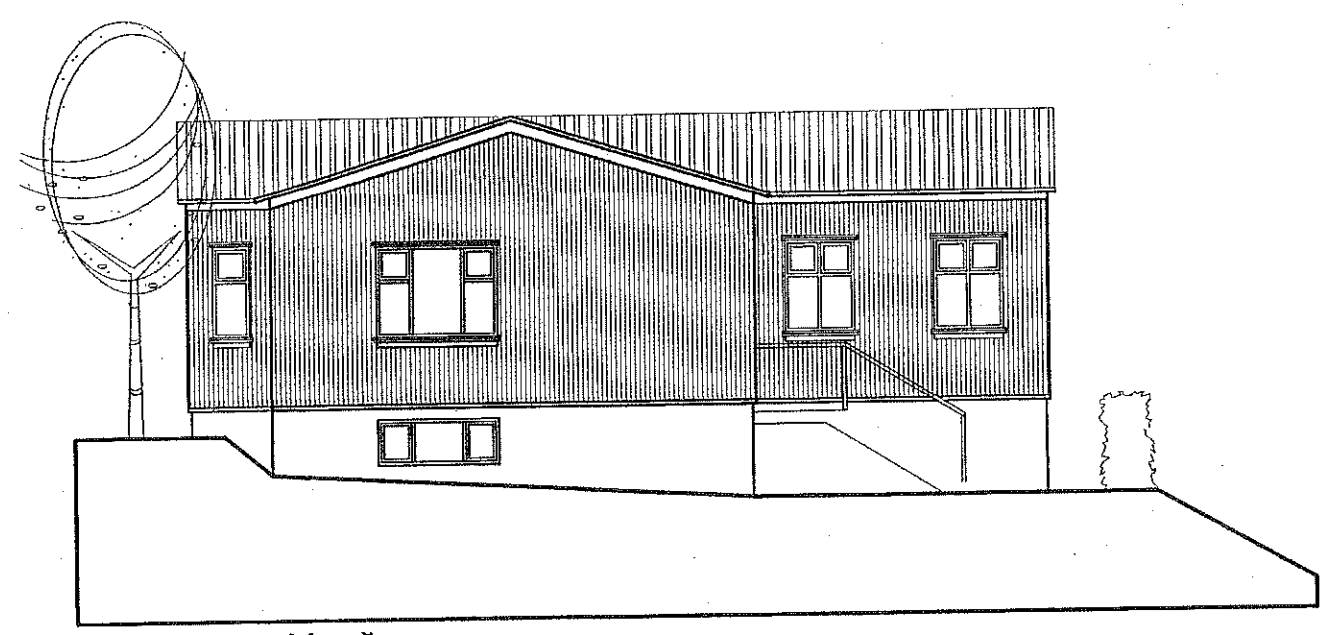


Norður

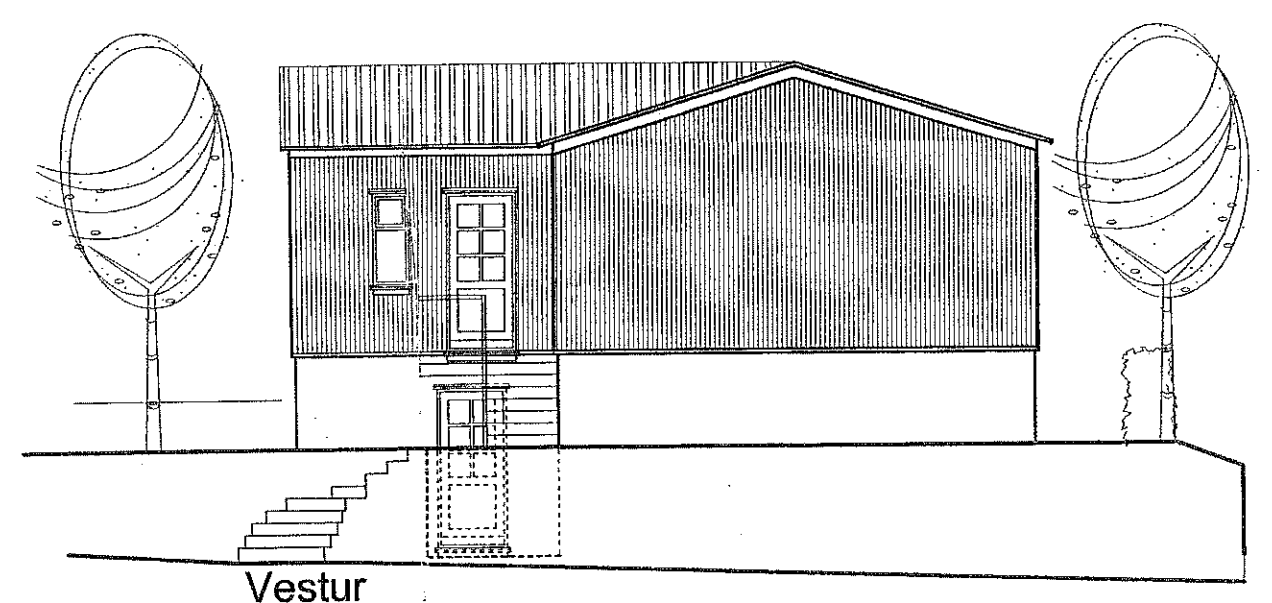

Vestur

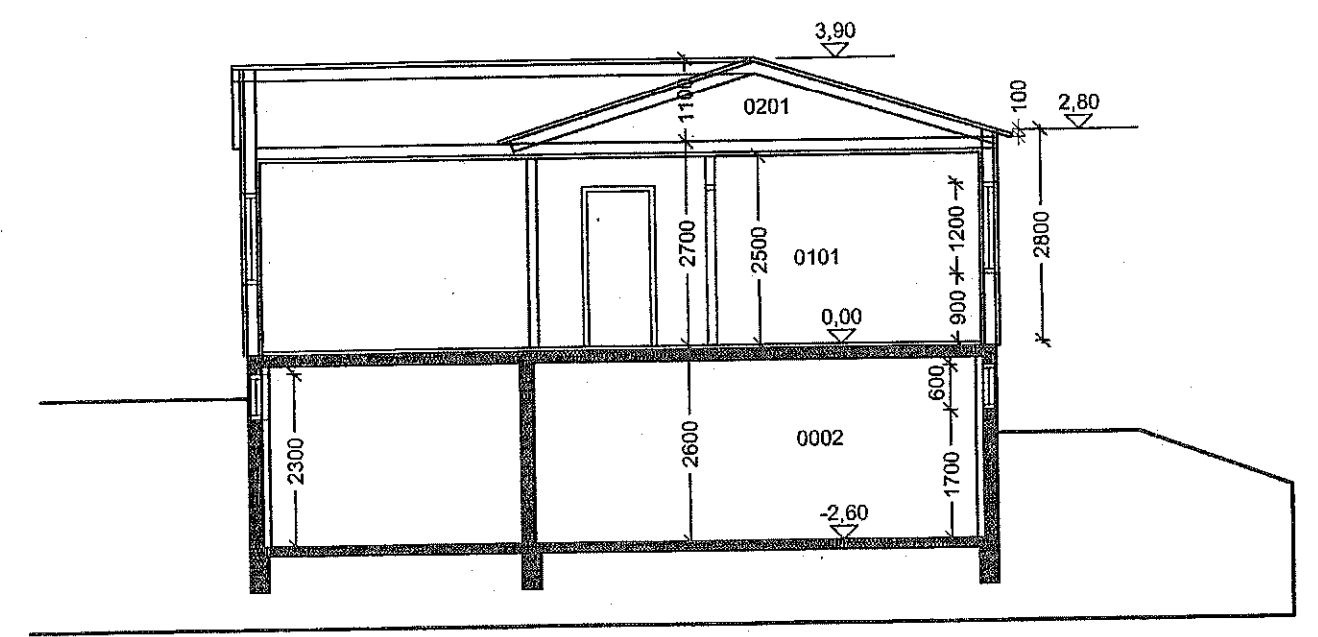


Sneiðing B-B

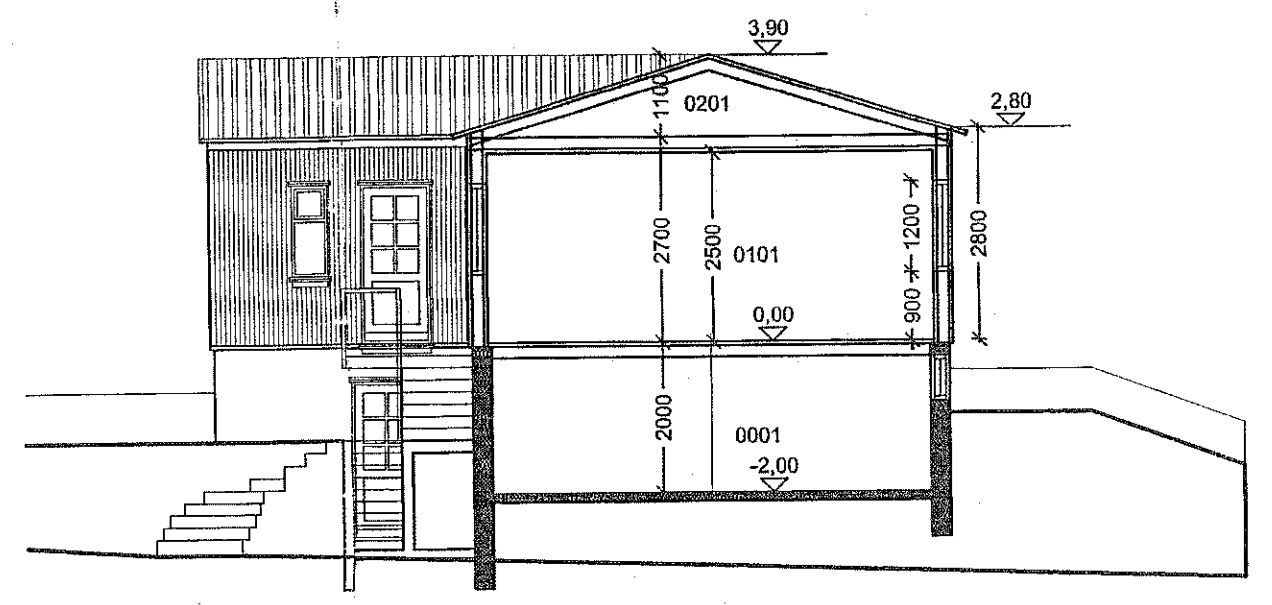


Sneiðing A-A


Útlit fyrir breytingu

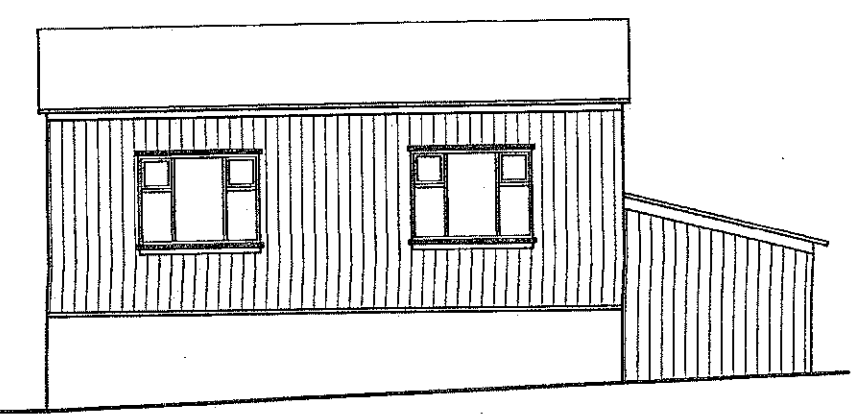


Suður

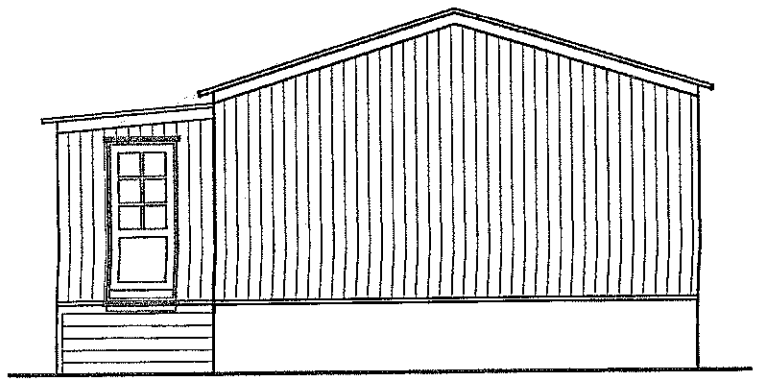

Vestur

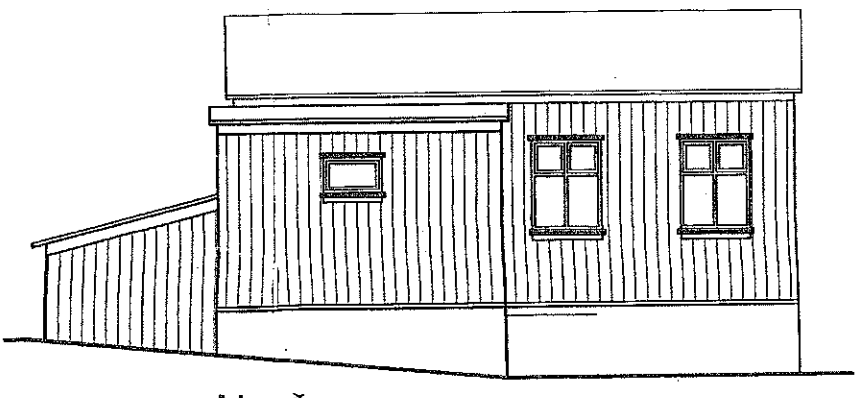

Norður

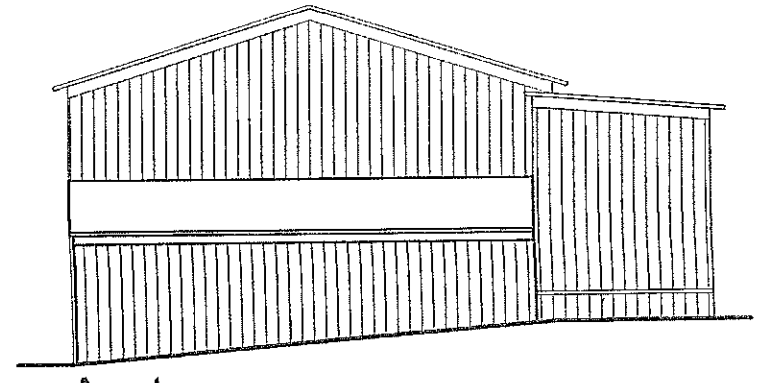

Austur

Reykjavíkurvegur 4B
 Hafnarfjörður
 Útlit, sneiðingar

Hannað / teiknað: ff Verknúmer: 0710
 Mælikvarði: 1/100 Dagsetning: 20.04.08

Teikn.nr. 102

Aðalhönnuður: Friðrik Friðriksson arkitekt FaF, Kt: 211256-4519

Studio F
 Kelduhvammur 6, 220 Hafnarfjörður
 Kt: 430707-1670 Sími: 864 96 10 Netfang: studstof@islandia.is