
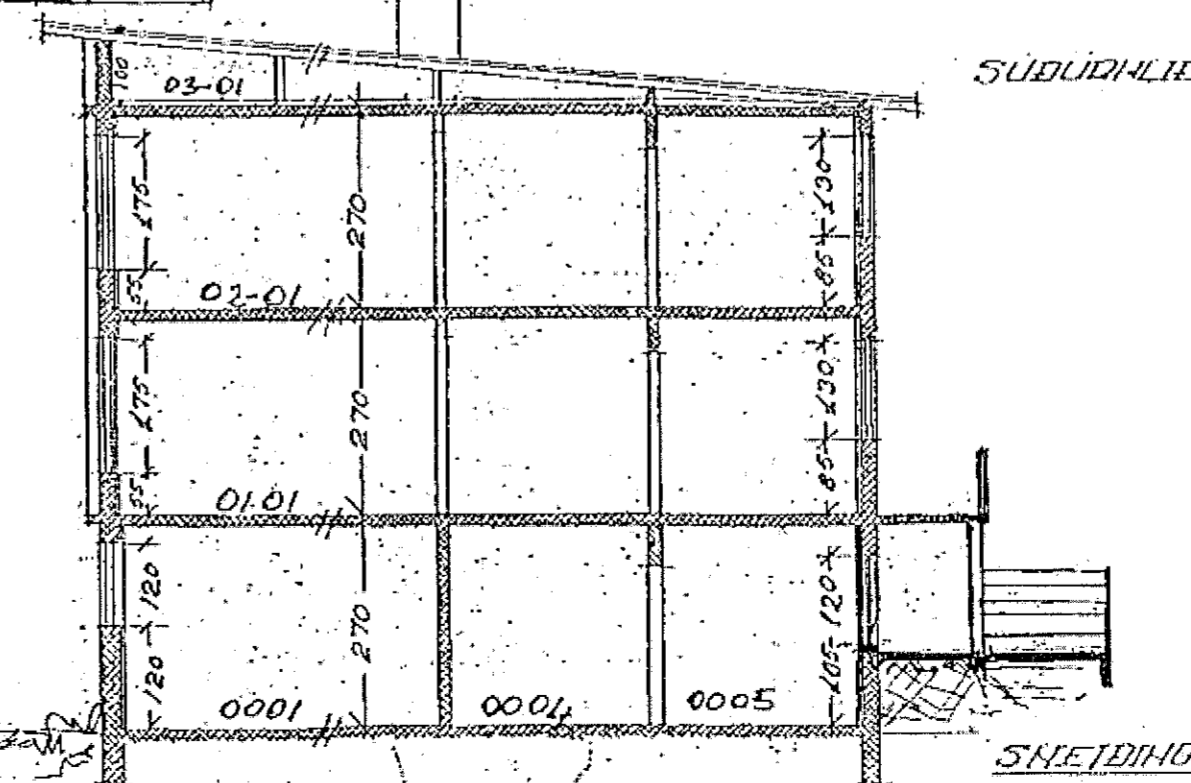
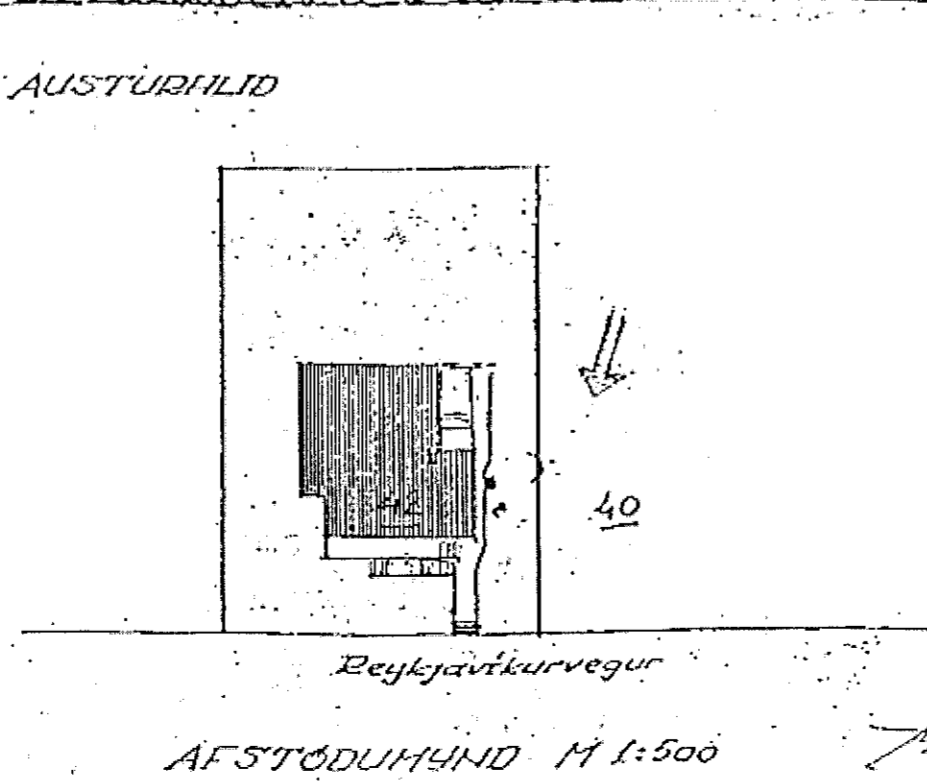
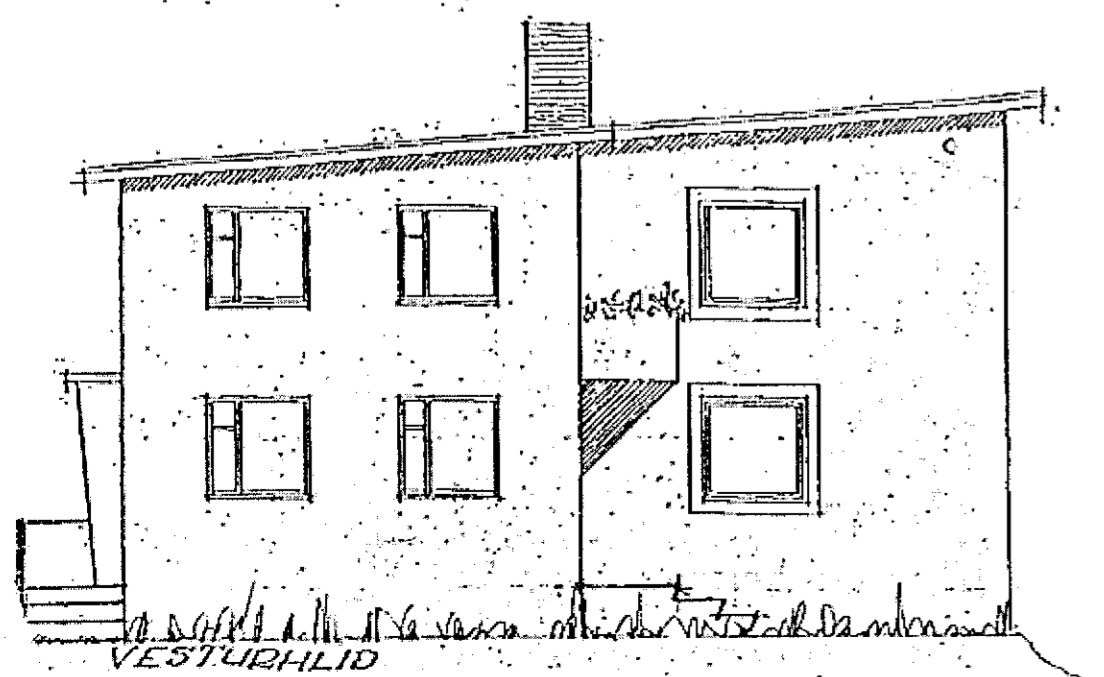
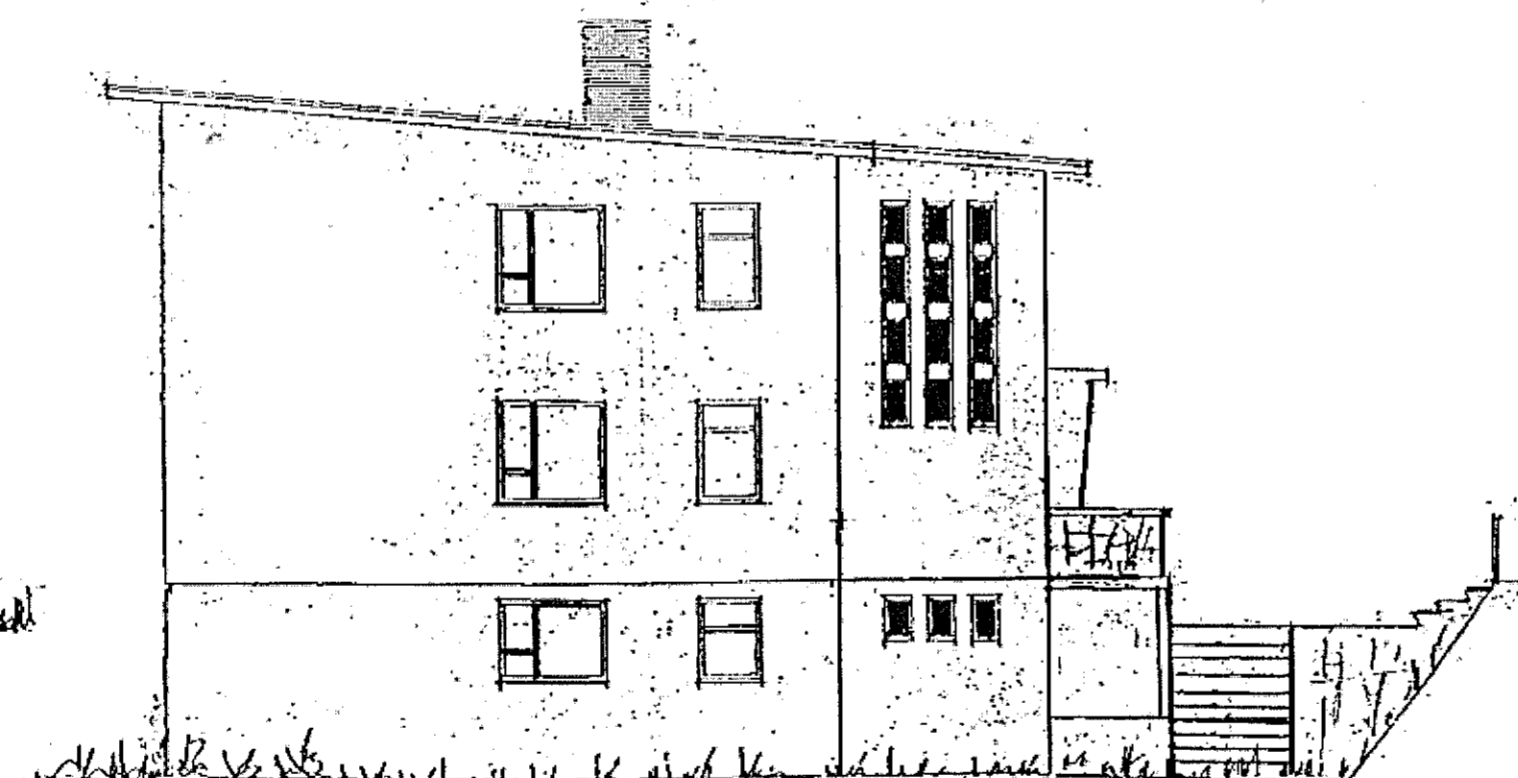
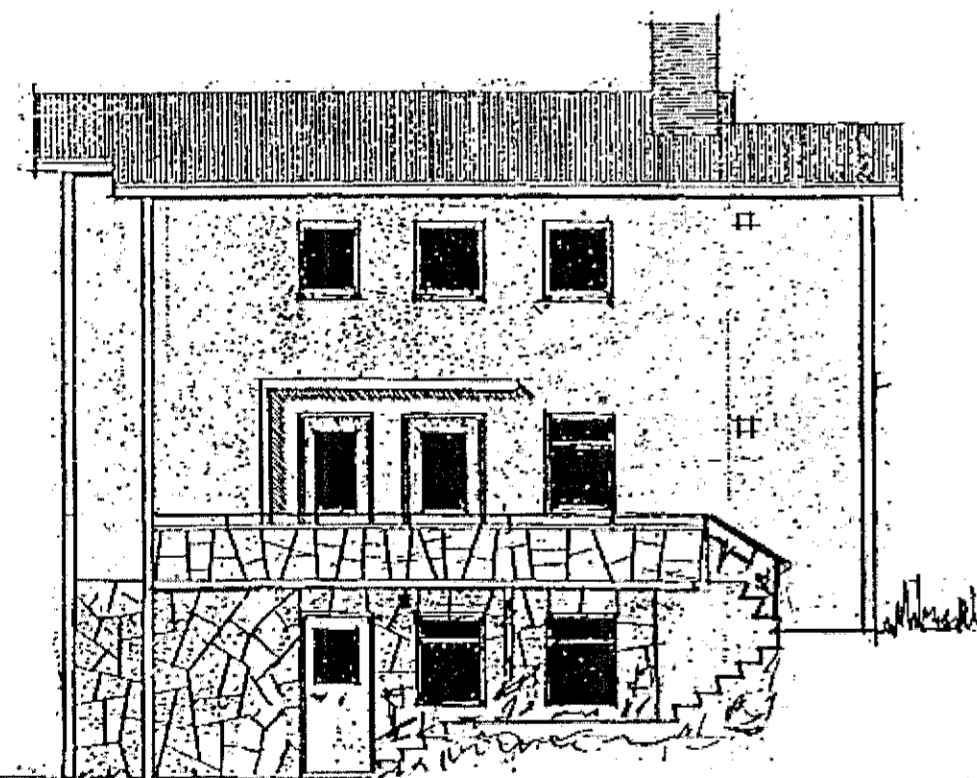
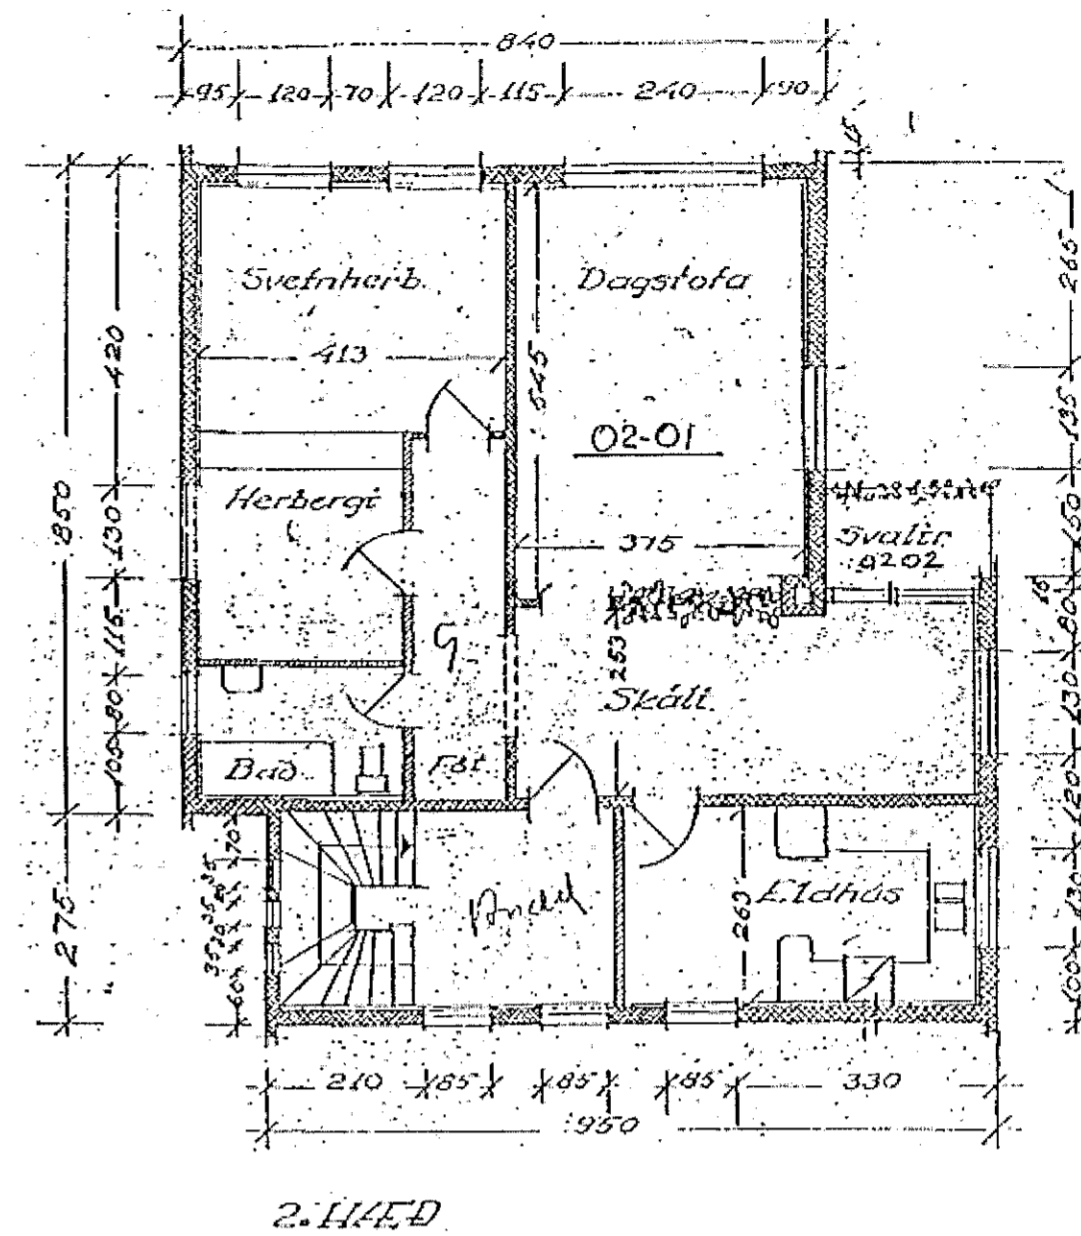
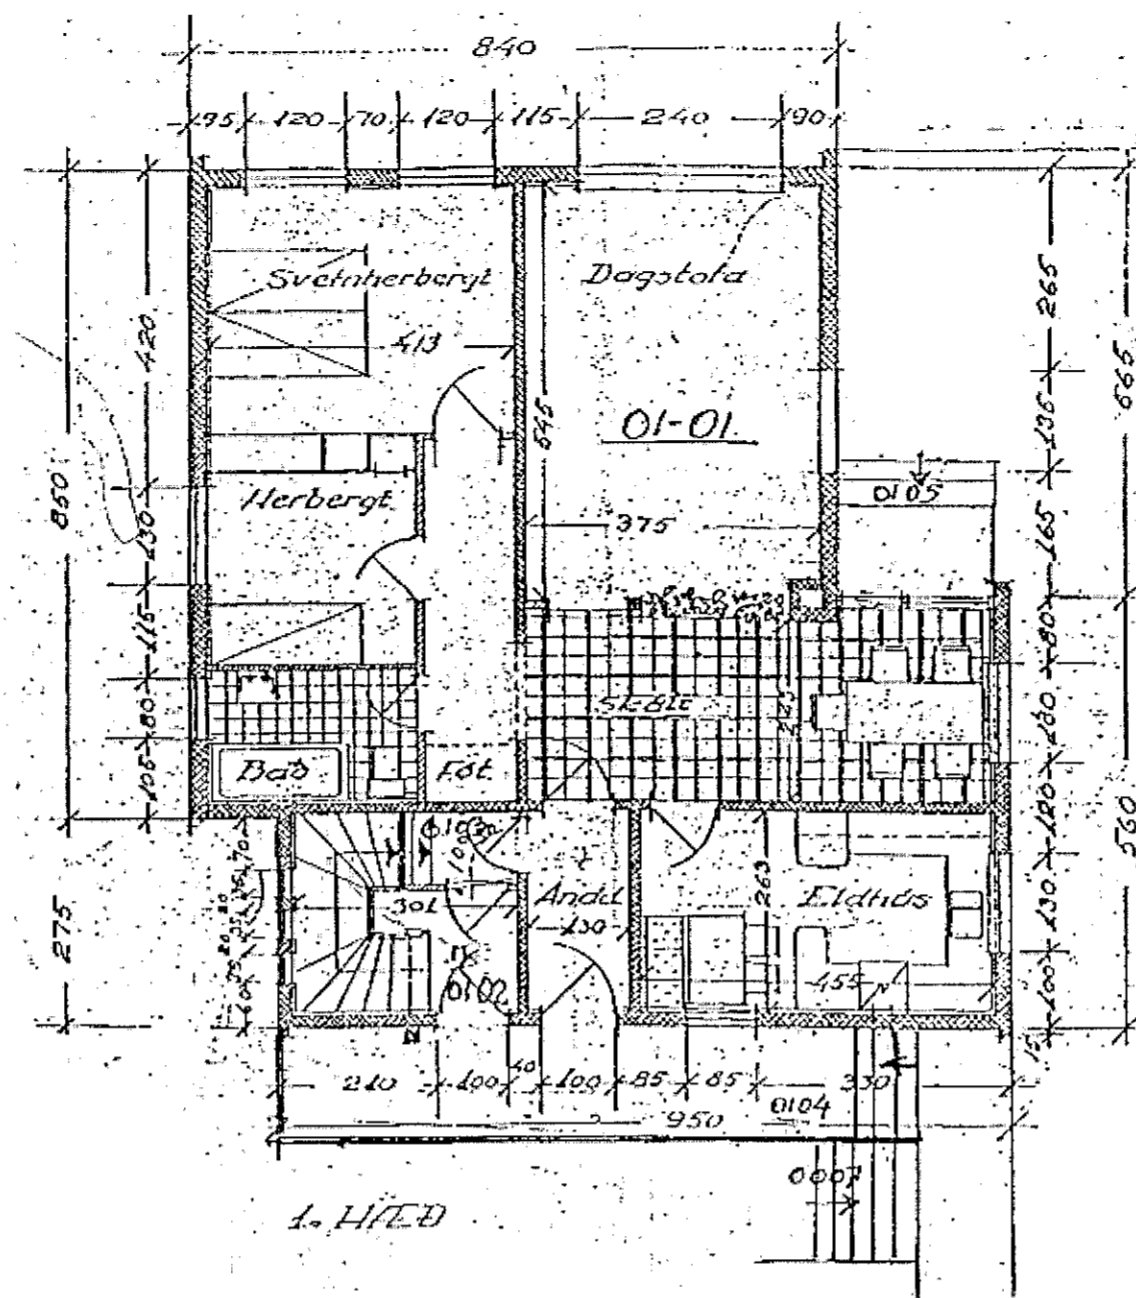


Það athugast að um er að ræða samþykkt á áður gerðri framkvæmd sem gerð var án byggingarleyfis. Óvissa kann því að vera um uppbyggingu og útfærslu framkvæmdar. Hvorki er skráð verktrygging á verkið né ábyrgðaraðilar.

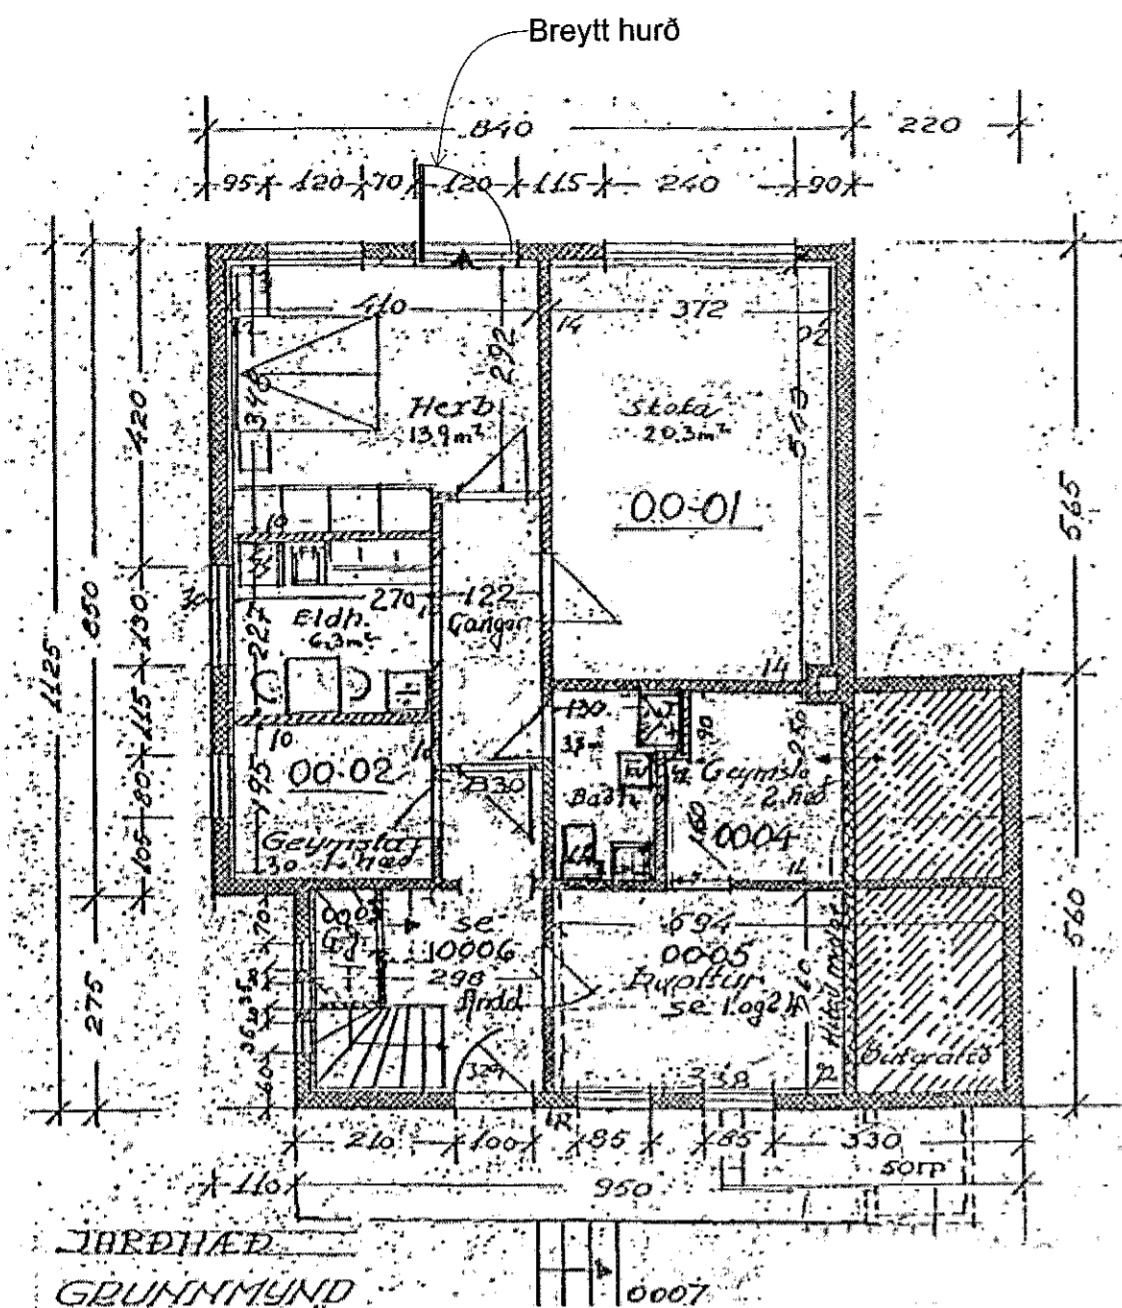

Breyting á útliti, hurð sett á suður hlíð kjallara. Ekkí eru breytingar á innra skipulagi hússins. Byggt á teikningum Ragnars Eiríkssonar frá 1959, breyttum af S. Sigurðssyni 1996.

+Arkitektar

Reykjavíkurvegur 42

Reykjavík

Breyting

dags. 19.8.2021

mkv. 1:100

teikn. HI

verknr.