


MALBIKAD PLAN

MALBIKAD PLAN

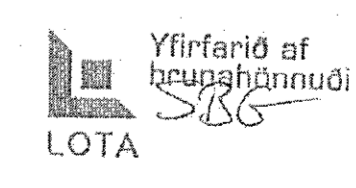

A	24.8.2022	Snyrtling felld niður í rými 0101 og snyrtling sett upp í rými 0107	SÓ
Útg.	Dags.	Skýring	Br.af.
<p>Gríma arkitektaur Laugavegi 178 - 105 Reykjavík S: 511-6777 / 897-3760 www.grimaark.is</p>			
<p>Undirskrift hönnuðar <i>Sigríður Ólafsdóttir</i></p>			
<p>Aðalhönnuður: Sigríður Ólafsdóttir arkitekt FAI - hl. ÚT 1070-5069 netfang: sigga@grimaark.is</p>			
<p>Heimilisfama: Borgahella 3</p>			
<p>Sveitafélag: Hafnarfjörður</p>			
<p>Verktæguni: Geymslu-/atvinnuhúsnæði</p>			
<p>Landnúmer: L213087 Staðgreini: 1400-1-11550030</p>			
<p>Aðaluppdráttur Grunnmynd</p>			
Hannað af: SÓ		Matshluti: 01	
Teiknað af: SÓ		Mælikvarði: 1:100	
Yfirfarið af: SÓ		Dagsetning: 03.06.2021	
2021-03-04		A_1_G_01	
Verknúmer	Teikninganúmer	Bls.	Útgáf
<p><small>ÞÖNNUNARSKILSELA ER ALLAN HÉTTI Á TERNUNUM - FÖLFDUN ER HÁÐ SKILFLEU SAMBYKKT</small></p>			

Viðb. 24.8.2022 16:13:54
Úpræmtur: 09/12/20

Skrá: E:\Box Sync\2021-03-04 Borgahella 3\1 líkni\1 MASTER\Borgahella_3_05.rvt