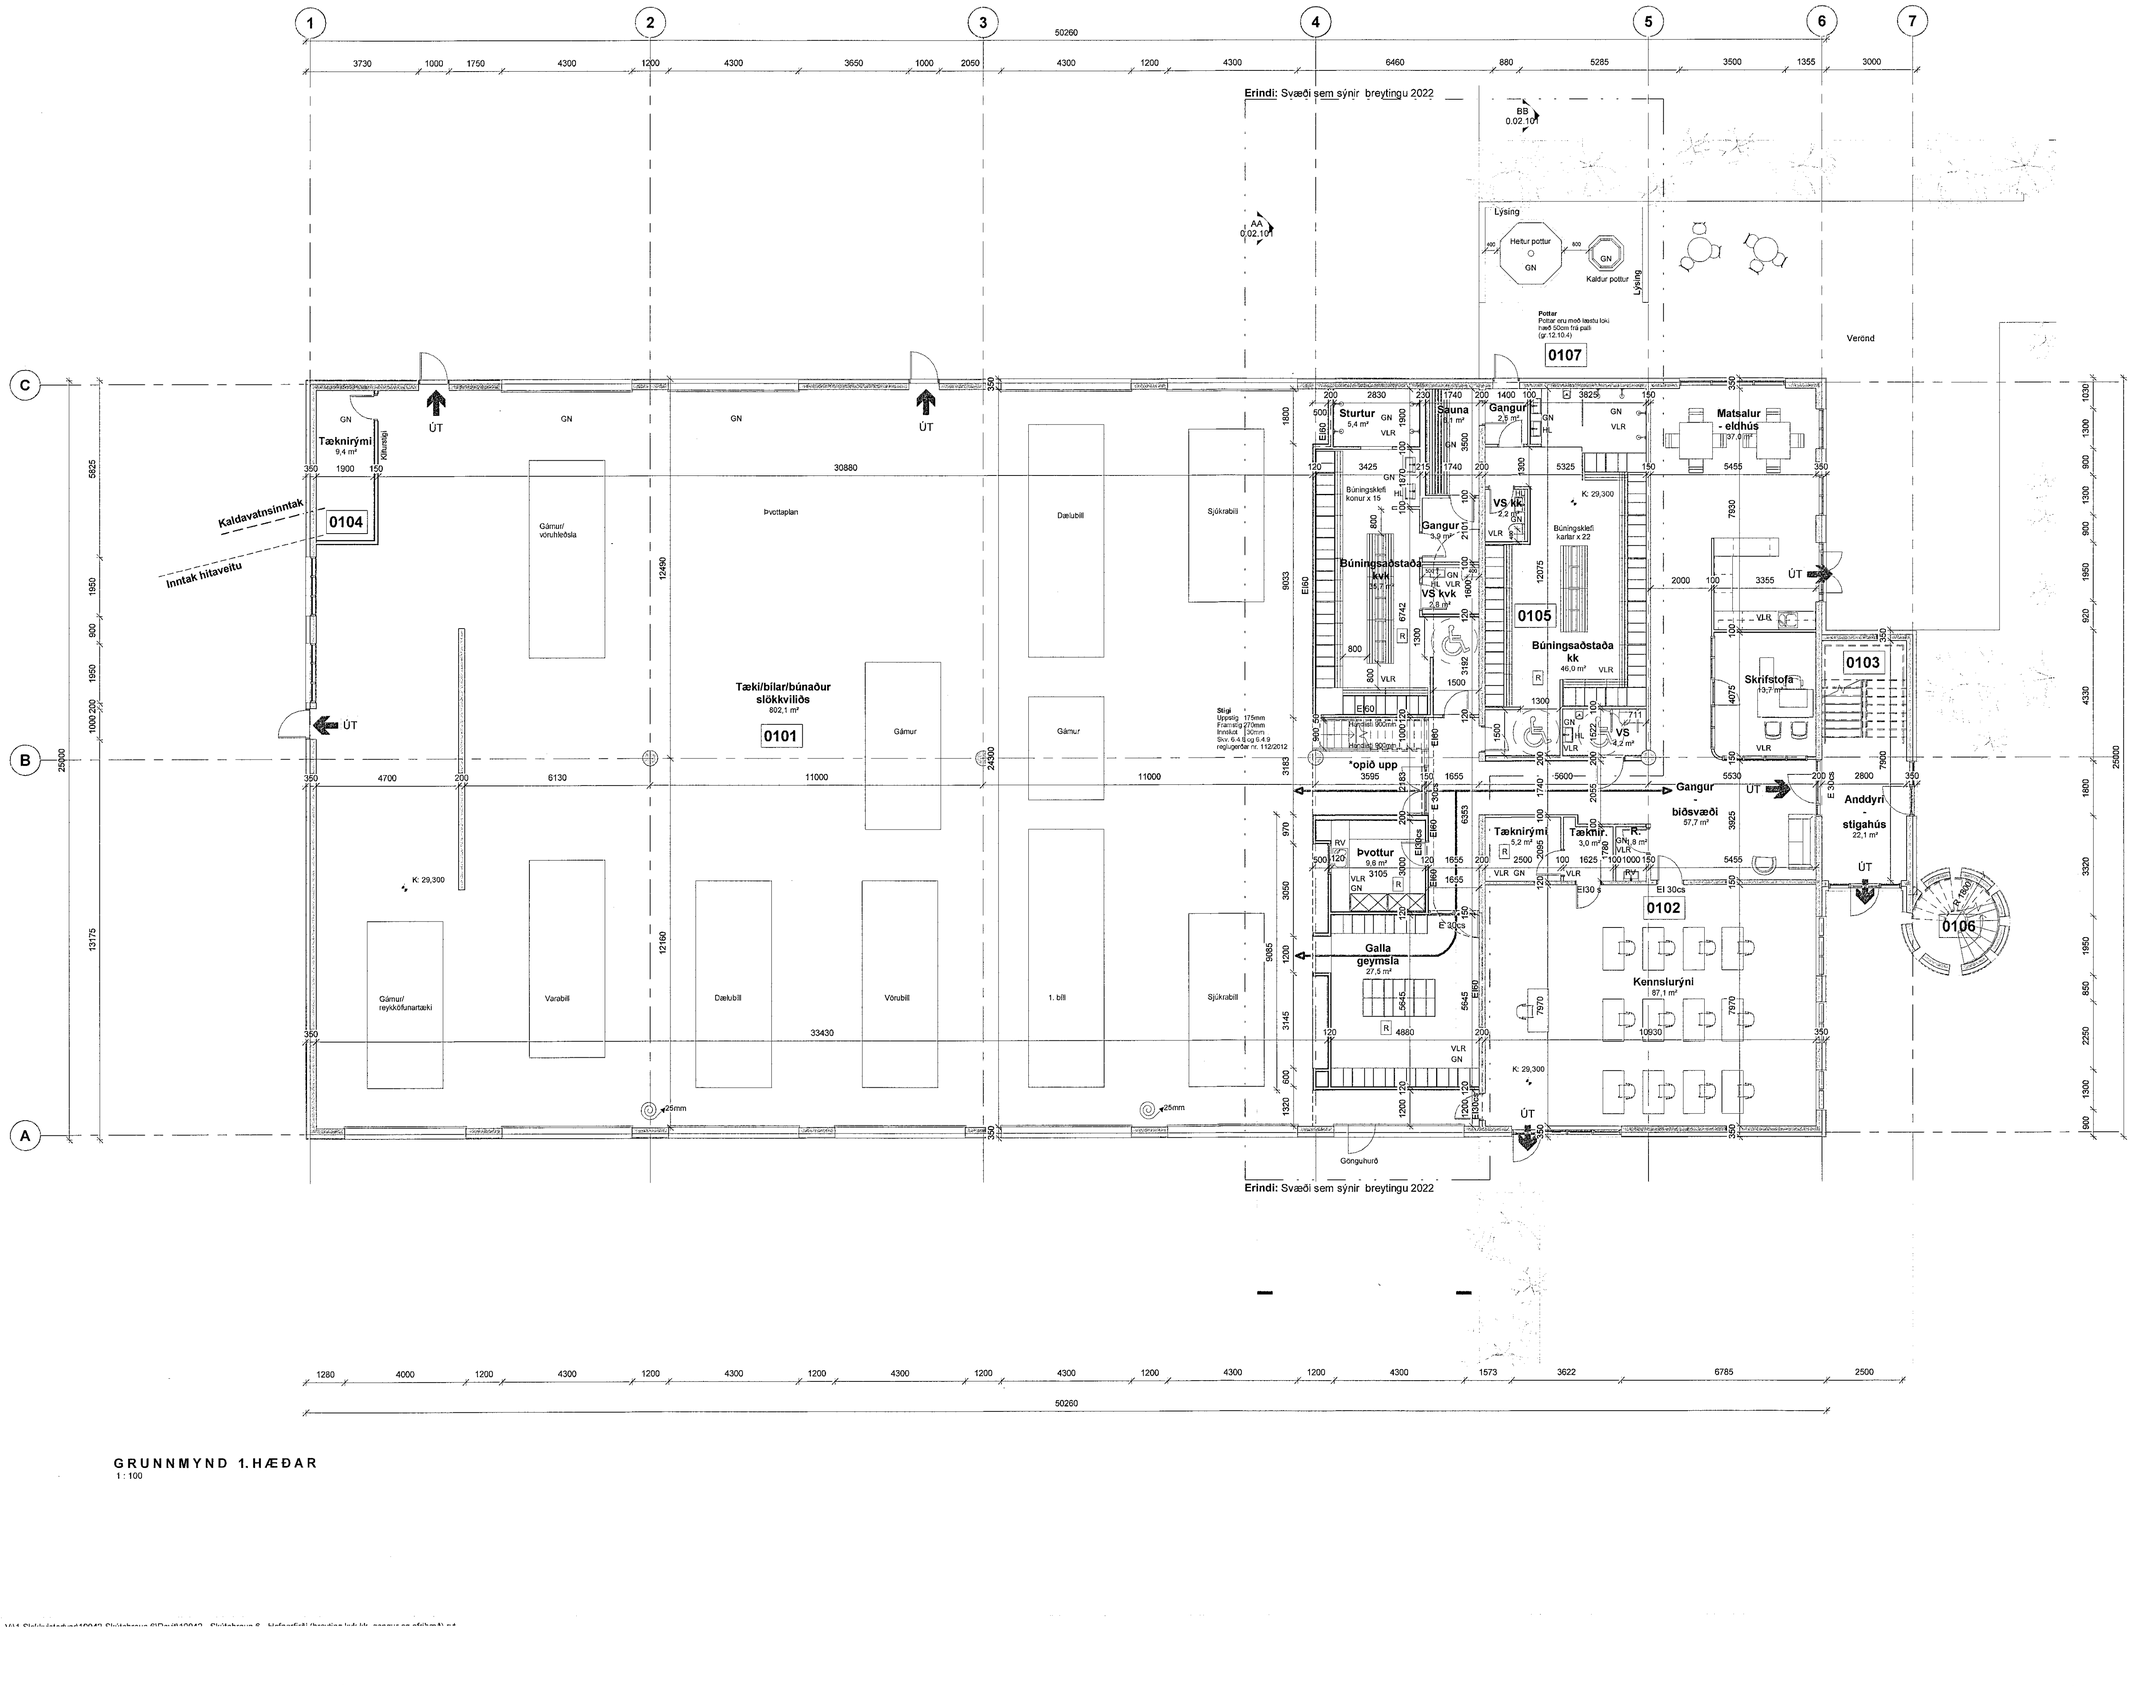

GRUNNMYND 1.HÆÐAR

1 : 100

SKÝRINGARTEXTI:

BO	Björgunarop
GN	Gólfniðurfall
VLR	Vélræn loftræsting
HV	Inntak Hitaveita
RV	Inntak Rafveita
VV	Inntak Vatnsveitu
RT	Rafmagnstafla
R	Reykskynjari
NF	Þakniðurfall
SL	Slökkvitæki
0101	Rýmisnúmer.

ATH-Allt gler sem nær niður að gólfi skal vera öryggisgler og uppbygging (Hert og/eða samlímt) aðlöguð aðstæðum.

Samþykkt þann
15. JÚNÍ 2022
Byggingarfulltrúinn í Hafnarfirði

SHS
3.6.2022

Útg.	Dags.	Skýring	Br.af:
A	19.05.2022	Byggingarnefndarteikning útgefin	JBB

Unnið eftir teikningum af Sigurði Þorvarðarssyni

Verkheiti:

Skútahraun 6
Slökkvistöð - breyting inni
200 Hafnarfirði

Verkhluti:

Grunnmynd 1.hæð

Teikninganúmer:	0.01.101
Verknúmer:	19042
Staðgreinir:	1400-1-78100060
Landnúmer:	L175277
Matshluti:	01
Mælikvarði:	1 : 100
Aðalhönnuður / Hönnunarstjóri:	SH
Teiknað af:	JBB
Yfirfarið af:	SH
Dagsetning:	19.05.2022
Útgáfa:	A
Samþykkt:	

ARKÞING | nordic
BOLHOLT 8 - REYKJAÍK SÍMI: 570 5700 - arkthing@arkthing.is - www.arkthing.is

SIGURÐUR HALLGRÍMSSON, 170753-3139 ARKITEKT
BIRKIR ÁRNASON, 200787-3159 BYGG.FR.
HALLUR KRISTMUNDSSON, 220573-3899 BYGG.FR.
HELGI MAR HALLGRÍMSSON, 210279-3429 ARKITEKT

HÖNNUÐUR ÁSKILUR SÉR ALLAN RÉTT Á TEIKNINGUM - FJÖLFÖLDUN ER HÁÐ SKRIFLEGU SAMÞYKKI