


Samþykkt bann  
09. JÚNÍ 2021  
Byggingartúllittrinn í Hafnarfirði  
Jóhanna Þjornadóttir

- HELSTU TÁKN:
- E160 Brunastöð
  - C Sjálfkandi hurð
  - S Reykþétt hurð
  - Stýrnunnið brunavörðunarkerfis
  - BO Þjörgunarp
  - BO= Felldagi við þjörgunarp
  - Merktur útgangur
  - Fíttaleið
  - Reykskýgari
  - Neyðryfing
  - Brunaslöng
  - Handslökkvitæki
  - Tvívinstengi úðakerfis
  - Stigstösla
  - Hléskústöð
  - Reykfluga
  - Gat í gött
  - Gat lofti
  - Göfhlúrfall
  - Loftþrasing
  - Þakhlúrfall
  - Rafdrifinn opnunaraður

HEILBRIGÐISEFTIRLIT  
HAFNARFJARÐAR-  
OG KÓPAVOGSSVÆÐIS  
Gangvegir 5 - 2. hæð  
27/5 2021

SHS  
09.06.2021

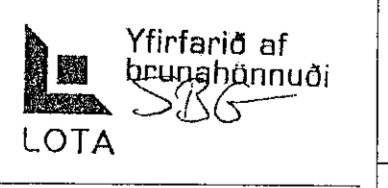

Breyting A- dags. 21.05.2021  
Ymsar smávægilega tilfærslur á innréttingum. Steypur stöðveggur á lóðarmörkuðum felldur út, en hæðarmismunur leystur í klöpp.

**VERK: Búðahella 8**  
Aðaluppdrættir 1:100

Tekning: Grunnmynd: 1.hæð  
Vorkaupi: Líné ehf.  
Arktékt: Orri Árnason kt. 080864-5749  
Hönnunarskjóti: Orri Árnason kt. 080864-5749

Teknað af: óá  
Yfirfarið af: óá

Dag: 11.12.2020  
Kvarði: 1:100  
Stærð: A1  
Fjöldi teikn.: 7

**ZEPPELIN**  
ARKITEKTAR

1.1.2A