



HELSTU TÁKN:

- | | | | |
|------|-----------------------------|-----|---------------------------|
| E160 | Brunamótstaða | ☐ | Reykluða |
| -C | Sjálfflokandi hurð | ☒ | Gat í gólf |
| -S | Reykþétt hurð | ☒ | Gat í loft |
| -S | Stýrnstöð brunavörnarkerfis | gn. | Gólfúrfall |
| BO | Björgunarpop | lr. | Lofttesing |
| ☐ | Föllidag við björgunarpop | ☐ | Þakriúrfall |
| ☐ | Merktur útgangur | ☐ | ROB |
| ☐ | Fíttaleið | | Rafdrifinn opnunarbúnaður |
| ☐ | Reykskýrjari | | |
| ☐ | Reykskýring | | |
| ☐ | Neyslarysing | | |
| ☐ | Brunaslanga | | |
| ☐ | Hannsóknivæðing | | |
| ☐ | Tvívæðing | | |
| ☐ | Stigleiðsla | | |
| ☐ | Niðarsústa | | |

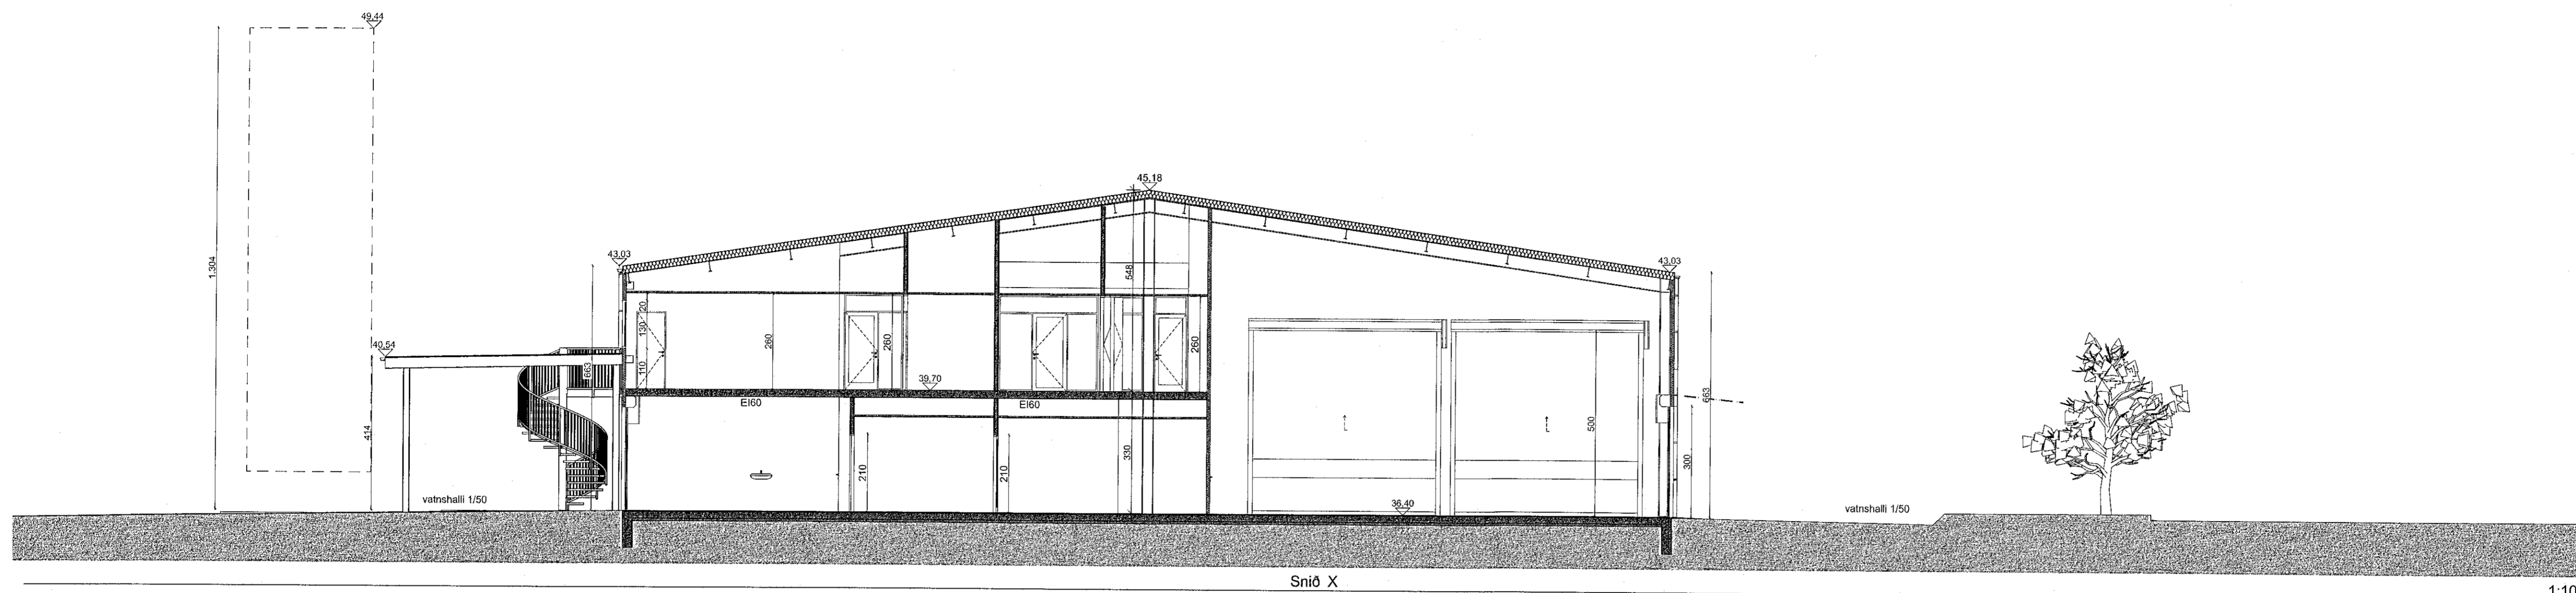


Snið X

1:100

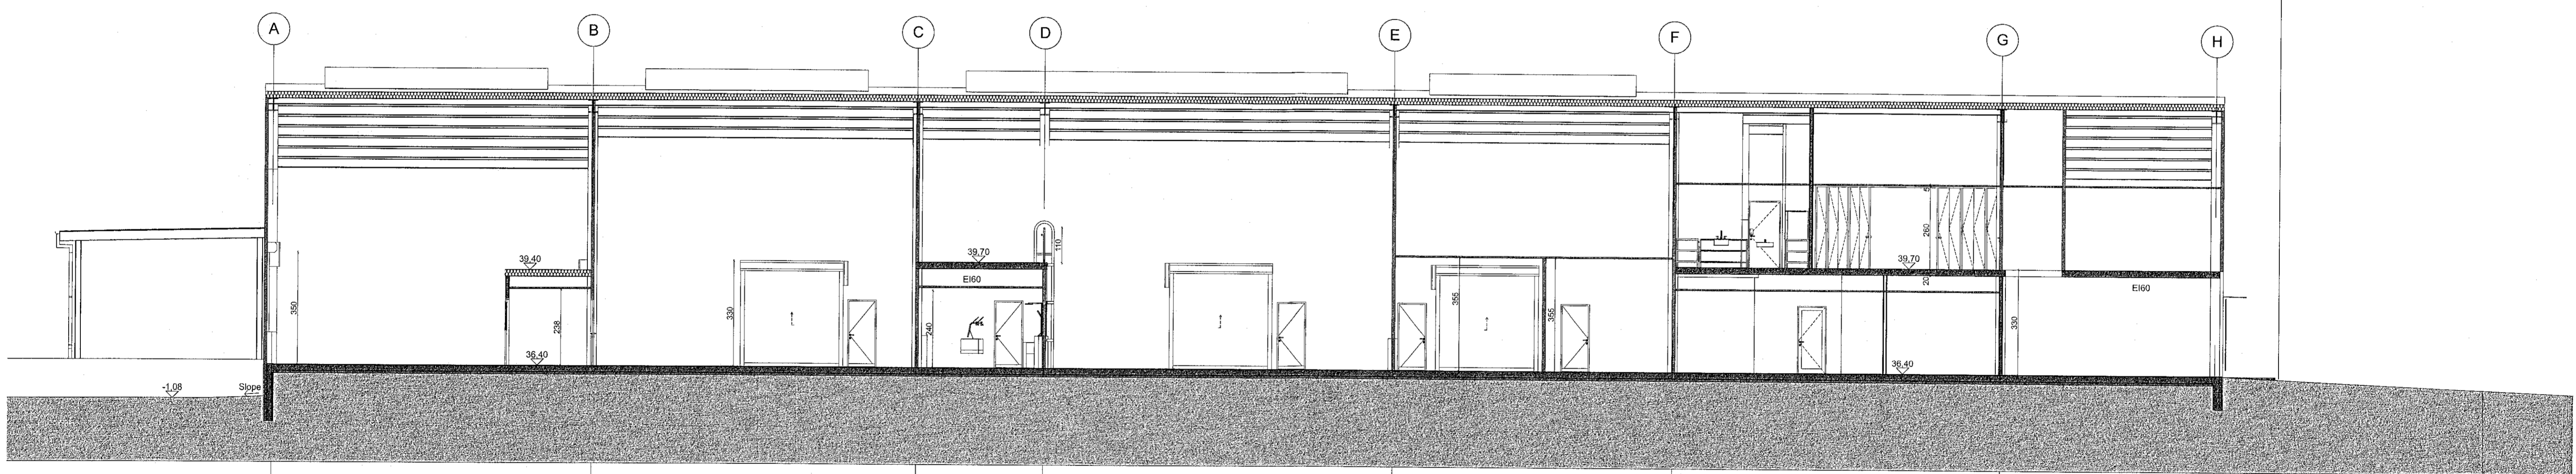

Snið A

1:100

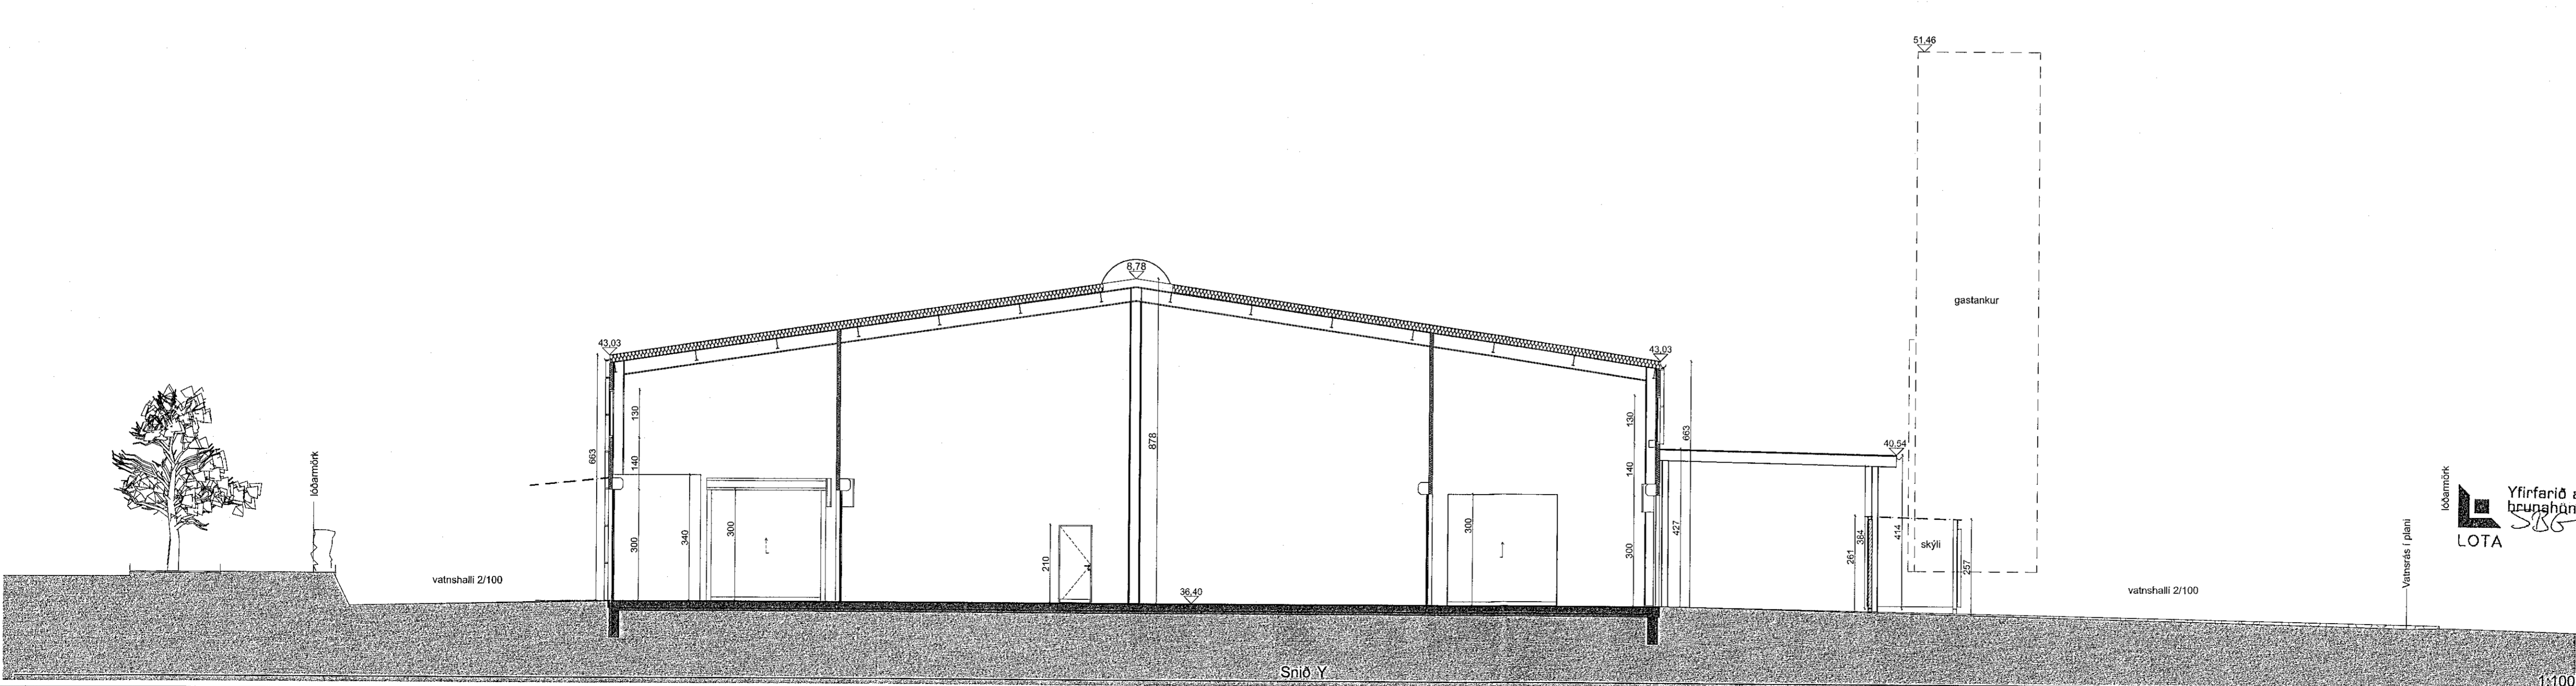

Snið Y

1:100

Breyting A, dags 21.05.2021
Þakktur er feldur út. Málgjöf verða stöpt í stað léttu platna.

VERK: Búðahella 8
Aðaluppdrættir 1:100

Tekning: Snið: A,X,Y
Verksaupi: Líné ehtf
Aðskilt: Ori Ámason kt. 080864-5749
Hönnunarskipti: Ori Ámason kt. 080864-5749

Teknað af: oá
Yfirarið af: oá

Dags: 11.12.2020
Kvarði: 1:100
Stærð: A1
Fjöldi teikna: 7

ZEPPELIN
ARKITEKTAR

1.1.4 A

Stfs
8.09.2021

Yfirarið af
búðahellu
SBS
LOTA