



HELSTU TÁKN:

- |      |                               |     |                          |
|------|-------------------------------|-----|--------------------------|
| EI60 | Brunamótstaða                 | ☒   | Reykhluga                |
| -C   | Sjálflökandi hurð             | ☒   | Gat í gólf               |
| -S   | Reykþétt hurð                 | ☒   | Gat í loft               |
|      | Sjómastób brunavöðrunarkerfis | gn  | Gólfúrfall               |
| BO   | Byggingarop                   | lr  | Loftþræsing              |
| →BO  | Felldagi við byggingarop      | pnf | Þakúrfall                |
| ☐    | Merkur útgangur               | ROB | Rakdrifinn opunarbúnaður |
| →    | Flötaleið                     |     |                          |
| ☐    | Reyðskynjari                  |     |                          |
| ☐    | Neyðarlýsing                  |     |                          |
| ☐    | Brunaslanga                   |     |                          |
| ☐    | Handstökuvitaski              |     |                          |
| ☐    | Tvívratengi göðakerfis        |     |                          |
| ☐    | Stigleiðsla                   |     |                          |
| ☐    | Hæðslustöð                    |     |                          |

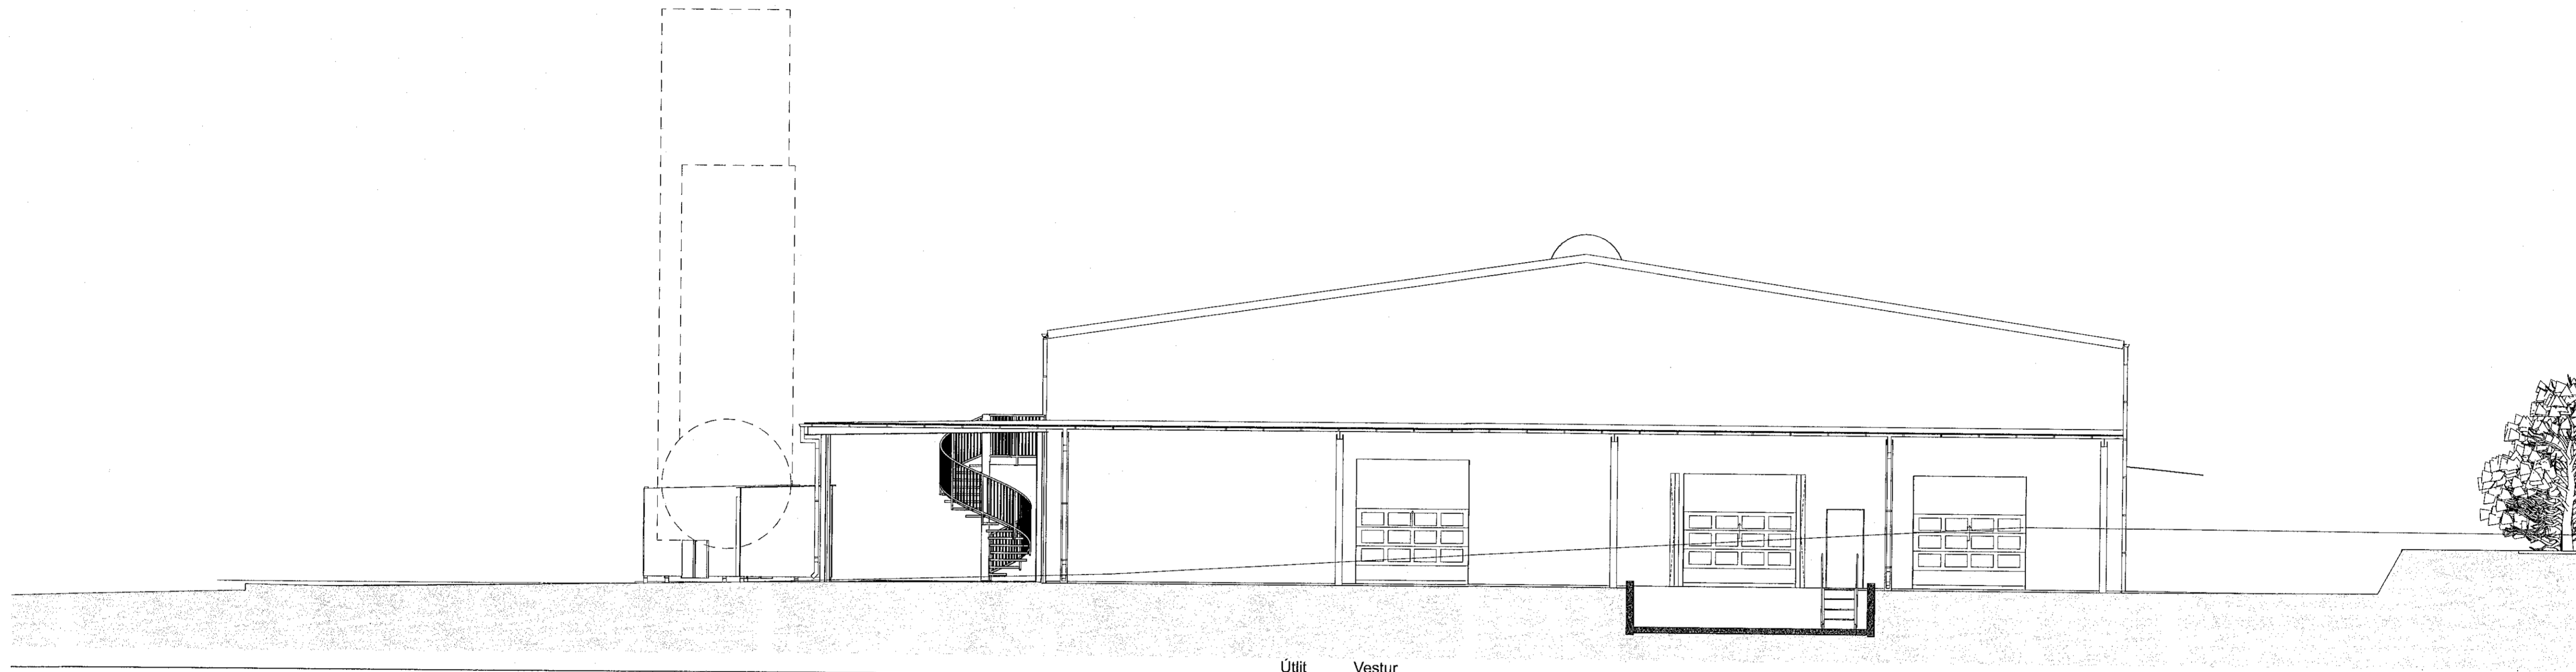

Útlit Vestur

1:100

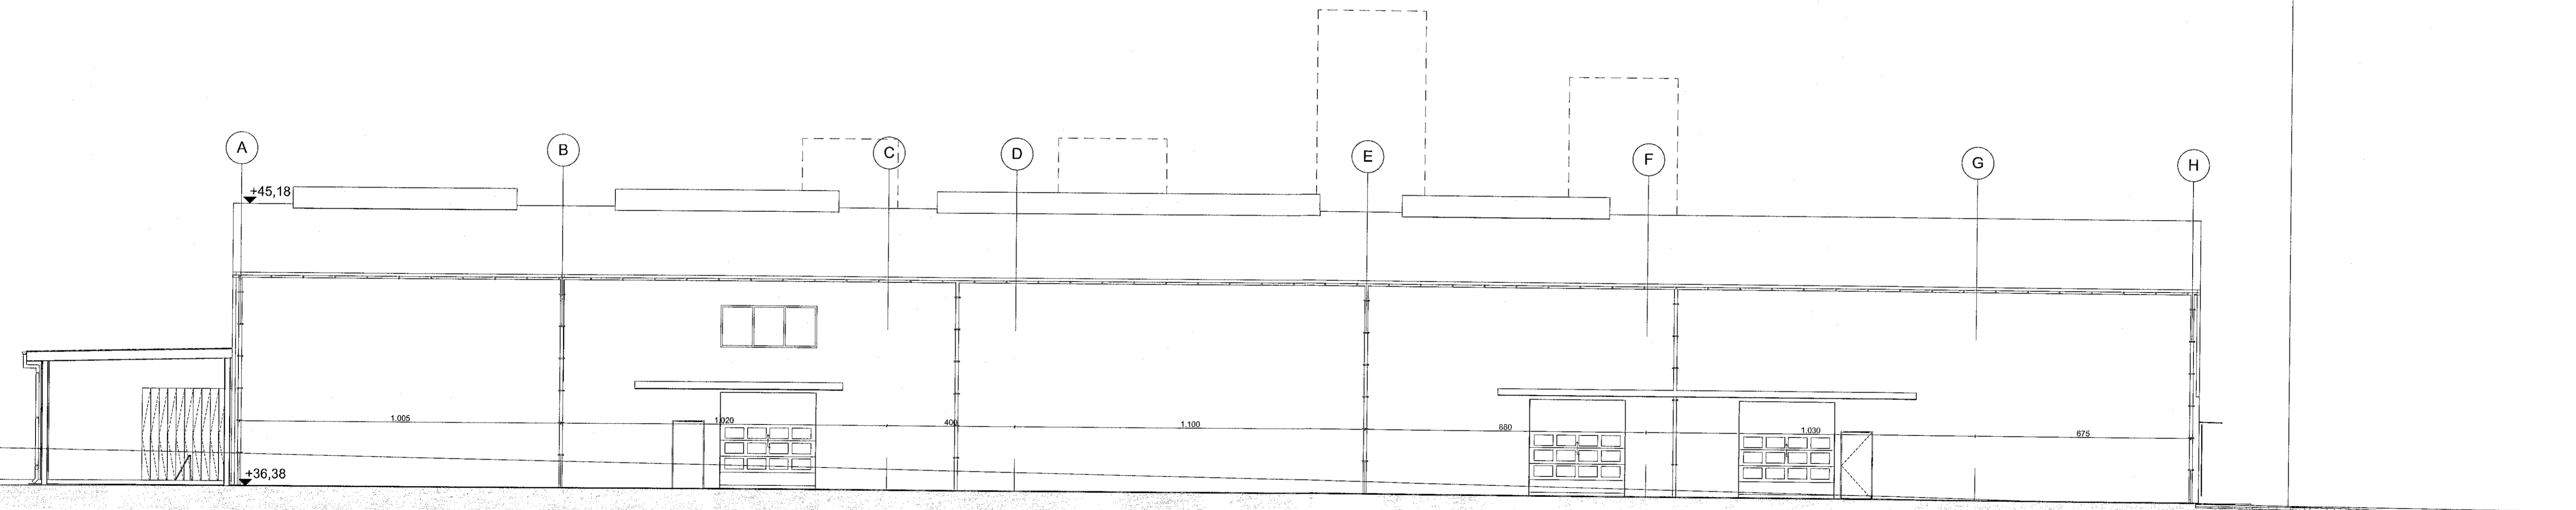

Útlit Suður

Yfirfarið af  
brunshönnuði  
LOTA

Breyting A, dags 21.05.2021  
Gluggar á langhlöðum að mestu felldir út. Þakkantur er felldur út. Bætt er við gluggum í lónaárhurðir.

**VERK: Búðahella 8**  
Aðaluppdrættir 1:100

Tekning: Útlit: Vestur, Suður  
Verkkaupl: Línste eht  
Arkitekt: Otti Arnason kt. 090964-5749  
Hönnunarskjóti: Otti Arnason kt. 090964-5749

Teknað af: óá  
Yfirfarið af: óá  
Dags: 11.12.2020  
Kvarði: 1:100  
Stærð: A1  
Fjöldi teikn.: 7

**ZEPPELIN**  
ARKITEKTAR

Zeppelin ehf. 621097-2109 - www.zeppelin.is - sími 5533640 - zeppelin@zeppelin.is

1:100  
SHS  
8.09.2021

1.1.5 A