
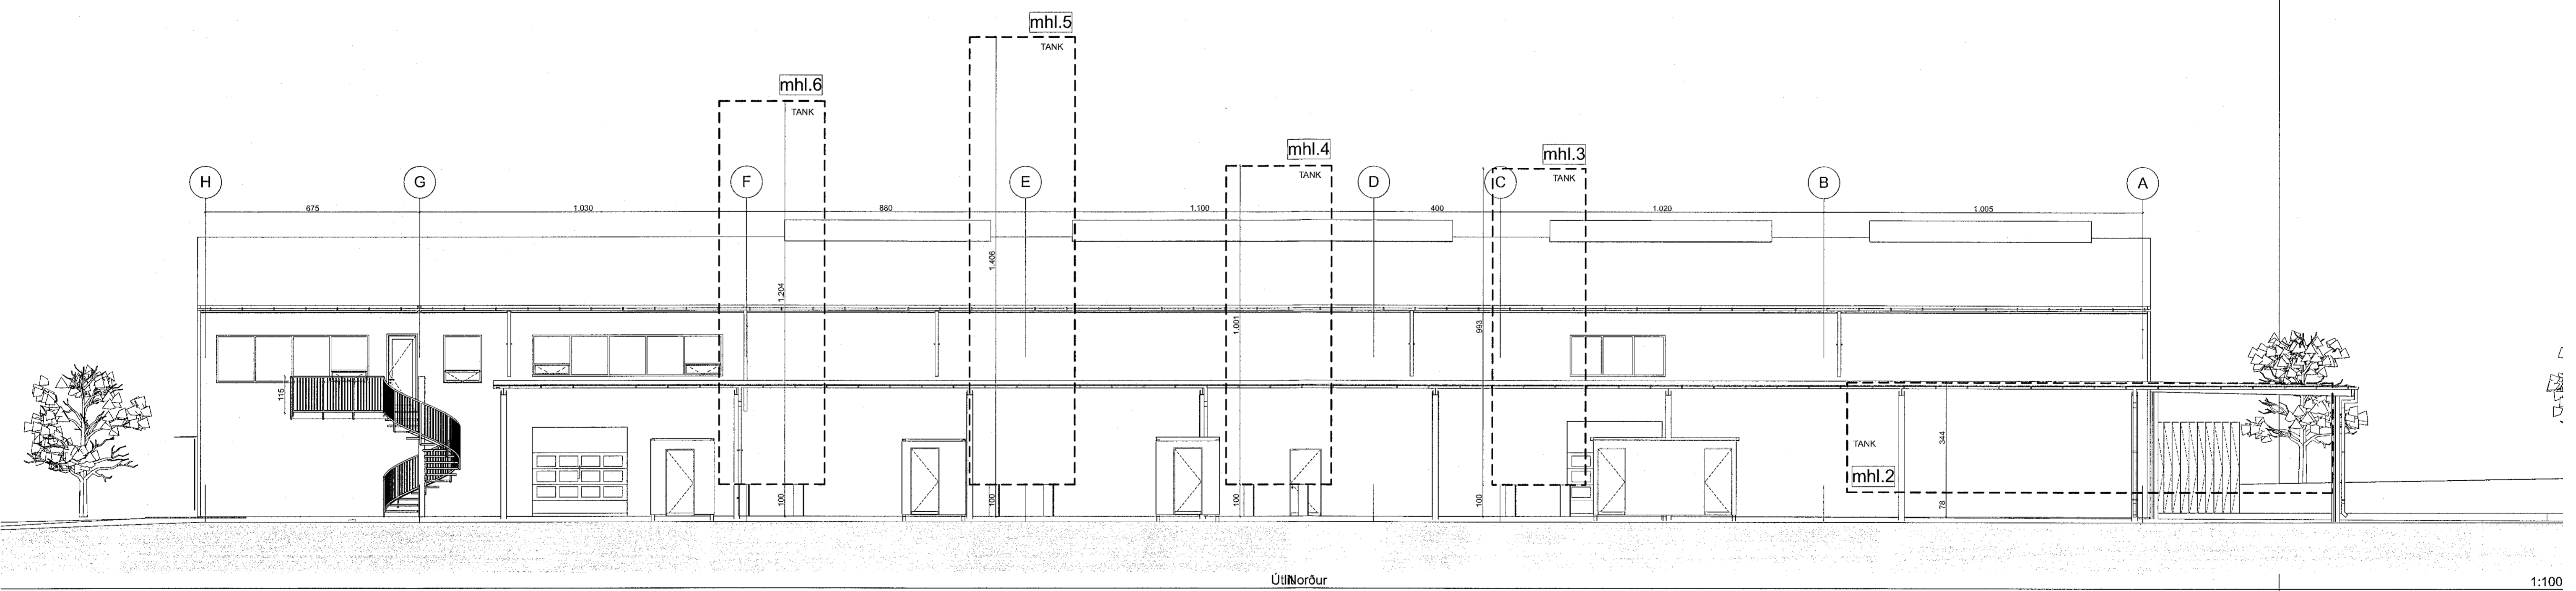


Samþykkt þann
09. JÚNÍ 2021
Byggingarfulltrúinn í Hafnarfirði
Sóknir Þjornar

- HELSTU TÁKN:
- EBD Brunamístaða
 - C Sjálfkandi hurð
 - S Reykþétt hurð
 - Stjórntöð brunavíðvönarkerfis
 - BO Þjögunarop
 - BO=Fellisligi við þjögunarop
 - Merkur úlgangur
 - Fjótubúð
 - Reykkyngjari
 - Neyðarlýsing
 - Brunaslanga
 - Handslökkvélaski
 - Tvívurafengi úðakerfis
 - Stigleubla
 - Hléstústúð
 - Reykfuga
 - Gat í gólf
 - Gólfhurfall
 - gn Loftþræsing
 - þnf Þakriðurfall
 - ROB Rafdrifinn opnunarbúnaður

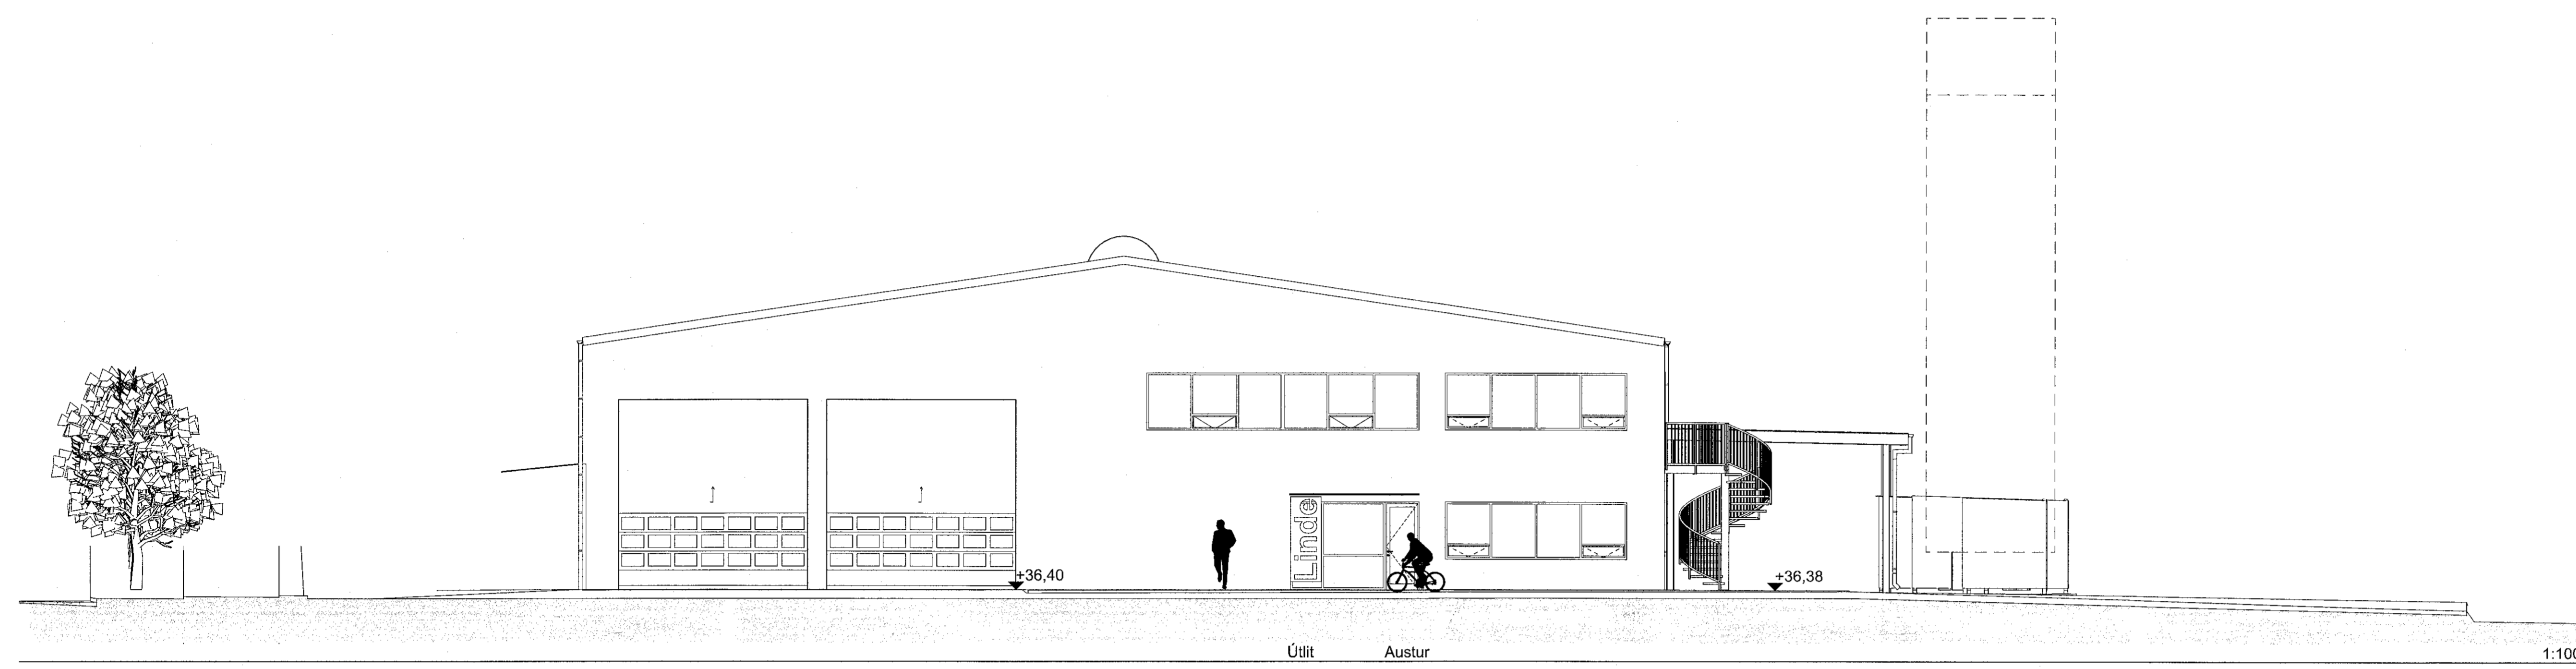

Yfirfarið af
brunghönnuði
LOTA
SHTS
08.06.2021

Breyting A, dags 21.05.2021
Gluggar á langhlöðum að mestu felldir út. Þakkantur er felldur út. Bætt er við stúppum í útdrögturdröf.

VERK: Búðahella 8
Aðaluppdrættir 1:100

Tekning: Útlit: Norður, austur
Vorkaupi: Linde ehf

Arkitekt: Örn Árnason kt. 080864-5749
Hönnunarskipari: Örn Árnason kt. 080864-5749
Töknnað af: ös
Yfirfarið af: ös

Dags: 11.12.2020
Kvarði: 1:100
Stærð: A1
Fjöldi teikn.: 7

ZEPPÉLIN
ARKITEKTAR
Zeppelin ehf. 621097-2100 - www.zeppelin.is - sími 5533640 - zeppelin@zeppelin.is

1.1.6 A