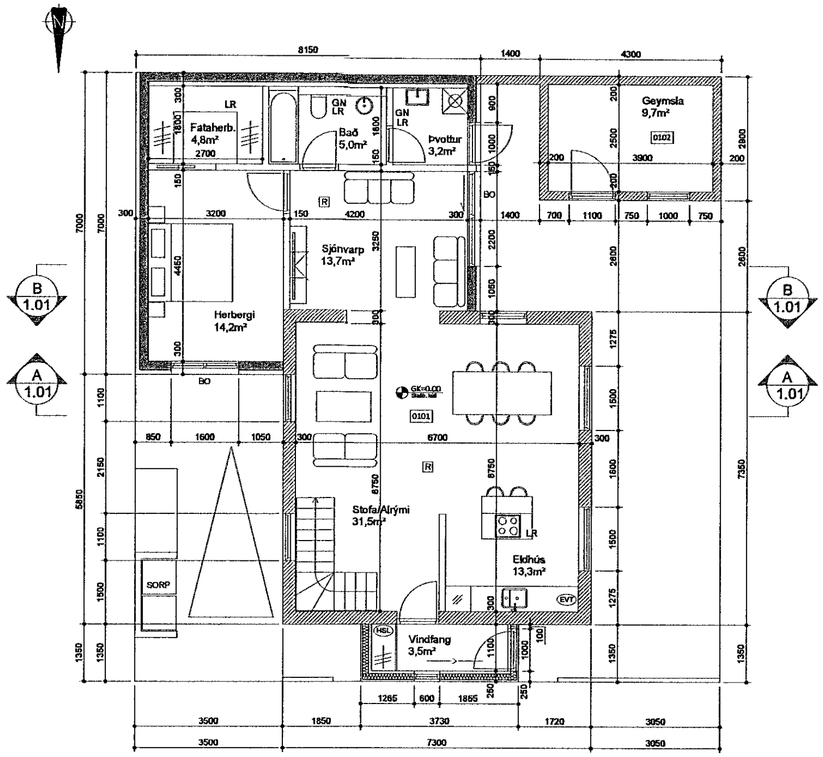

Grunnmynd 1.hæð
MKV. 1:100

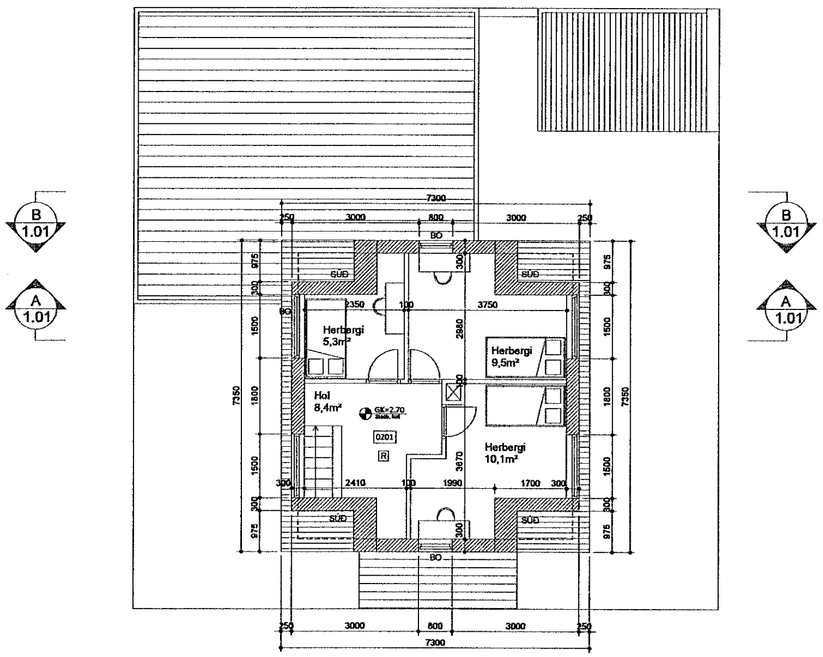

Grunnmynd 2.hæð
MKV. 1:100

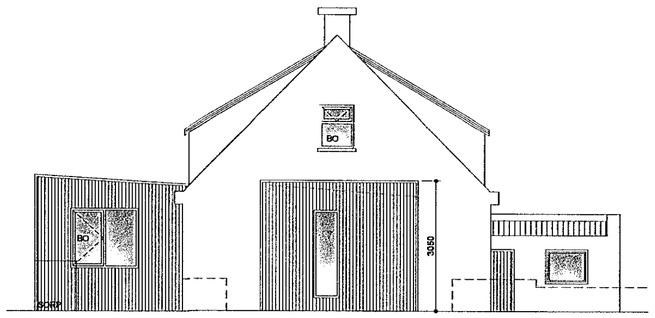

Ásýnd norðurhlið
MKV. 1:100

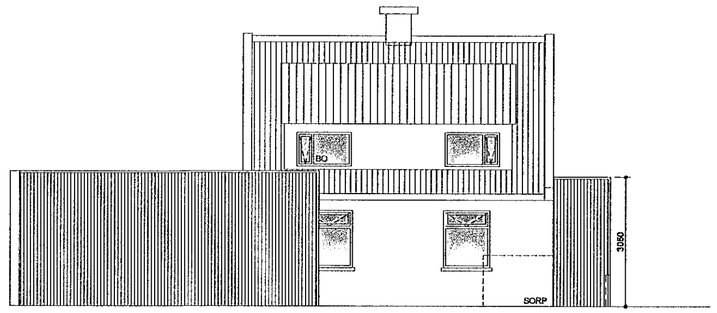

Ásýnd vesturhlið
MKV. 1:100

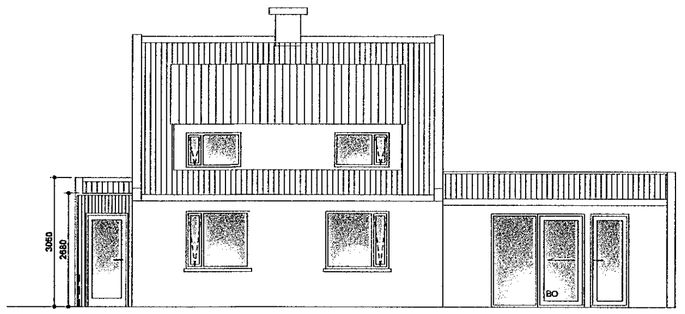

Ásýnd austurhlið
MKV. 1:100

Samþykkt þann
20. JÚLÍ 2022
Byggingarfulltrúinn í Hafnarfirði

Byggingarlýsing

Staðgreinir: 1400-1-72200220
Landeignarnúmer: L122193

Sótt er um að breyta útliti vindfangs á norðurhlið hússins frá þegar samþykktum aðaluppdráttum Kristjáns Karls Kristjánssonar sem samþykktir voru 10.september 2008.
Húsið er einbýlishús, byggt 1930.

Um er að ræða breytingu ásýndar norðurhliðar húss við Selvogsgötu 22 í Hafnarfirði ásamt færslu útidyrahurðar frá vesturhlið yfir á austurhlið.
Halli vindfangs er minnkaður í 4° og settur verður þakkantur til þess að þaklína vindfangs verði lárétt.
Halli þaks er minnkaður frá miðju og því breytist rúmmál vindfangs ekki.
Þak verður áfram loftað og einangrað með 200mm steinullareinangrun. Þak verður klætt með þakdúk.
Þakkantur verður byggður úr timbri á sama hátt og veggir vindfangs og flasning sett ofan á kant.
Reyndarteikning af 2.hæð vegna færslu innveggja.
Engar stærðarbreytingar verða við þessa breytingu.

Skýringar:

0101	Rýmisnúmer
K:0.00	Kóti
00.00	Gólfkóti
ÞN	Þakniðurfall
GN	Gólfniðurfall
R	Reykskynjari
←—	Rýmingarleið
BO	Björgunarop
EI60	Veggir með merktri brunamótstöðu
HSL	Handslökkvitæki
EVI	Eldvarnarteppi

Nr.	Dags.	Breyting.	Samþ.
-	-	-	-
-	-	-	-
-	-	-	-
-	-	-	-
-	-	-	-

Frumstærð blaðs	Minnkað í 1:41	Mkv.:	Dags.:	Verk.nr.:	Teikn.nr.:
A2	A3	1:100	04.08.2022	-	A-01
			Hannað: ARG	Teiknað: ARG	Yfirf: SIK

Sunnubraut 14, 230 Reykjanesbæ
Sími: 848 1381, GSM: 848 1381
Veffang: http://www.mannvirkid.is
Netfang: mannvirkid@mannvirkid.is

Selvogsgata 22
220 Hafnarfjörður

Breyting á ásýnd norðurhliðar
Vindfang

Samþ: Sigurður Ingi Kristófersson kt.250776-4389

Samræmingarhönnuður: