


Grunnmynd - Sökklar og botnplata
M 1:50

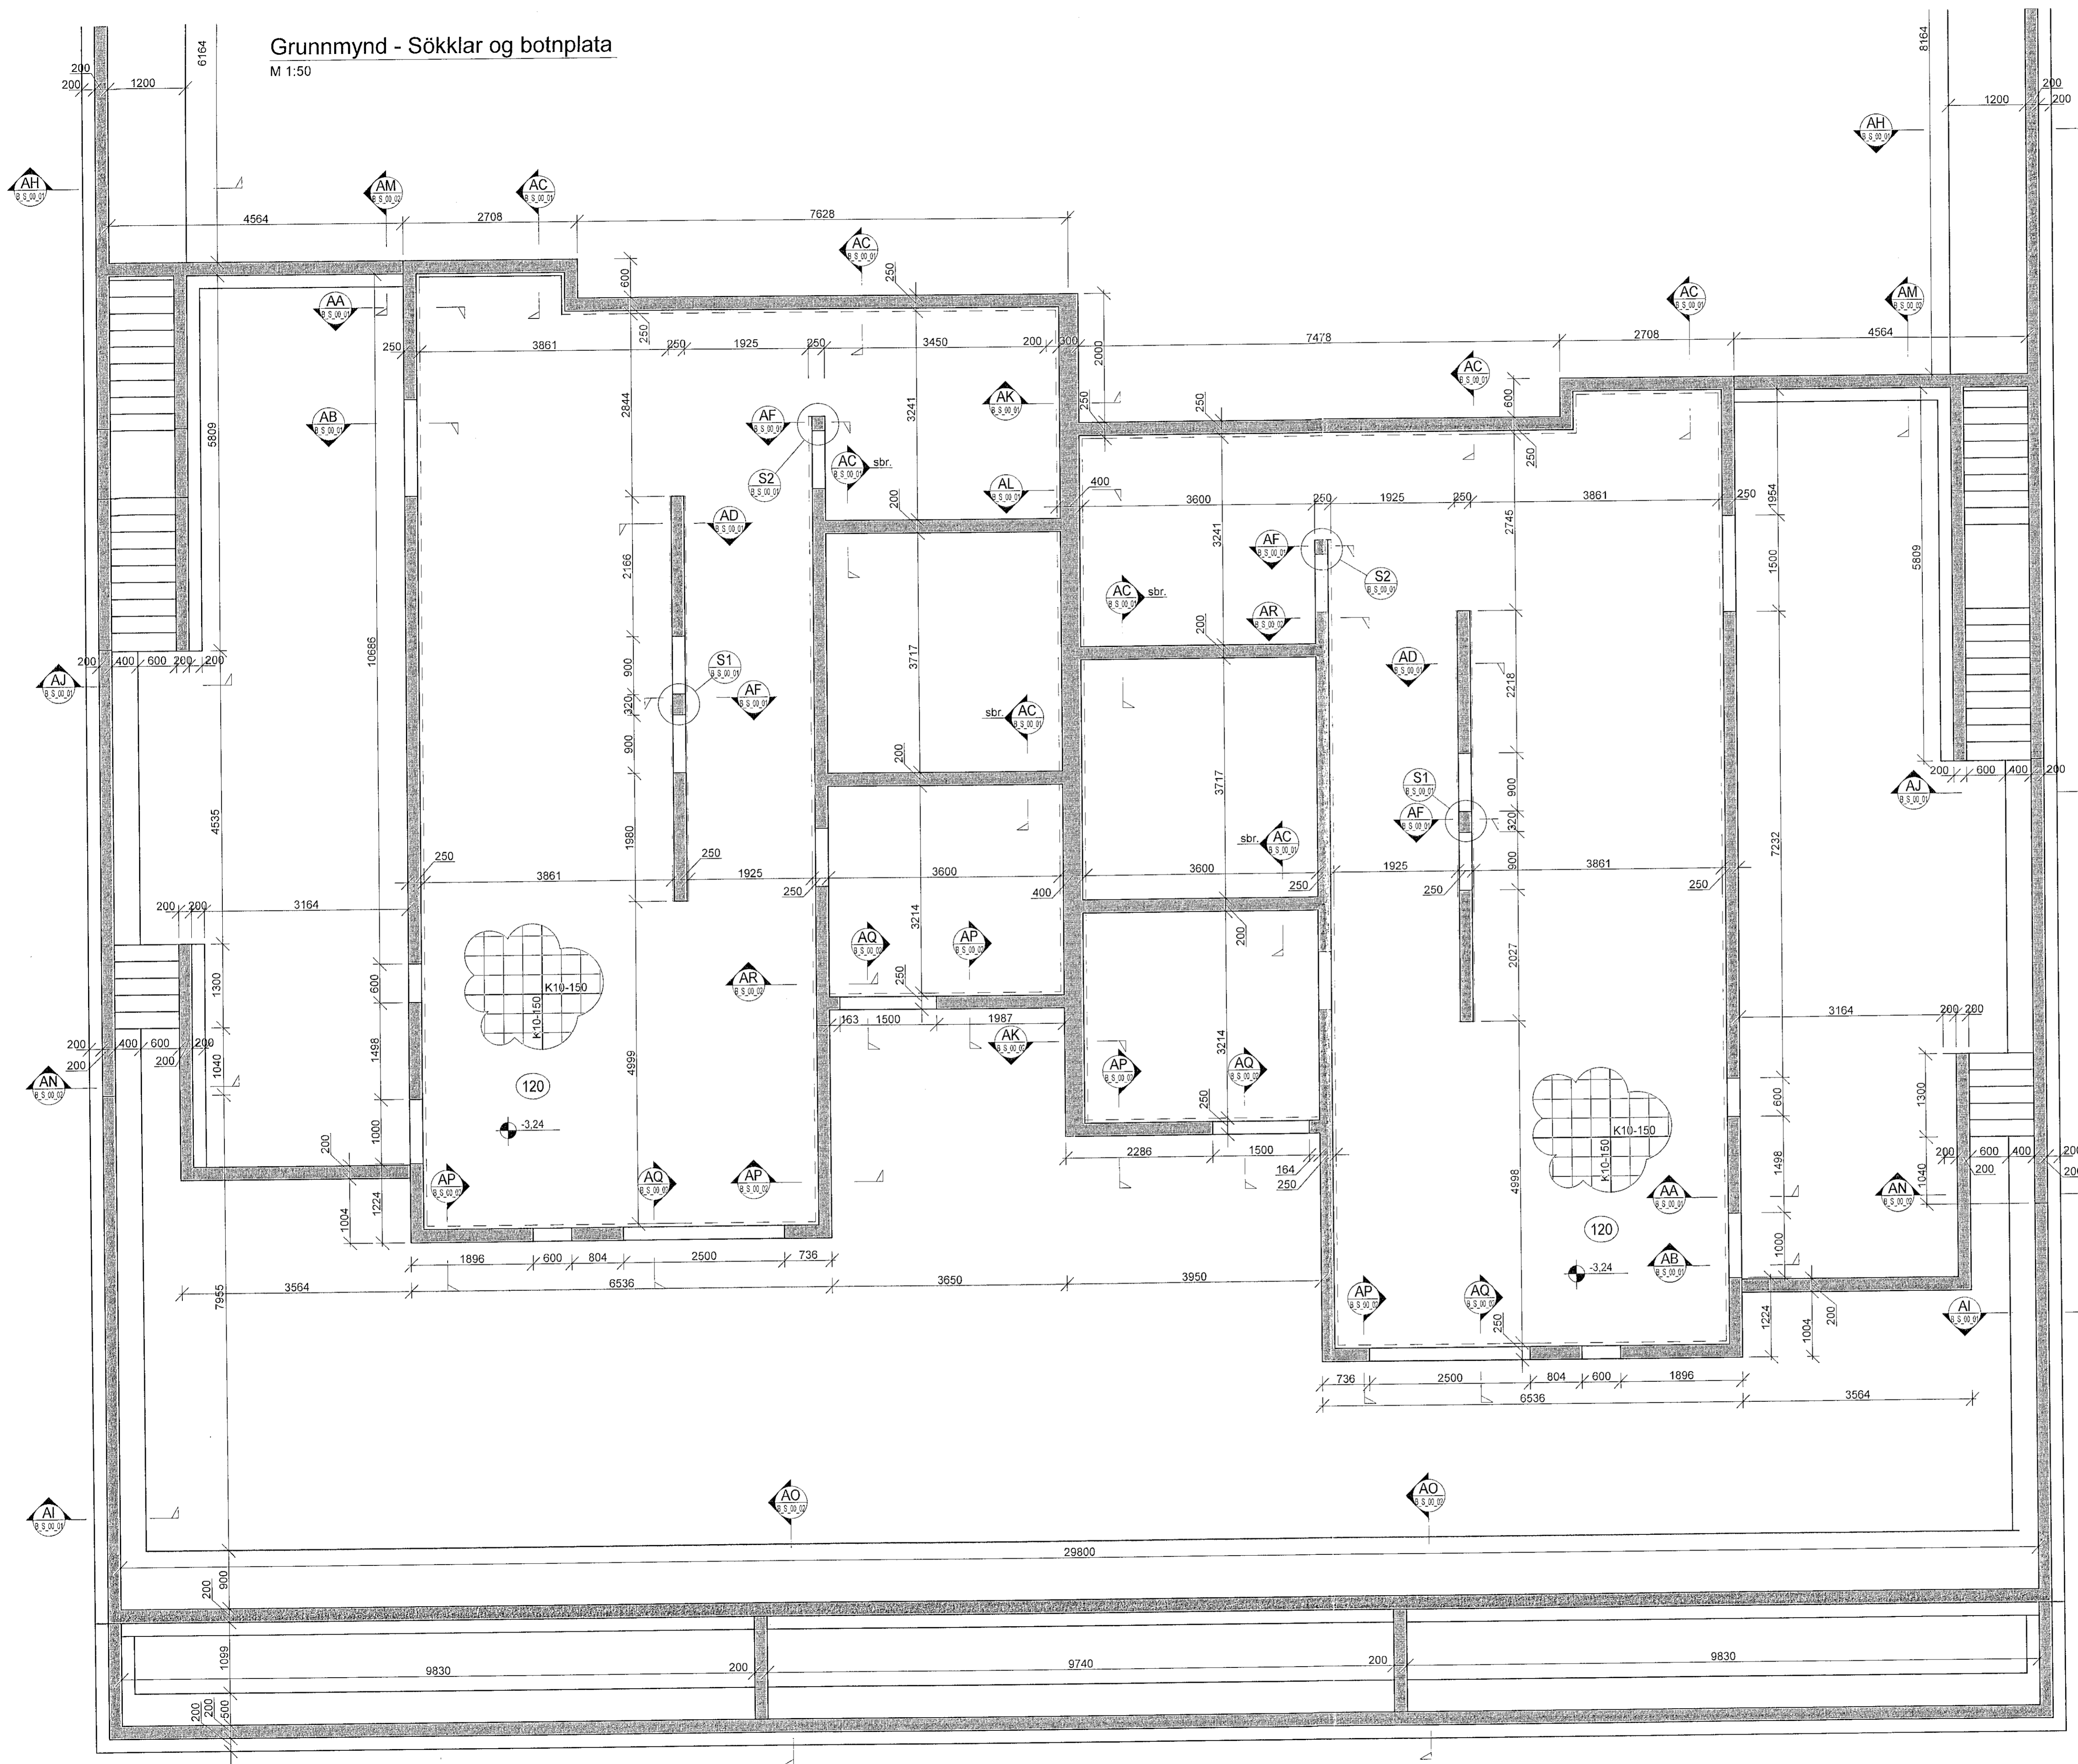

Samþykkt þann
06. SEP. 2022
Byggingarúmráðgjafi í Hafnarfjörð
Sölun Þorvaldur

ÚTG. DAGS. ÚTGÁFUFERILL. HANNAÐ. TEIKN. YFIRF.
B1 18.8.2022 Undirstöðum breytt HA HA JF


Skýringar:
Sjá teikningu B_A_xx_01
Öll mál eru í millimetrum
Allir kótar eru í metrum



Tvíbýlishús
Vóluskarð 14
221 Hafnarfjörður

Burðarþol
Undirstöður og botnplata
Grunnmynd

TEIKNUNÚMÉR	BLAÐSTÆRÐ	HANNAÐ	HA
21-080	A1	TEIKNAD	HA
B_G_00_01		YFRIFRÁÐ	JF
DAGS	MÆLIKVIÐRÆÐI	ÚTGÁFA	
30.9.2021	1:50		B1

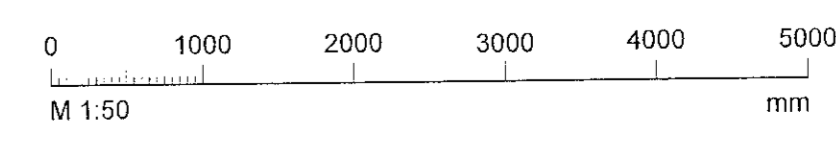

Höfundur: Jóhann Friðriksson XL 160777-4439
Höfnunarskipi: *Jóhann F.*
Fernando de Mendonça
XL 100180-2435