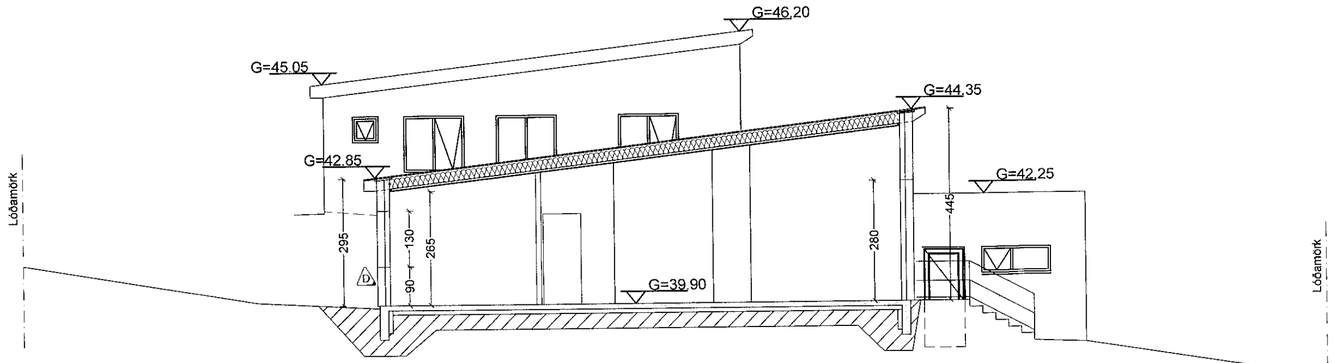

SNIÐ A-A 1:100

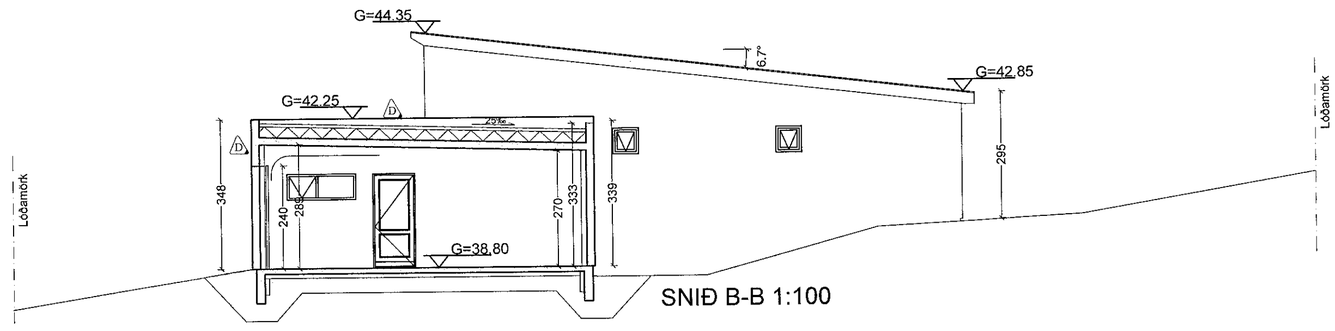

SNIÐ B-B 1:100

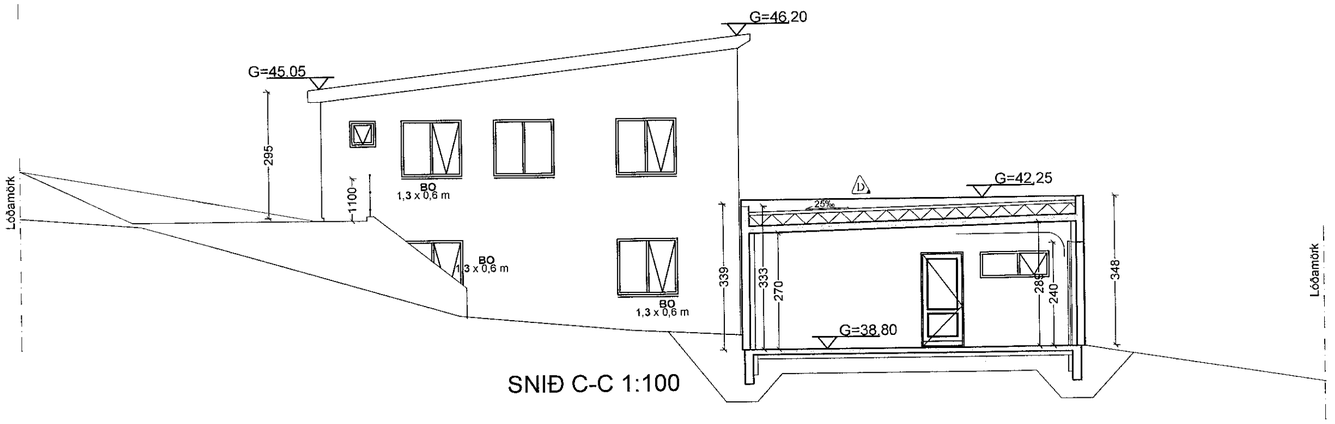

SNIÐ C-C 1:100

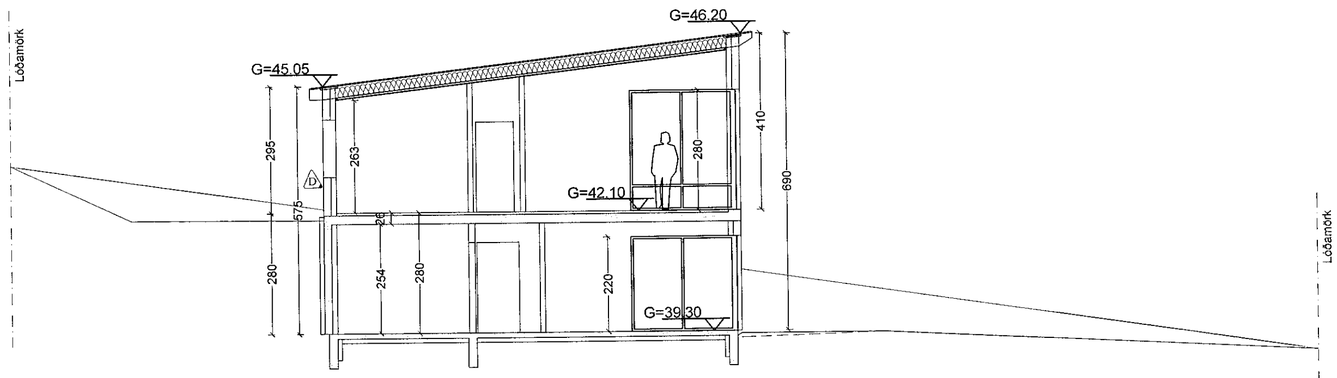

SNIÐ D-D 1:100

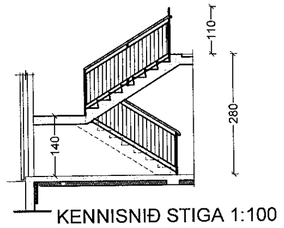

KENNISNIÐ STIGA 1:100

Samþykkt þann
31. ÁGÚ. 2022
Byggingarfulltrúinn í Hafnarfirði

ÚTGÁFUFERILL

NÚMER:	DAGS.	SKÝRINGAR:	UNNIÐ:
D	15.5.2022	ÝMSAR BREYTINGAR	

DAGS.	SAMRÆM.HÖNNUÐUR

D BREYTINGARTÁKN

HELSTU BREYTINGAR:
HÚS STAÐSTEYPT, EINANGRAÐ AÐ INNAN
STIGI Í LÓÐ FÆRIST TIL
ÞAK YFIR BÍLAGEYMSLU ER STEYPT.

Verkfræðistofa Hauks Ásgeirssonar

SUÐURLANDSBRAUT 46
108 REYKJAVÍK
SÍMI: 897 8132

NETFANG: haukur@vha.is
kt: 560600-3050

HEITI VERKS:

MÓBERGSSKARÐ 14
HAFNARFIRÐI

HEITI TEIKNINGAR:

SNIÐ A, B, C, D
KENNISNIÐ Í STIGA

MKV: 1:100	DAGS. FEB.'21	VERK NR 21-05	
TEIKNAÐ. H.Á.	YFIRFARIÐ H.Á.	SAMÞYKKT H.Á.	TEIKN.NÚMER 4
DAGS.undirskr. 15.05.2022	NAFN HÖNNUÐAR Haukur Ásgeirsson kt: 301255-4629		
UNDIRSKR.HÖNNUÐAR			ÚTGÁFA D