


Samþykkt þann
31. ÁGÚ. 2022
Byggingartúllurinn í Hafnarfirði
Ólafur Þrymudóttir

ÚTGÁFUFERILL

NÚMER:	DAGS.	SKÝRINGAR:	UNNIÐ:
A	29/6/22	ÝMSAR BREYTINGAR.	H.Á.

DAGS.	SAMRÆM.HÖNNUÐUR
-------	-----------------

 BREYTINGARTÁKN


Verkfræðistofa Hauks Ásgeirssonar

DALVEGI 18
201 KÓPAVOGUR
SÍMI: 534 8815 / 897 8132
FAX: 534 8818
NETFANG: haukur@vha.is
kt: 560600-3050


HEITI VERKS:
**MÓBERGSSKARÐ 10 OG 12
HAFNARFIRÐI**

HEITI
TEIKNINGAR:
**ÚTLIT
NORÐURHLIÐ
AUSTURHLIÐ, VESTURHLIÐ**


MKV: 1:100	DAGS. MAR.'18	VERK NR 17-033	
TEIKNAD. H.Á.	YFIRFARIÐ H.Á.	SAMÞYKKT H.Á.	TEIKN.NÚMER 3
DAGS.undirskr. 29.06.2022	NAFN HÖNNUÐAR Ívar Hauksson kt: 110383-5339		
UNDIRSKR.HÖNNUÐAR	<i>Ólafur Þrymudóttir</i>		
			ÚTGÁFA B

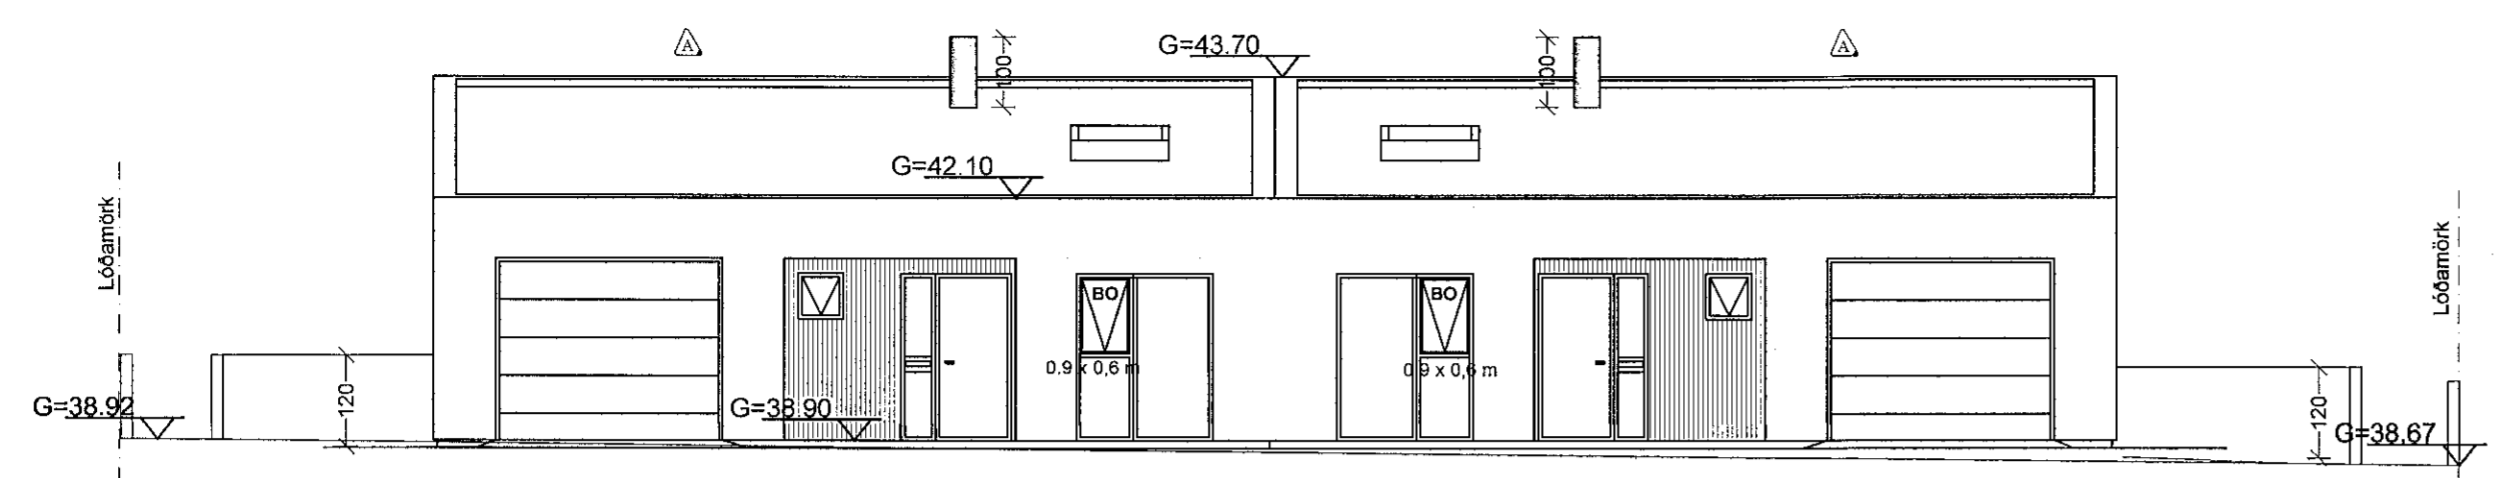

ÚTLIT NORÐUR 1:100

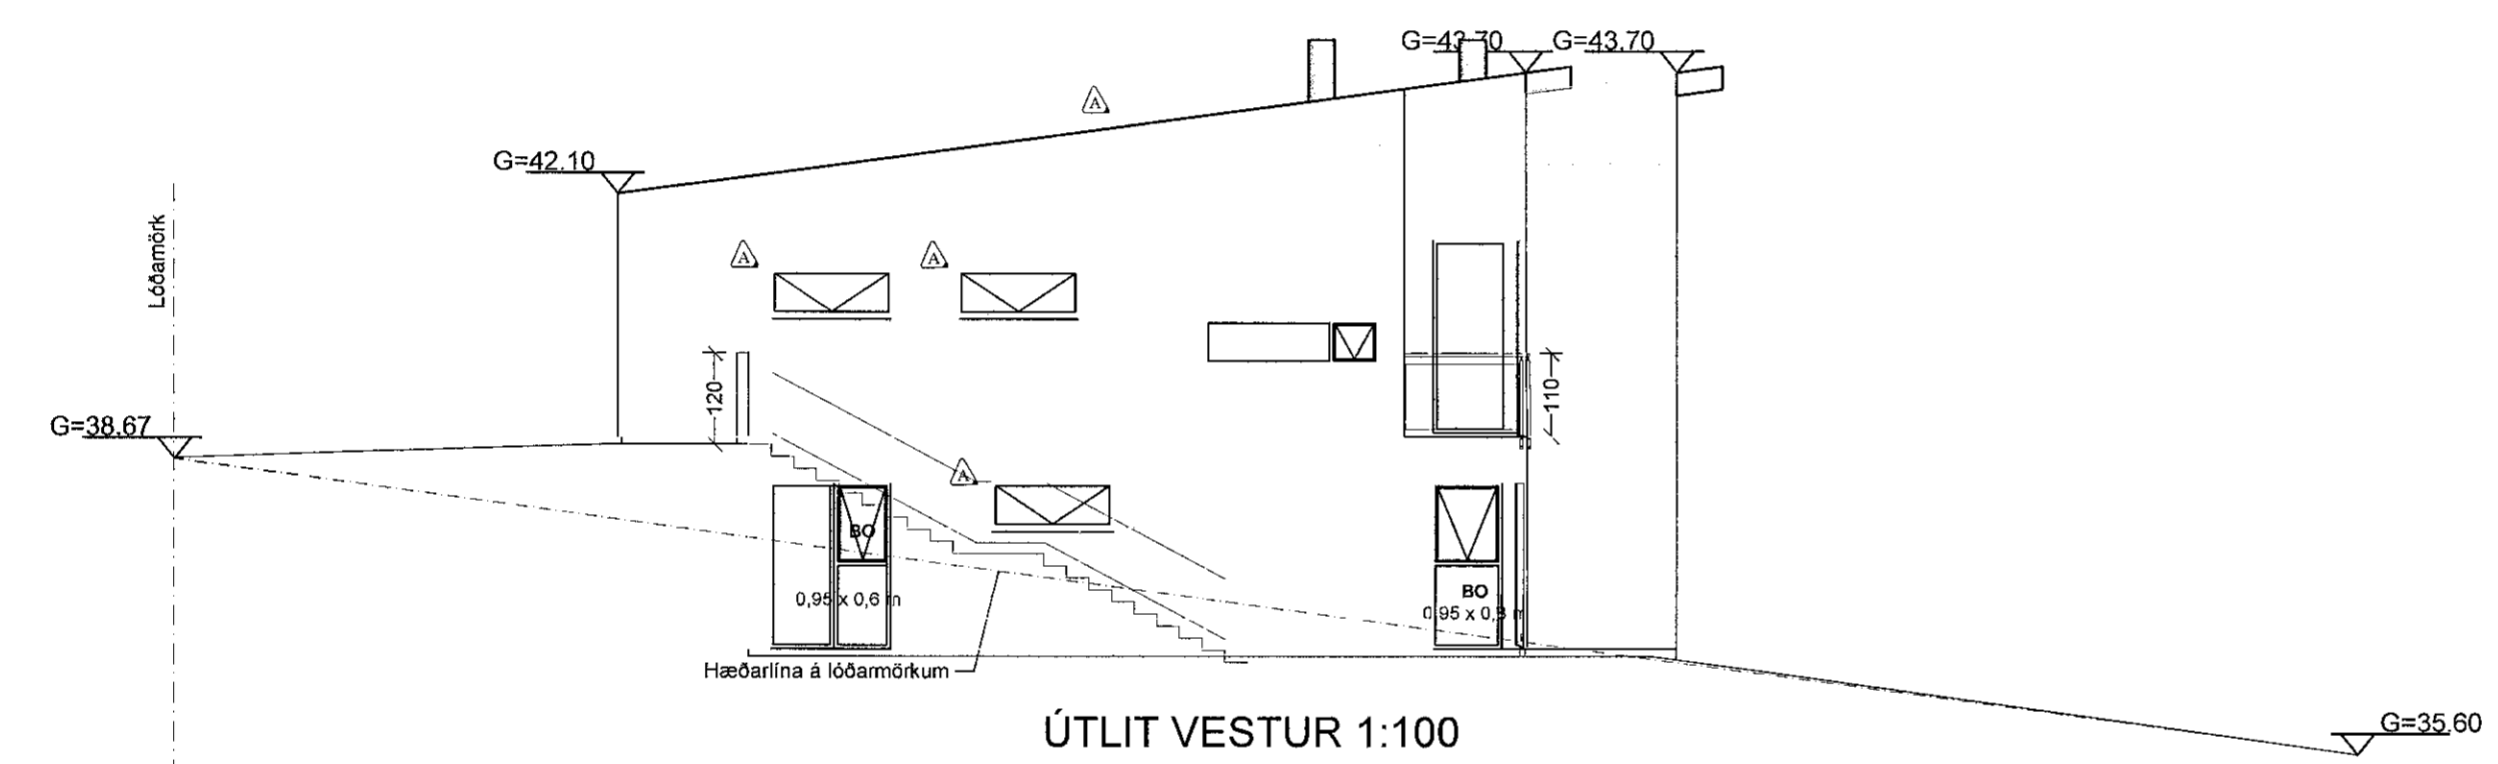

ÚTLIT VESTUR 1:100

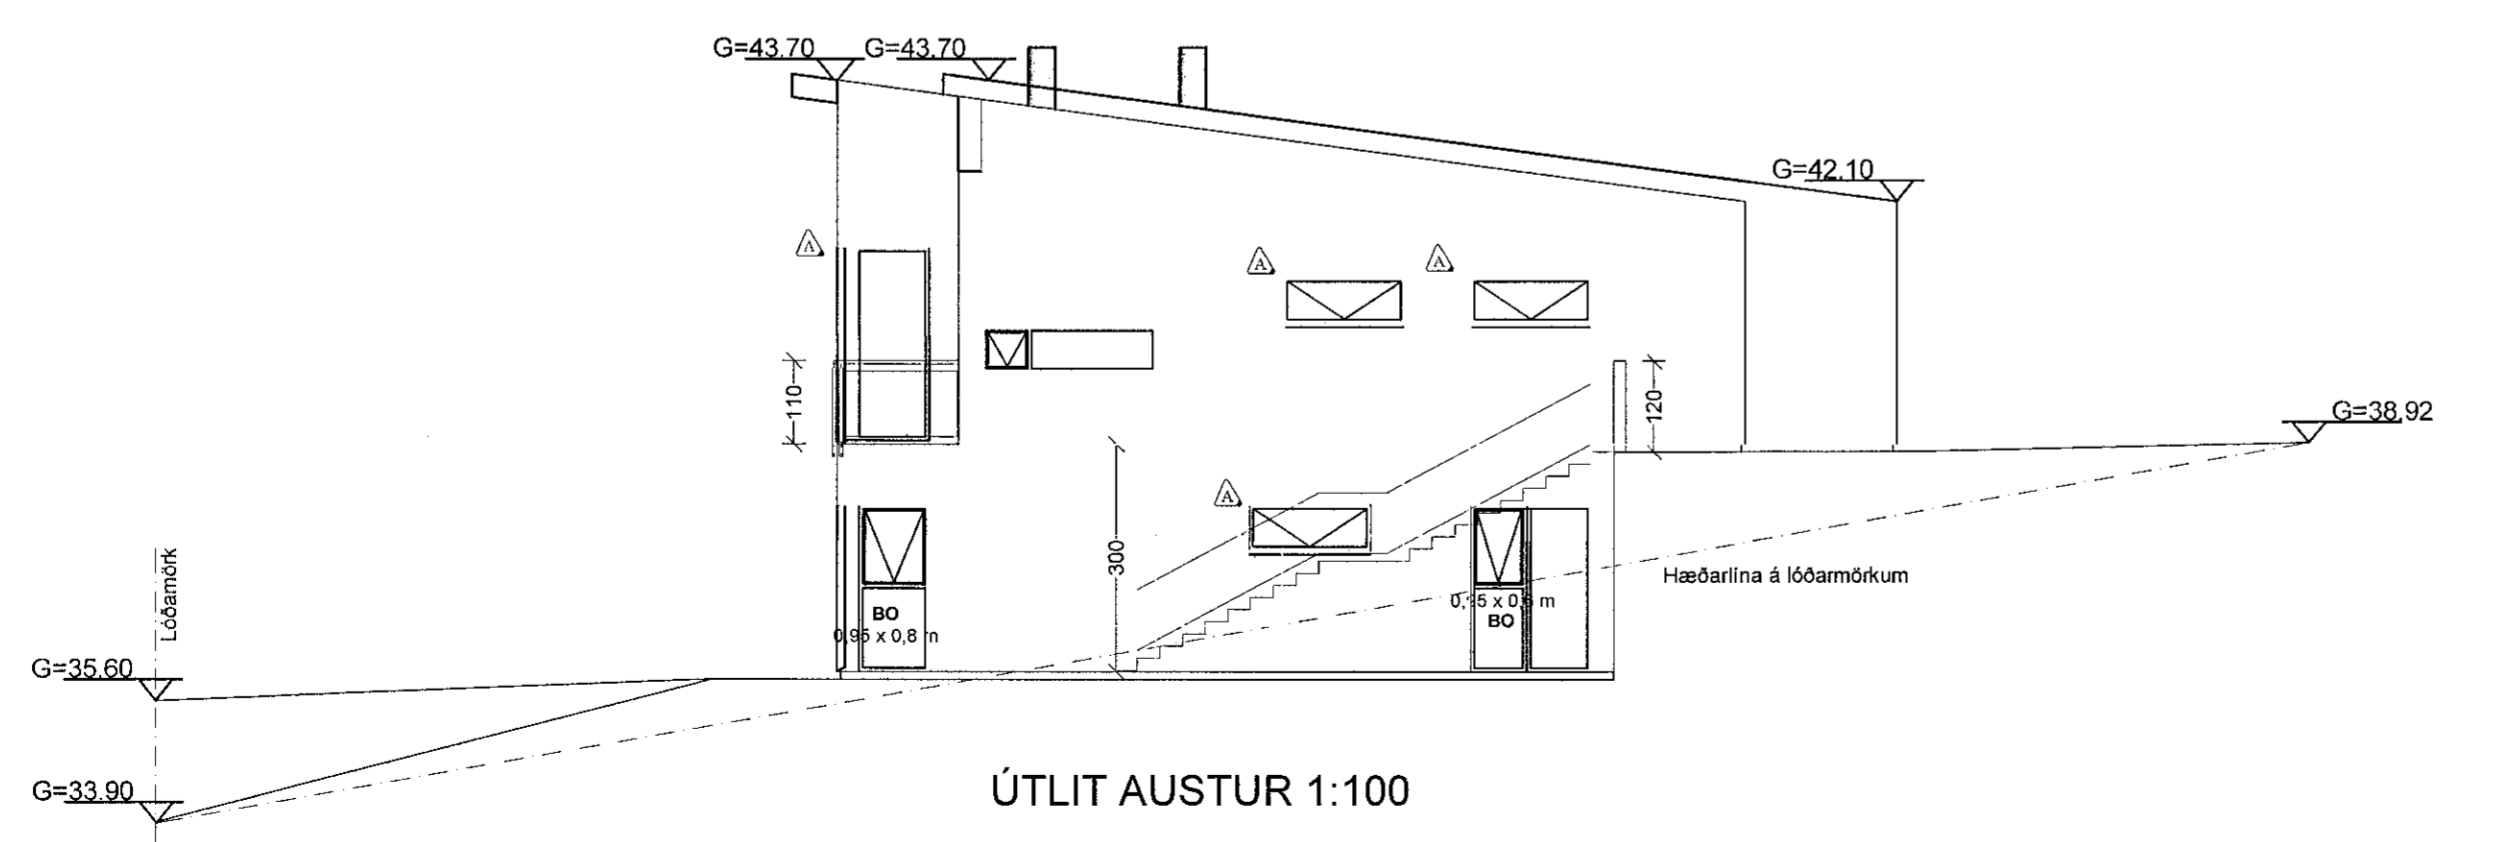

ÚTLIT AUSTUR 1:100