



Snið B-B mkv. 1:100

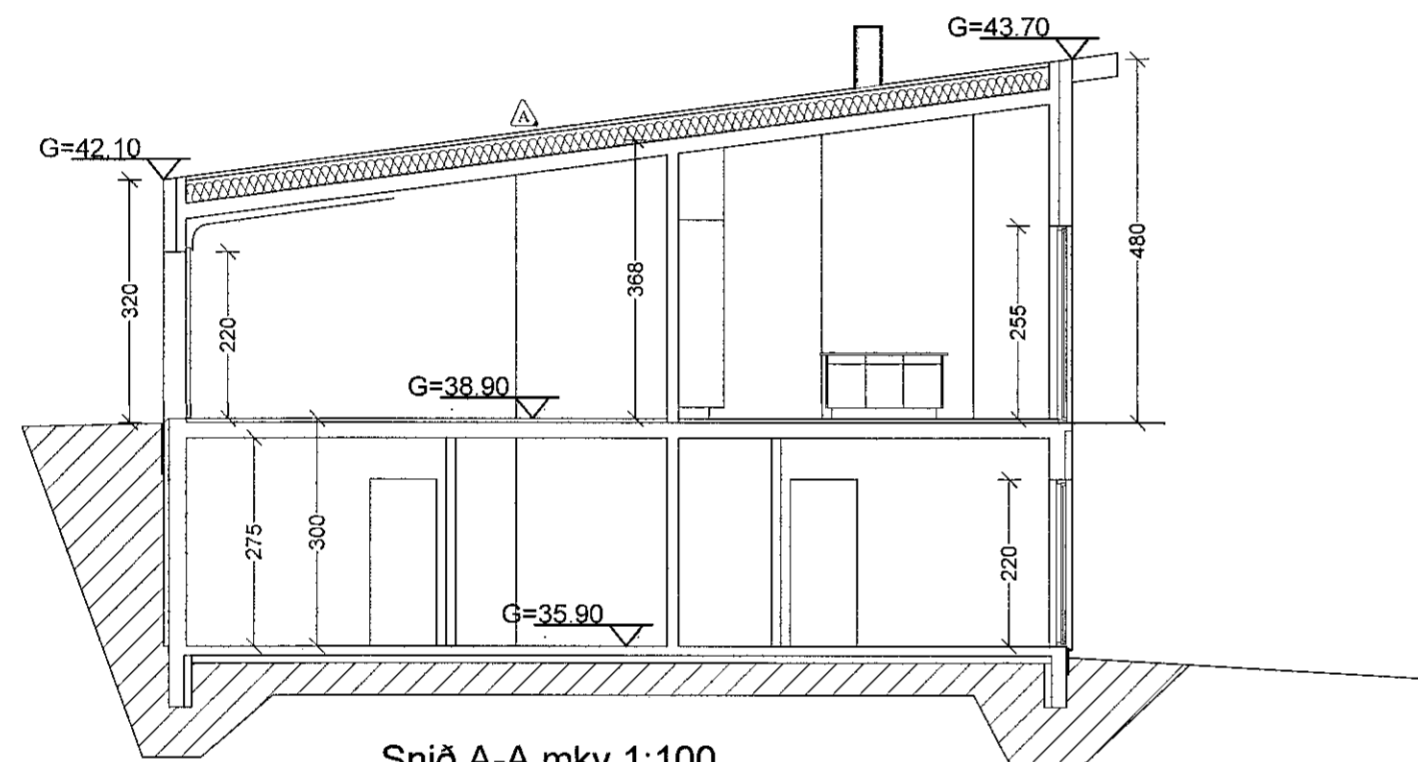

Snið A-A mkv. 1:100

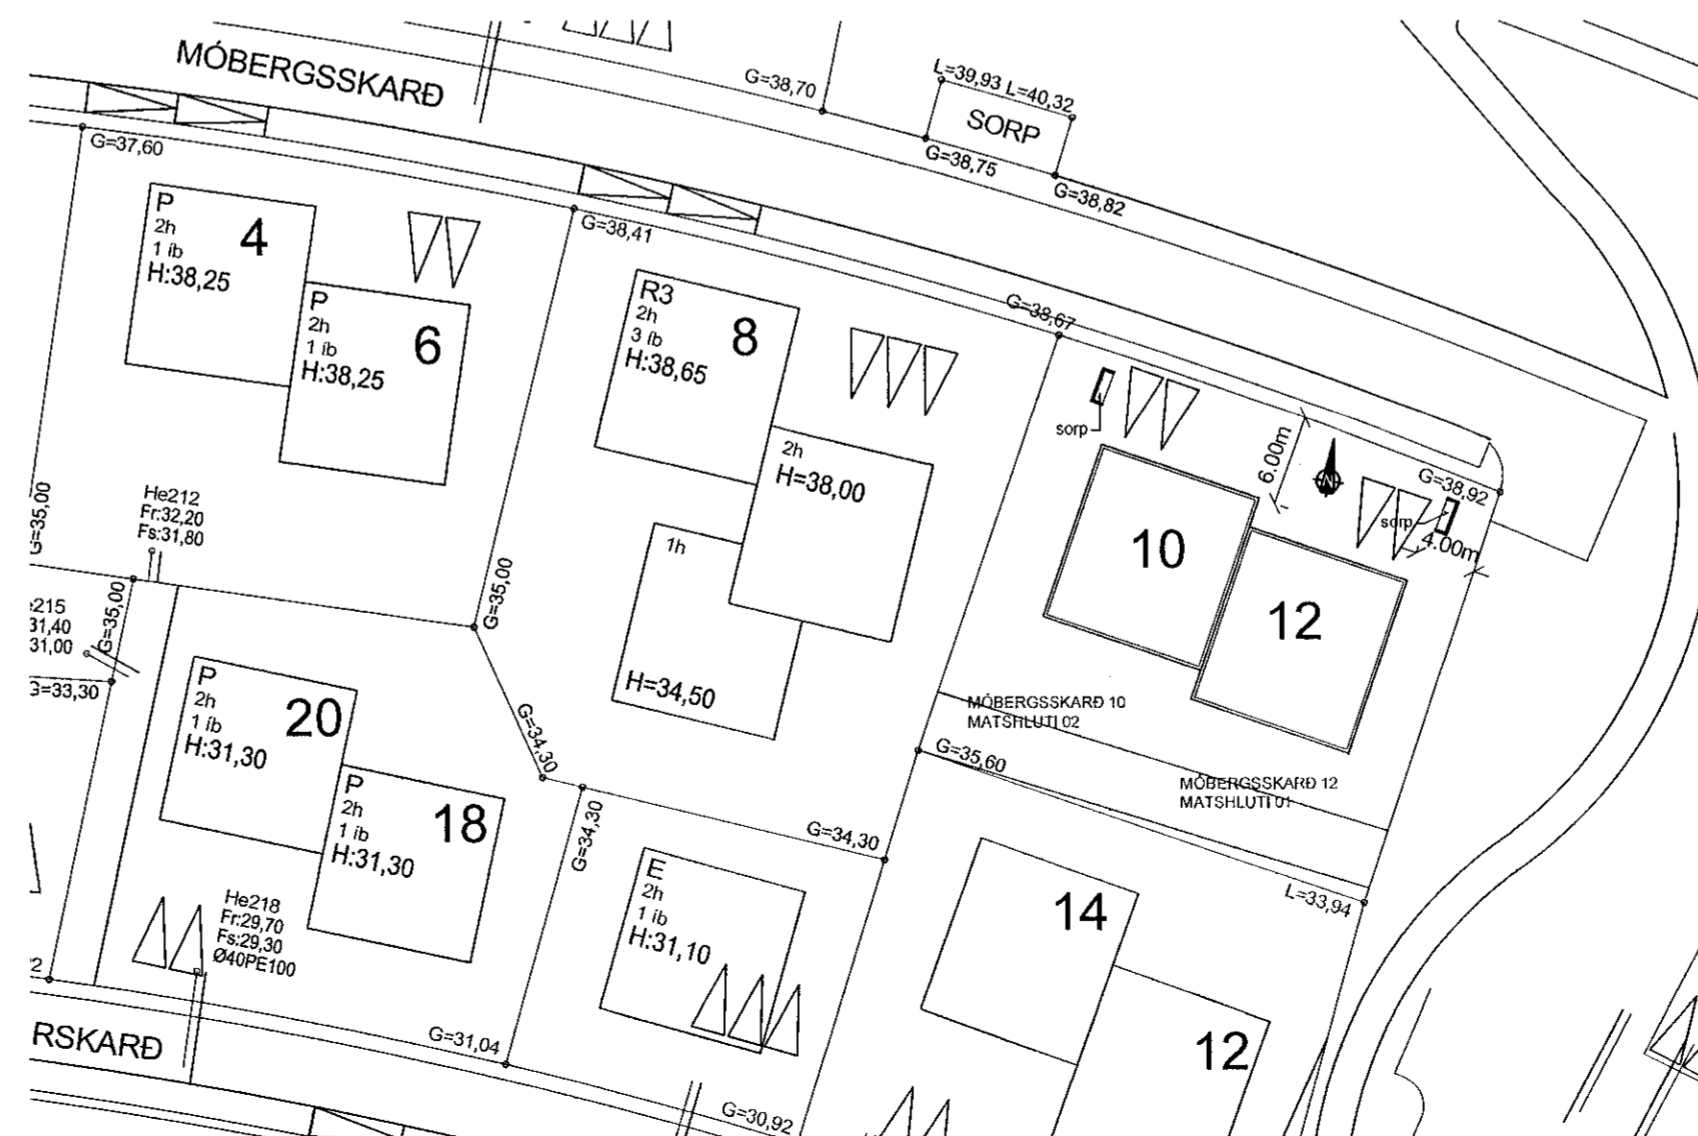

Samþykkt þann
31. ÁGÚ. 2022
Byggingartillitun og rafmagnsfræðingur
Haukur Erlingsson

ÚTGÁFUFERILL

NÚMER:	DAGS.	SKÝRINGAR:	UNNIÐ:
A	29/6/22	ÝMSAR BREYTINGAR.	H.Á.

DAGS.	SAMRÆM. HÖNNUÐUR
-------	------------------

A BREYTINGARTÁKN

Verkfræðistofa Hauks Ásgeirssonar
DALVEGI 18
201 KÓPAVOGUR
SÍMI: 534 8815 / 897 8132
FAX: 534 8818
NETFANG: haukur@vha.is
kt: 560600-3050

HEITI VERKS:
**MÓBERGSSKARÐ 10 OG 12
HAFNARFIRÐI**

HEITI TEIKNINGAR:
**SNIÐ
AFSTÖÐUMYND**

MKV: 1:100 1:500	DAGS. MAR.'18	VERK NR 17-033	
TEIKNAD. H.Á.	YFIRFARIÐ H.Á.	SAMÞYKKT H.Á.	TEIKN.NÚMER 4
DAGS.undirskr. 29.06.2022	NAFN HÖNNUÐAR Ívar Hauksson kt: 110383-5339		ÚTGÁFA B
UNDIRSKR. HÖNNUÐAR	Haukur Erlingsson		