



GRUNNMYND MILLILOFT 1:100

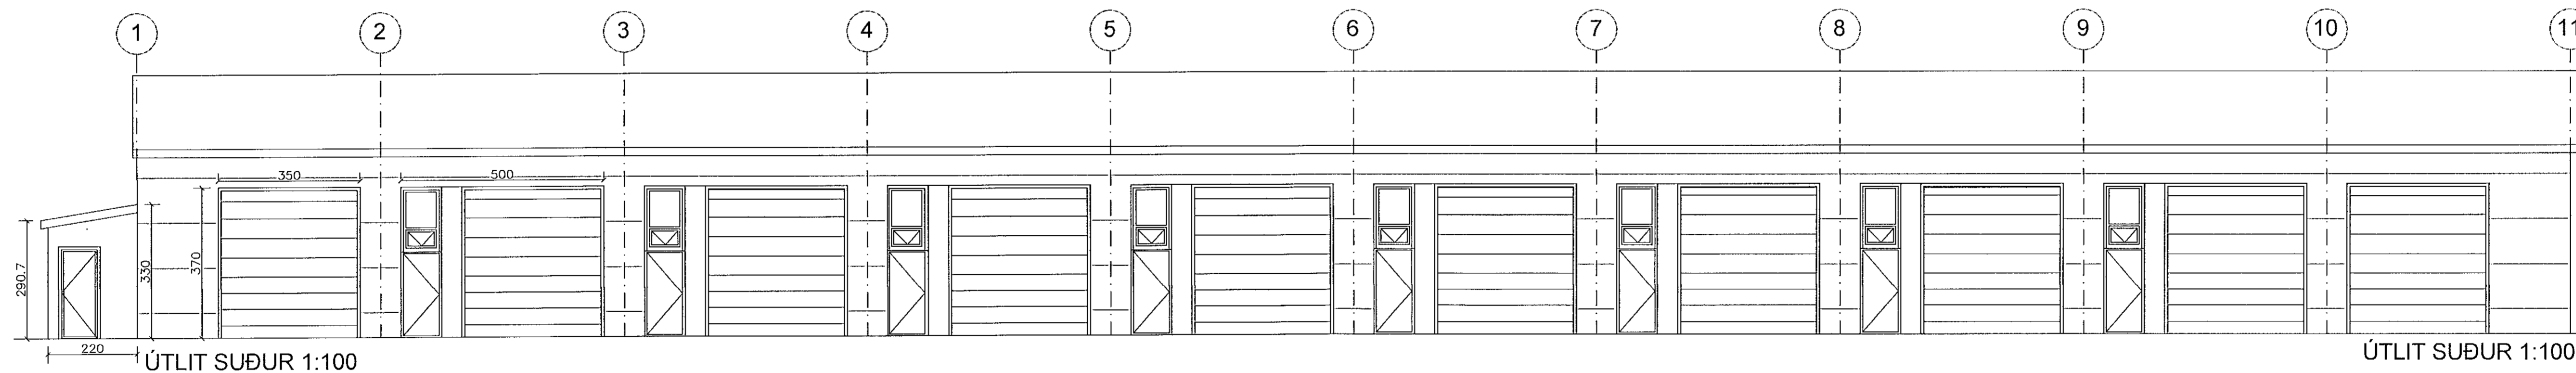


ÚTLIT SUÐUR 1:100

ÚTLIT SUÐUR 1:100

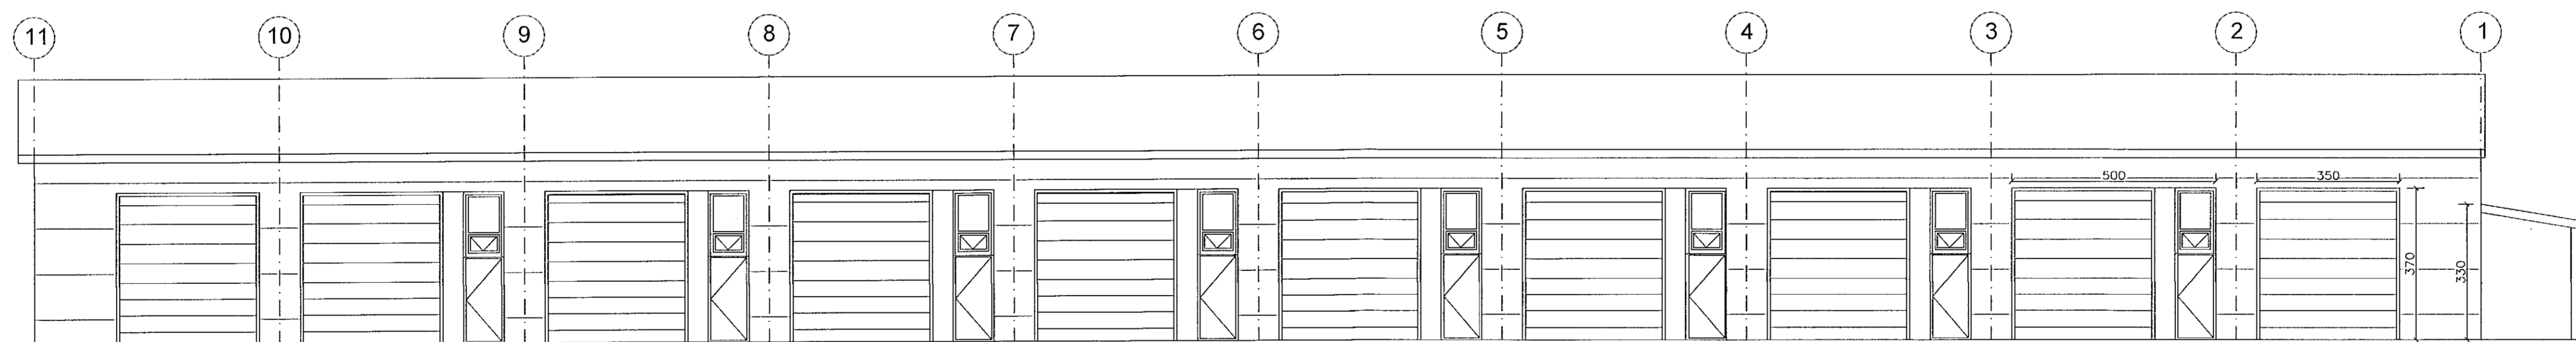

ÚTLIT NORÐUR 1:100

ÚTLIT NORÐUR 1:100

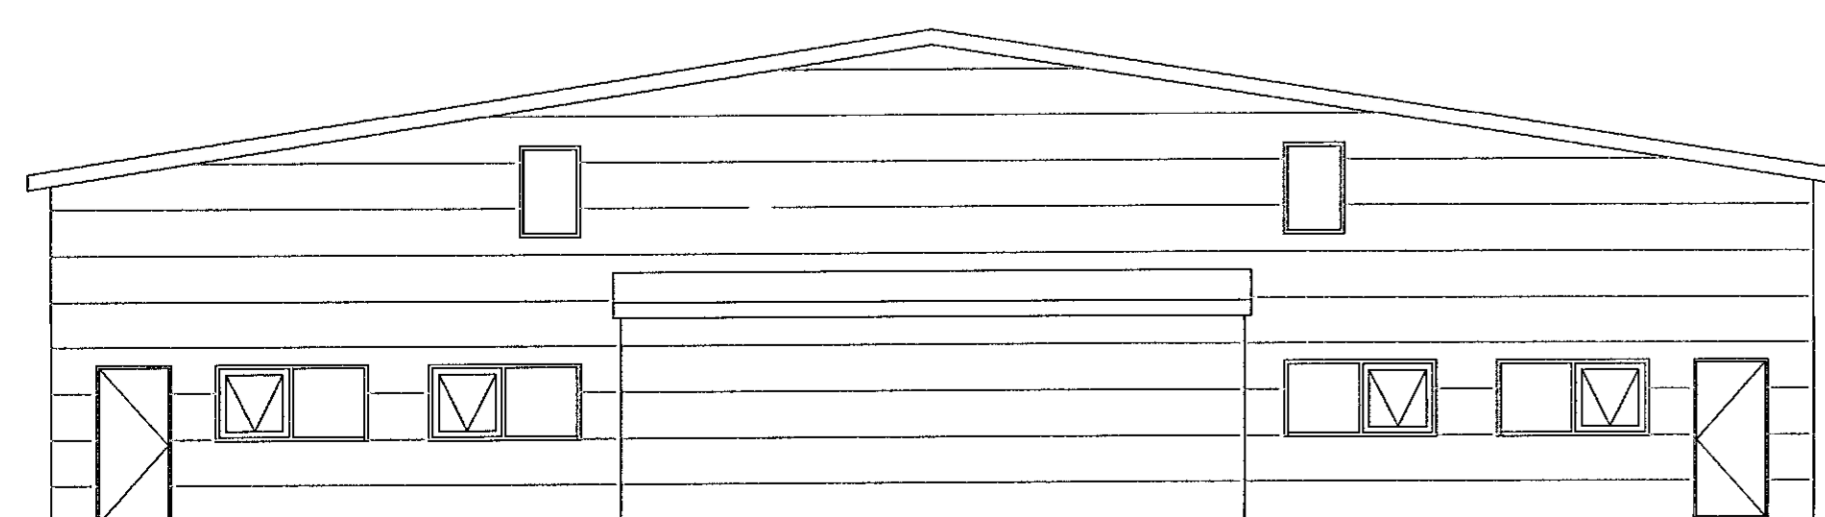

ÚTLIT AUSTUR 1:100

Breyting 31.08.2021 vegna lokaúttektar,
útlitsbreyting á gólfum, hækkun á kóða um 30
cm útaf frárennsli.

Smári Björnsson			
SÍMI: 868 1300 NETFANG: smari.bjornsson@gmail.com kí: 100275 5899			
HEITI VERKS:	DOFRAHELLA 5		
HEITI TEIKNINGAR:	Aðaluppdráttur Grunnmynd milliloft, útlit		
MKV:	DAGS. 17.01.21	A1	NR. TEIKN 1
UNDIRSKR.HÖNNUNAR:	[Signature]		ÚTGÁFA A

Digitally signed by
Sölun Björnsson
DN: cn=Sölun Björnsson, o=Byggingartillitami í Hafnarfirði, ou=Byggingartillitami í Hafnarfirði, email=solun@byggingartillitami.is
Reason: I am the author of this document.
Location:
Date: 2021-09-21 09:28:27