

1.0 - Neðri hæð 1 : 100


BREYTINGAR:

NR.	DAGS	Sign	BREYTING
01	30.06.21	jmh	Verkefningar
02	29.09.21	jmh	Gluggabr. stofu eldh. og þvottah. baði, svefnh.
03	14.09.22	jmh	Léttur stigi að hluta og stækkuð geymsla í húsi 8

K.J. ARK síf. 650319-0360
Tel. 899 3234
Tel. 897 0375
E-mai. jon@kjhonnun.is

HÖNNUN - SKIPULAG - RÁÐGJÖF
Kjartan Rafnson F/DSA 270365-3539
Jón Magnús Halldórsson Byggingafr.BTH 091162-3509
S.p. *Jón Halldórsson*
Verk
Tinnuskarð 8-10

Teikning
Grunnmynd neðrihæðar

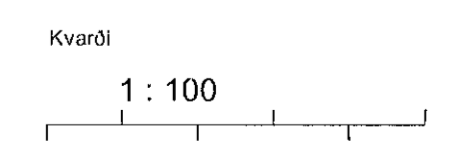

Dags.
29.05.2021
Teiknað af
jmh

TEIKNING NR.
A103