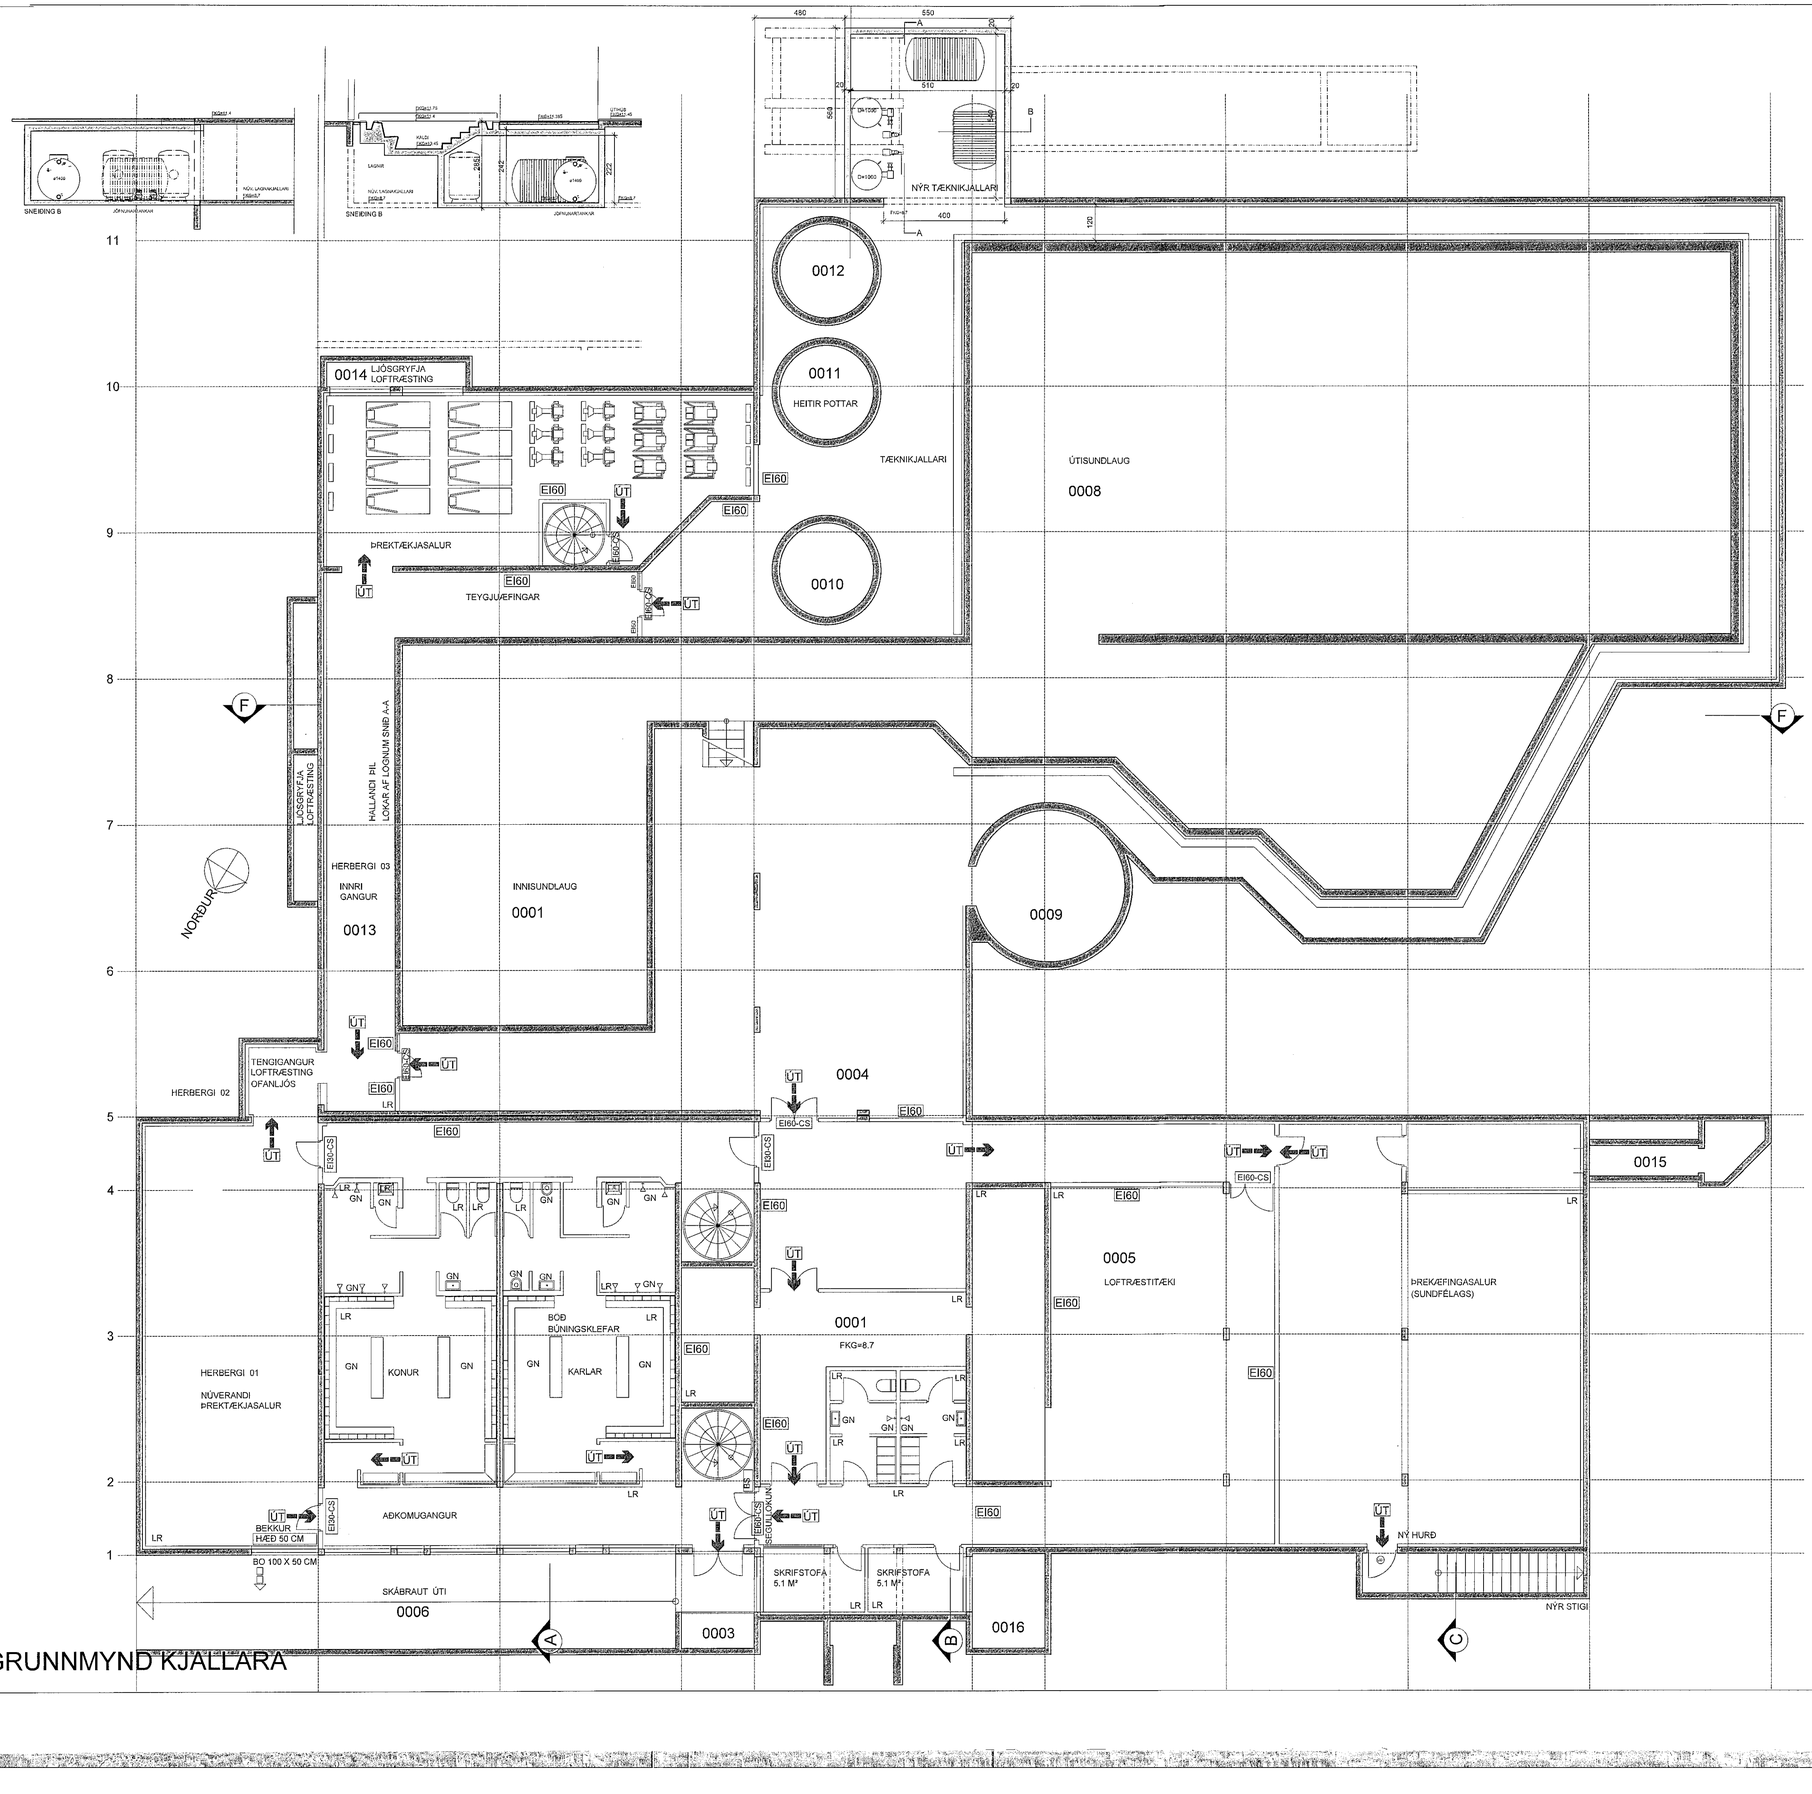

Samþykkt þann
20. JÚLÍ 2022
Byggingarfulltrúi Hafnarfirði

A1 ➤ A3
0 100 200 300 400 500

C:

B:

A: Bætt við tækjakjallara við kalda potta 28.09.2022

BREYTINGAR: DAGS:

SHS
19.07.22

BRUNAHÖNNUN
Digitally signed by Einar Örn Einarsson
Date: 2022.07.04 16:18:27

AÐALUPPDRÁTTUR

SUÐURBÆJARLAUG HAFNARFIRÐI

BREYTINGAR ÚTI OG INNI

VERK: 2135
KVARÐI: 1:150
DAGS: 10.06.2022
TEIKN: JÞÞ
SKRÁ: 2135 grunnur.dwg

ÚTI INNI

ARKITEKTAR
ÞINGHOLTSSTRÆTI 27 101 REYKJAVÍK
SÍMAR 5527660 & 5627660 FAX 5527661
NETFANG ui@ui.is VEFFANG www.ui.is

BALDUR Ó. SVAVARSSON ARKITEKTAR FAÍ
120357-5149

JÓN ÞÓR ÞORVALDSSON ARKITEKTAR FAÍ
021256-7579

A-101 A