

## Byggingarlýsing

Sótt er um leyfi fyrir 325,6 m<sup>2</sup> einbýlishúsi á tveimur hæðum á lóðinni við Völskarð 6, landeignanúmer L227999.

### Burðarvirki:

Sökklar, botnplata, úteggir, burðarveggir og bílskúrsveggir eru staðsteyptr með járbentri steinsteypu. Þak hússins er viðsnúð steypt og loftað sperrubak. Burðarvirki hússins er í svignunarflokki A

### Einangrun, veðurkápa og loftun:

Sökklar eru einangraðir með 50mm plasteinangrun 500mm niður fyrir botnplátum sem er einangrað með 100mm plasteinangrun. Útteggir hússins eru einangraðir að utanverðu með 100mm steinull og klæddir ýmist með dokkri málmklæðningu eða timbri i amk. flokki 2. Litrur, efnir og frágangur ákvæðast í samráði við arkitekt, sbr. sérupprætti.

Þakið er einangrað með 220mm harðpressaðri þakeinangrun og klætt úthagatori. Tvöfaldur asfaltdökur í flokki T af viðurkenndri gerð er braðdur upp á úteggi / portveggi.

### Loftun og loftræsting:

Til að koma í veg fyrir skemmdir vegna uppsafnaðar rakabéttigar skulu öll rími hússins ásamt útteggjum og þaki vera loftuð ýmist náttúrulega eða vélrænt. Til að koma í veg fyrir aðgang meindýra eru skordýranet í öllum loftunargötum.

### Frágangur innanhúss:

Innveggir eru 70mm veggjagrind, einangraðir með steinullareinangrun og klæddir beggja vegna með 12mm gipsplótum og 12mm krossvífplótum þar sem að við.

Burðarveggir og bílskúrsveggir eru steinsteyptir. Votrymisveggir eru ýmist hláðir úr vikri eða reistir með 70mm veggjagrind, einangraðir með steinullareinangrun og klæddir með tvöfoldi lagi af rakapolnum gipsplótum. Óll byggingarefnir í ibúðarrámyri skulu vera í amk flokki 2. Í votrymum er gert ráð fyrir golfinuðurfóllum og gluggalaus rími eru búin vélrænni loftræstingu.

### Gler, gluggar og hurðir:

Allir gluggar og hurðir eru ýmist timbur-timbur eða timbur-ál. Opnanleg fög og hurðar eru með opnunarstillingum til útloftunar og eða loftunarrist í gluggakörnum. Allir gluggar eru með amk. U-gildi 1,2. Öryggisgler er í gölfisíðum gluggum og rennihurðum.

### Brunavarnir:

Húsinu er skipt upp í tvö brunahólf, ibúð og bílskúr, með brunamótstöðu REI60 í veggjum og EI30CS í hurðum. Reykskynjarar eru í öllum herbergjum, í eldhúsi, alrými, á góngum og í bílskúr. Slökktæki er í anddyri og eldvarnarteppi er í eldhúsi. Björgunarop í svefherbergjum eru bannig útbúin að þau haldast sjálf í opinri stöðu. Yfirborðsefni í ibúðarrámyrum ásamt utanhúsklæðningu eru lágmarki í flokki 2. Yfirborðsefni bilgeymslu er í flokki 1. Arinn skal uppfylla greinat 9.6.5. og 9.6.6. byggingarreglugerðar.

### Hljóðóivist:

Allir út- og innveggir eru einangraðir með steinull.

### Lagnir:

Neysluvatnslagsnir eru rör í rör plastlagsnir. Kaldavatnslagsnir eru lagðar undir plasteinangrun í botnplátum, en heitavatnslagsnir eru steyptar í botnplátum. Gófhitlagsnir eru steyptar í gófplátum. Innók eru í geymslu í bílskúr og frárennslagsnir skulu leiddar í grunnlagmakerfi húsa.

### Lóð:

Steyptur stoðveggur er framan við og til beggja hlíða hússins. Hæð stoðveggs er breytileg. Við hlíð hússins eru stalladrir stoðveggir með innfelldu beið sem tekur upp hæðamismun á lóðamörkum og kemur í veg fyrir fallhættu. Frágangur á lóðamörkum skal vera í samráði við nágranna og bæjaryfirvöld. Stoðveggur að lóðamörkum Hafnarfjörðarbærar er alfaríð að kostnað eigenda.

Tvö bilastaðir eru við húsið. Gert er ráð fyrir tengibúnaði vegna hléslsu rafbila við bilastaði. Sortunnum er komið fyrir við stoðvegg framan við hús pangar til grenndargámar leysa þær af hölmi.

### Athugasemdir:

Allir aðkeyptir byggingarhlutar skulu bera vottun samkvæmt ákvæðum byggingarreglugerðar. Húsið er ekki hannahá samkvæmt algildri hönnun.

### Grenndarkynnt frávik:

Þakskygni bakhlíð hússins nær 127cm út fyrir byggingarret en heimilt er að fara 60cm út fyrir byggingarret skv. kaffa 4.3 i deliskipulagsgreinagerð um Skarðshlið 3. áfanga. Svalir/svalagangur meðfram austurhlíð hússins er að hluta til fyrir utan byggingarret.

Þakskygni standur 30 cm út fyrir byggingarret, sem er innan þeirra marka sem skilgreind eru í kaffa 5.1 í deliskipulagsgerð. Stoðveggir umhverfis húsa koma til vegna landhalla, skjóls og útilitslegra þáttar. Hæðakötí bílskúr er +43,20 samkvæmt hæðarblaði. Salarhæð bílskúr er 2,9m í samræmi við skyringarmyndir greinargerðar deliskipulagsins.

### Niðurstaða varmatapsútreikninga:

Útteggir	U=0,39 W/m <sup>2</sup> K (T <sub>i</sub> >=18°C)
Gluggar	U=1,20 W/m <sup>2</sup> K (T <sub>i</sub> >=18°C)
Hurðir	U=1,20 W/m <sup>2</sup> K (T <sub>i</sub> >=18°C)
Pakvirki	U=0,20 W/m <sup>2</sup> K (T <sub>i</sub> >=18°C)
Golf	U=0,25 W/m <sup>2</sup> K (T <sub>i</sub> >=18°C)

Vegjö heldarvarmatap á fermetra húss er 1,21 W/m<sup>2</sup>C

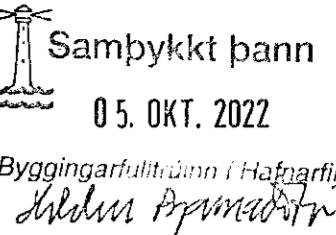
### Brúttó flatarmál og brúttó rúmmál:

Efri hæð: 169,6m<sup>2</sup> og 656,7m<sup>3</sup>  
Neðri hæð: 156,0 og 521,8m<sup>3</sup> + 36,6m<sup>3</sup> (botn)

Alis: 325,6 m<sup>2</sup> og 1215,1 m<sup>3</sup>

Stærð lóðar er 975,6 m<sup>2</sup>

Nýtingarhlutfall lóðar: 0,33

  
Samþykkt þann  
05. OKT. 2022  
Byggingarfulturinn í Hafnarfjörði  
Höldur Ágætum

## Skýringar

P	Bilastæði
LM	Lóðamörk
BR	Byggingarreitur
MHL	Matshulunúmer
G	Hæðarkötí á lóðamörkum við götu skv hæðarblaði
L	Hæðarkötí á lóðamörkum við land skv hæðarblaði

## Fyrirvari

Öll mál eru í millimetrum (mm), allir kótar eru í metrum (m). Mælið ekki af teikningum. Teikning skal lesin með viðeigandi gögnum, verklysingum og teikningum annarra hönnuða.

Öll mál skal athuga á staðnum áður en smíði hefst. Misraemi í teikningum og vafatíði skal tilkynna arkitektum strax.

Gluggaselning breytt litilega. Tæknirými komið fyrir í källara. Minniháttar tilfærsla á innveggjum. Umfang stoðveggja á lóðom. minniháð og útitróppu á norður hlíð breytt.

30.09.22 EBÓ AGLA

Útgáfa Breiting Dags. Teiknað Yfirlit

## Völskarð 6

Landeignanr. L227999

## Einbýlishús

Tegund verks Verkr.

## Aðaluppdrættir

Afstöðumynd Stærð / mkv.

## A-101

- Stærð /

## Raðnúmer

Útgáfa Blað

## EBÓ

AGLA 30.09.22

## Teiknað

Yfirlit Útgáfa dags.

Útgáfa dags.