


GRUNNMYND KJALLARA

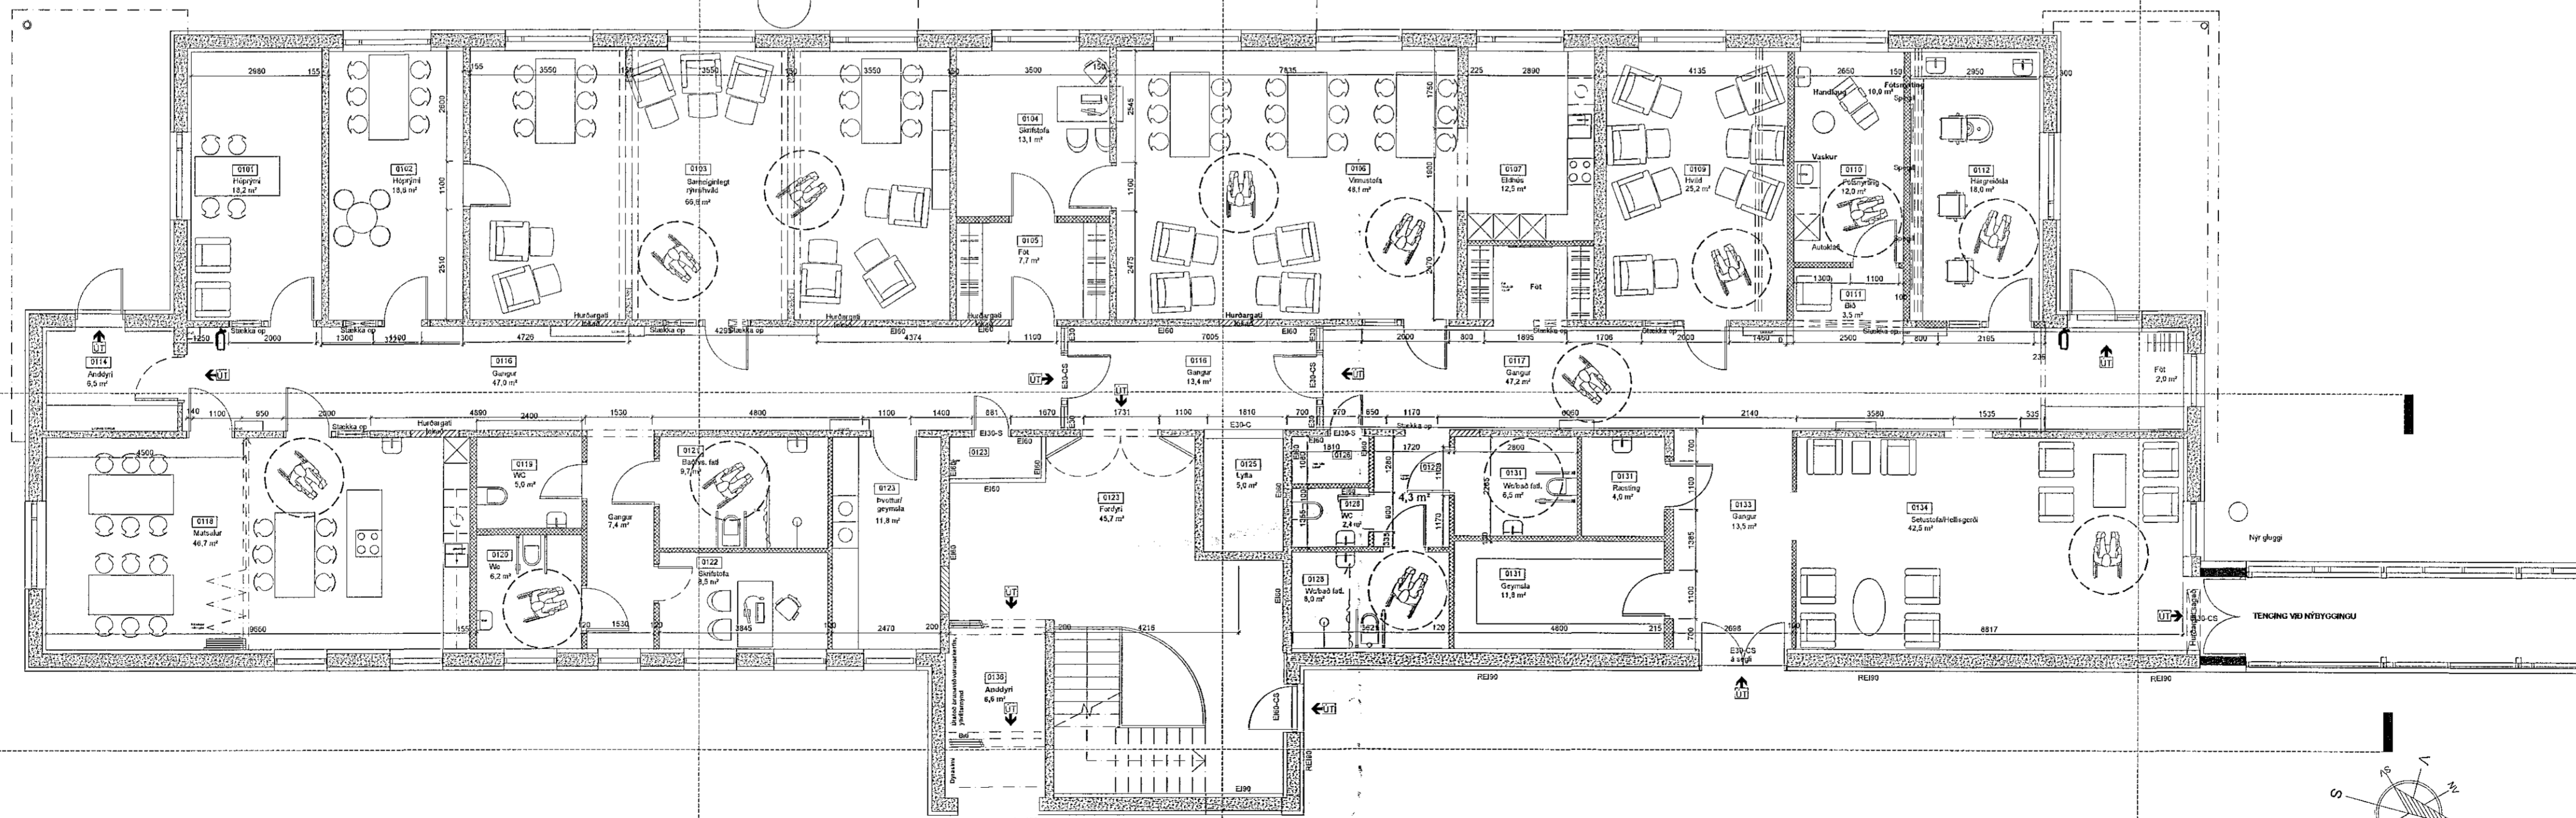

GRUNNMYND 1. HÆÐAR

D: SHS
C: 15.02.22
B:
A: REYNDARTEIKNINGAR 04.02.2022
BREYTINGAR: DAGS:

HEILBRIGDISEFTIRLIT
HAFNARFJARDAR-
OG KÖPAVOGSSVÆDIS
Gættartorgi 5 - 101 Reykjavík
15.02.2022

Digitally signed by
Gunnar H. Kristjánsson
DN: cn=Gunnar H.
Kristjánsson, o=Gu
nnaur, ou=Hafnarfjardar-
og Köpavogssvædis
Gættartorgi 5, email=
gkristjan@hlf.is
Date: 2022.02.01
15:02

SÓLVANGUR SÓLVANGSVEGI 2 HAFNARFIRÐI
NÚVERANDI BYGGING VERK: 1916
BREYTINGAR KVARÐI: 1:100
DAGS: 05.02.2021
GRUNNMYND KJALLAR TEIKN: JÞ/B/BÓS
GRUNNM. 1 HÆÐ SKRÁ: 1916 - Sól.v.eldri.dwg

ÚTI INNI

ARKITEKTAR

ÞINGHOLTSSTRÆTI 27 101 REYKJAVÍK
SMAR 5527660 & 5527660 FAX 5527661
NETFANG u@u.is VEFFANG www.u.is

BALDUR Ó. SVAVARSSON ARKITEKTAR FAJ
120357-5149
JÓN ÞÓR ÞORVALDSSON ARKITEKTAR FAJ
021256-7579

A-101