

SKÝRINGAR :

Blikaás 44 er staðsteypt parhús á tveimur hæðum, byggt árið 2000 og er hannað af Fróníki Frónkssyni.

Breytingin felur í sér að selja glerrennihúró í stað hurðar og glugga á 1. hæð þ.e. á vesturhlíð hússins. Sagað verður á milli glugga og annað gluggaopð sikkad til að koma fyrir nýrri rennihúró sbr. meðfylgjandi teikningar. Engar stærðarbreytingar verða gerðar á húsinu.

Nýr gluggi verður úr áli, í dökkum lit. Gler verður hefubundið tvöfalt einangrunargler. Allt gler verði í samræmi við gr. 8.5.2 í byggingareglugerð og leiðbeiningarblað Rb 31.121.1 um glergerðir í íbúðarhúsum, þ.e. öryggisgler í gólfstóum gluggum og hurðum. Breidd og hæð úti- og svaladýra uppfylla kröfur byggingareglugerðar gr. 6.4.2.

Breytt burðarvirki er háð samþykkis Verkefnisstofu Erlends Birgissonar, VEB, og verður skv. meðfylgjandi deiliteikningu

C:
B:
A:
BREYTINGAR: DAGS:

ADALUPPDRÁTTUR

BLIKAÁS 44, HAFNARFJÖRÐUR

VERK: BLIKA44

KVARDI: 1:100/1:500

DAGS: 24.05.22

AFSTÖÐUMYND

TEIKN: BDB

GRUNNM. & ÚTLIT

SAMÞYKKT: BDB

ÚTI INNI


ARKITEKTAR

ÞINGHOLTSSTRÆTI 27 101 REYKJAVÍK
SÍMAR 5527660 & 5527660 FAX 5527661
NETFANG ul@ul.is
VEFFANG http://www.ul.is

BALDUR Ó. SVAVARSSON ARKITEKTAR FAI
120357-5149

JÓN ÞÓR ÞORVALDSSON ARKITEKTAR FAI
021256-7579


A-100

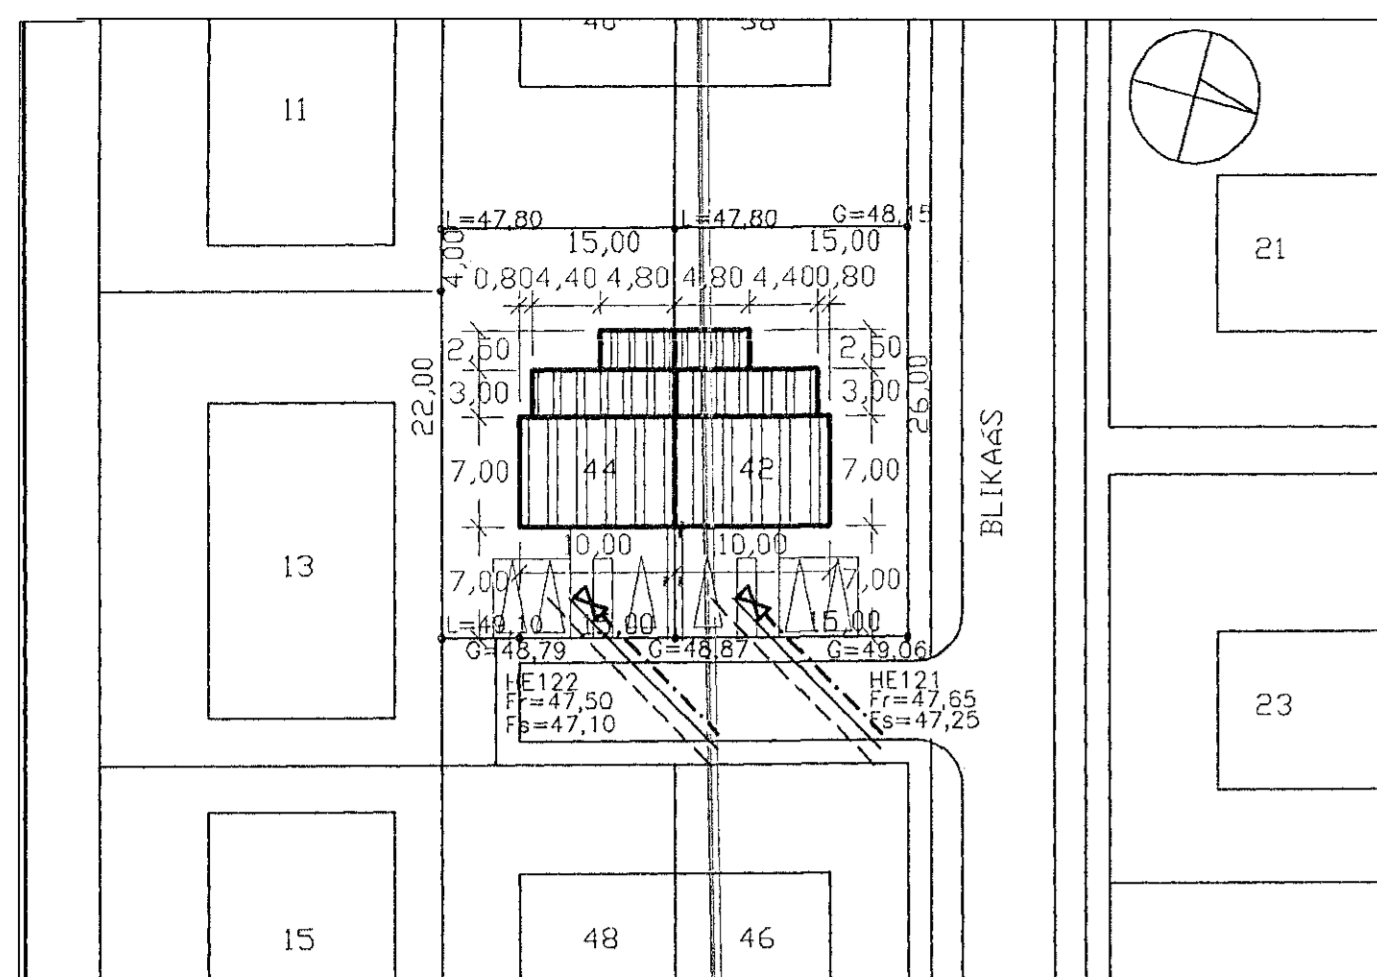

AFSTÖÐUMYND 1:500



ÚTLIT 1:100

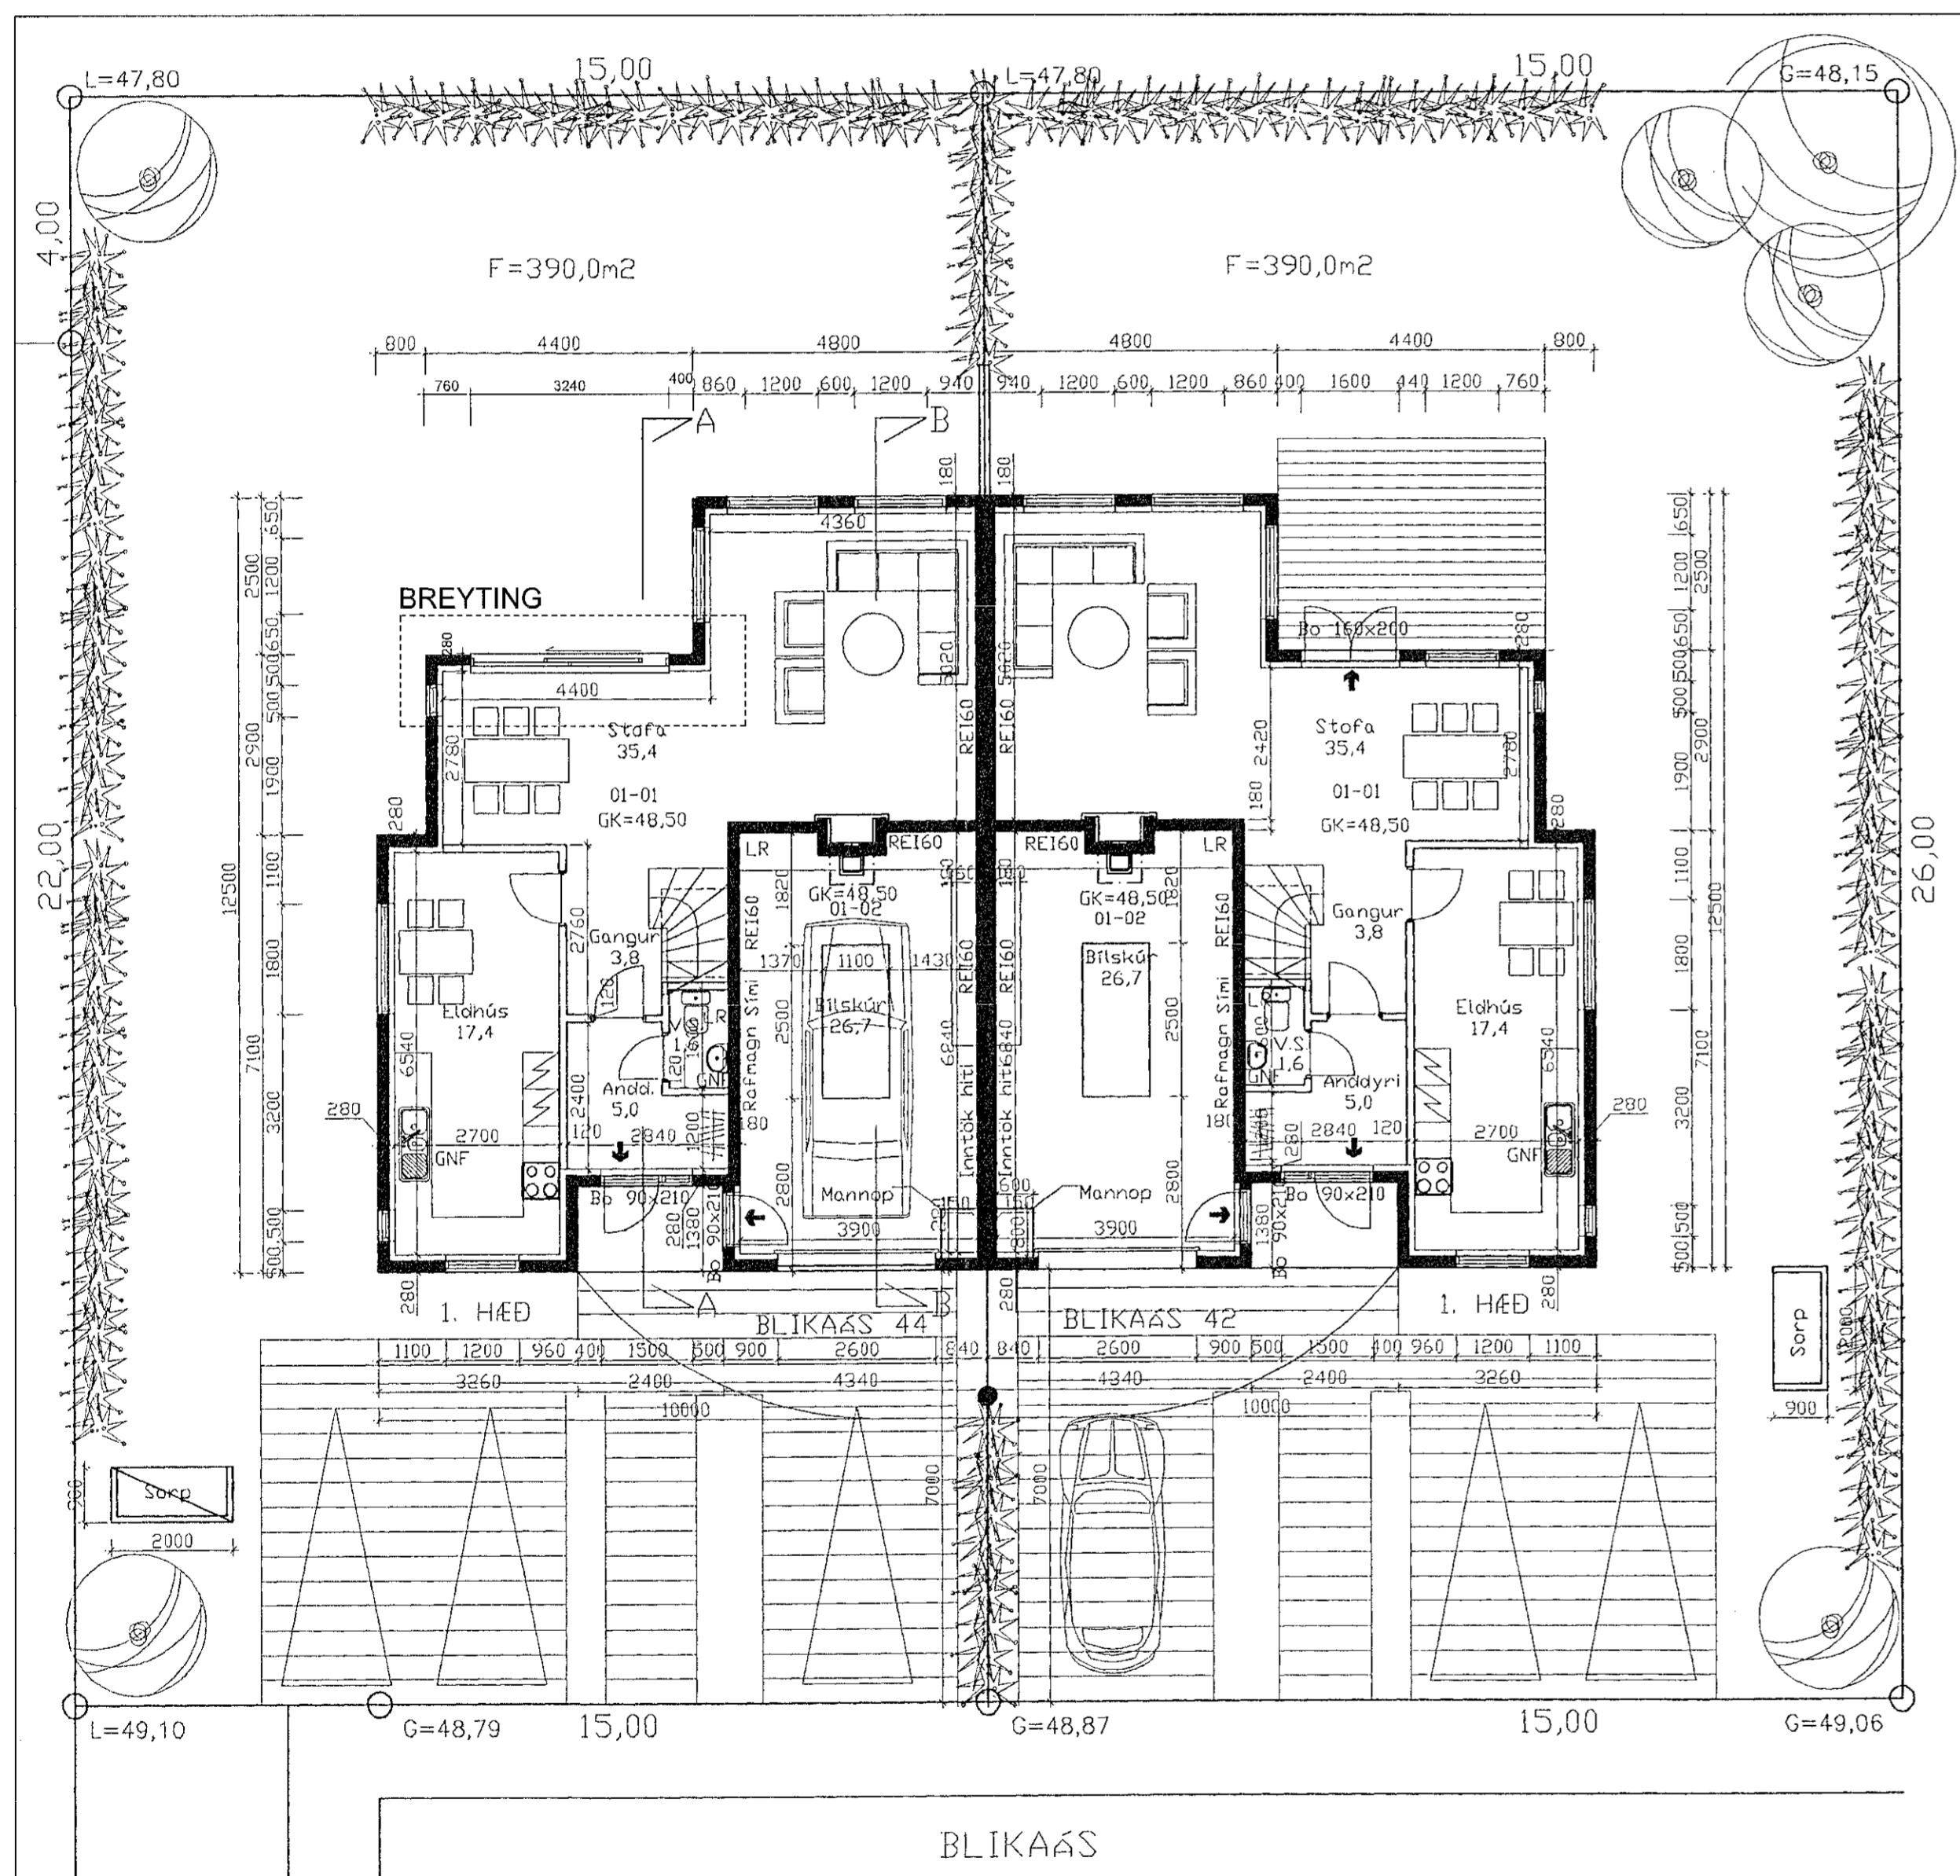

GRUNNMYND 1.HÆÐ 1:100