

GRUNNMYND 1. HÆÐ
MKV 1:100


SHS
2021.01.7

Digitally signed by
Guðni H. Þorgeirsson
DN: cn=Guðni H. Þorgeirsson,
o=Byggingaráætlun,
ou=Byggingaráætlun,
email=gu@byggingarattil.is,
c=IS
Date: 2021.01.13 18:32

Endurskoðun:	Dags:	Tekn:	Yfirl.
B:			
A: Æfringisat broytt, rýrnun, 0105,0106 og 0107	06.09.2021	SH	

Suðurgata 41
220 Hafnarfjörður
STADRENNIR: 1400-1-84700410
VERKKAUPE: Hafnarfarðarbrú
KENNITALA VERKKAUPE: 590169-7579

ADALTEIKNING	
EPN: GRUNNMYND 1. HÆÐ	
MÆLIKVARÐI: 1:100	
FRUMSTÆRD BLAÐS: A1	
TEIKNAD: KMK, SH	VERKNR: 1813
YFIRFARID: IC	TEIKN. NR: 103
DAÐSETNING OTGÁFU: 15.01.2021	ENDURSK.: _____

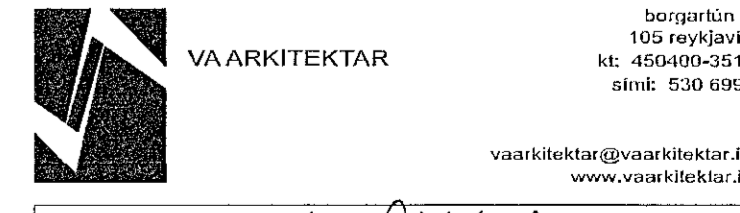

VA ARKITEKTAR
HÖNNUNARSTJÓRI OG
ÚTGEFANDI: *Katrín Jónsdóttir*
Sími: 140566-5949

Talning þessi er gefin til umrituðum fyrri höfundum höfunda. VA Arkitektar álf
Skrifangna má ekki aflla með neinum hætti, að hluta til eða í heild an skilfrás kyfis höfundar.