


Suðurhlíð (bakhlíð)




Vesturhlíð

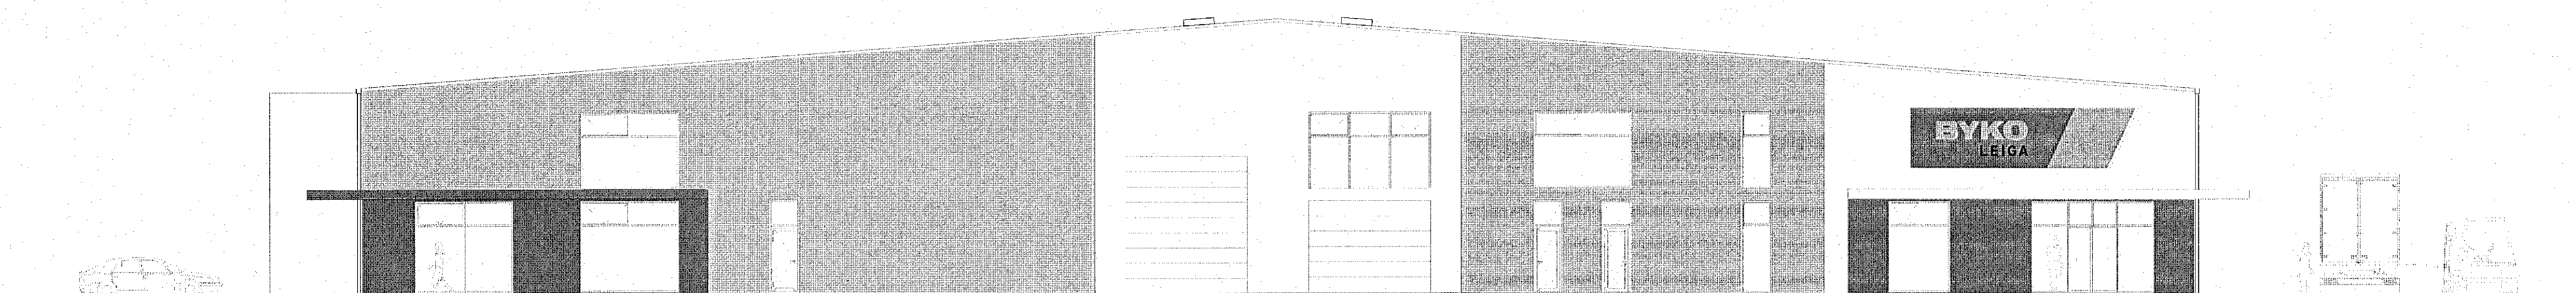

Norðurhlíð (framhlíð)

SAS
27.10.22

A 21.10.2022. Útlit norðurhluta húsnæðis uppþæro

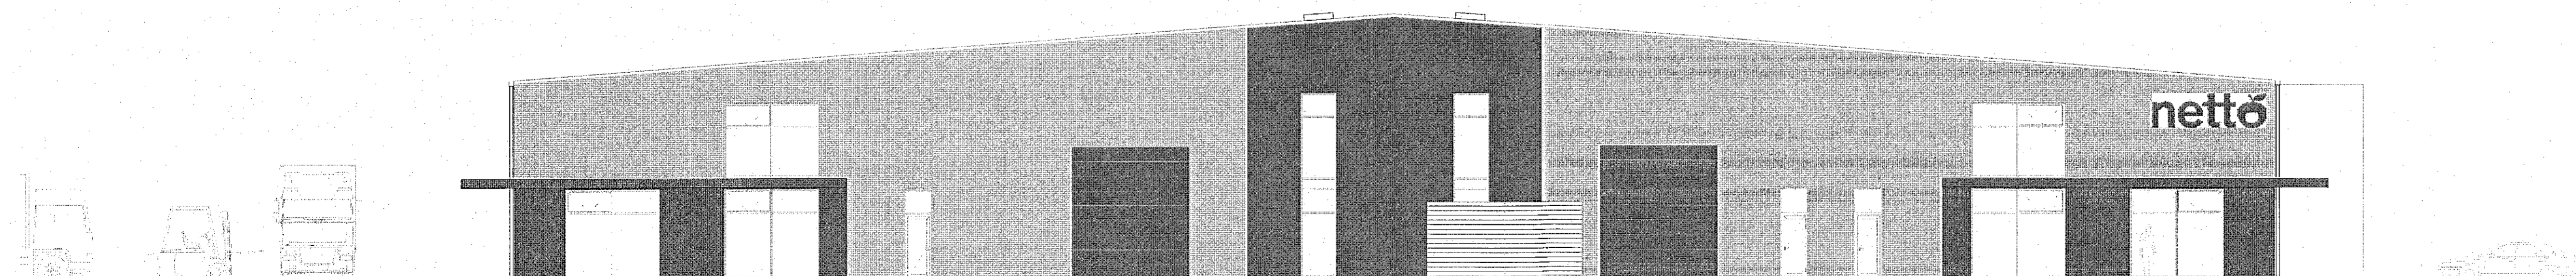

Austurhlíð

Eldís ehf - Teiknistofa

Háholt 14
270 Mosfellsbær
Kt: 660609-2020
eldis@eldis.is
Gsm: 772-7733



Bjarni Pór Ólafsson
Bjarni Pór Ólafsson
Byggingafræðingur B.Sc
Kt: 280769-3559



VERK:
Selhella 1, 221 Hafnarfirði
Aðaluppdráttur

TEIKNING:
Útlit
Allar hlíðar

TEIKNAD:
21/10/2022
MÆLIKVÆÐI:
1:150

TEIKNINGARNR:
109