

Ljósatröð 2
220 Hafnarfirði
Frimúrarareglan í Hafnarfirði
Landeignarnúmer 174224
Matshuti 01


Breytingar 01.10.2021

Frágangur innanhúss:


- Br. á innra skipulagi: eldhús, salerni, starfsmanna aðstöðu og anddyri.
- Kællir færður.
- Br. tvöfaltöld hurð milli salur og eldhús.
- Hurðir breikkaðar milli eldhús-geymsla og geymsla-salur.
- Flóttaleið í geyslu færð.

Frágangur utanhúss:

- Sorpgeymsla færð og landslag uppfært.

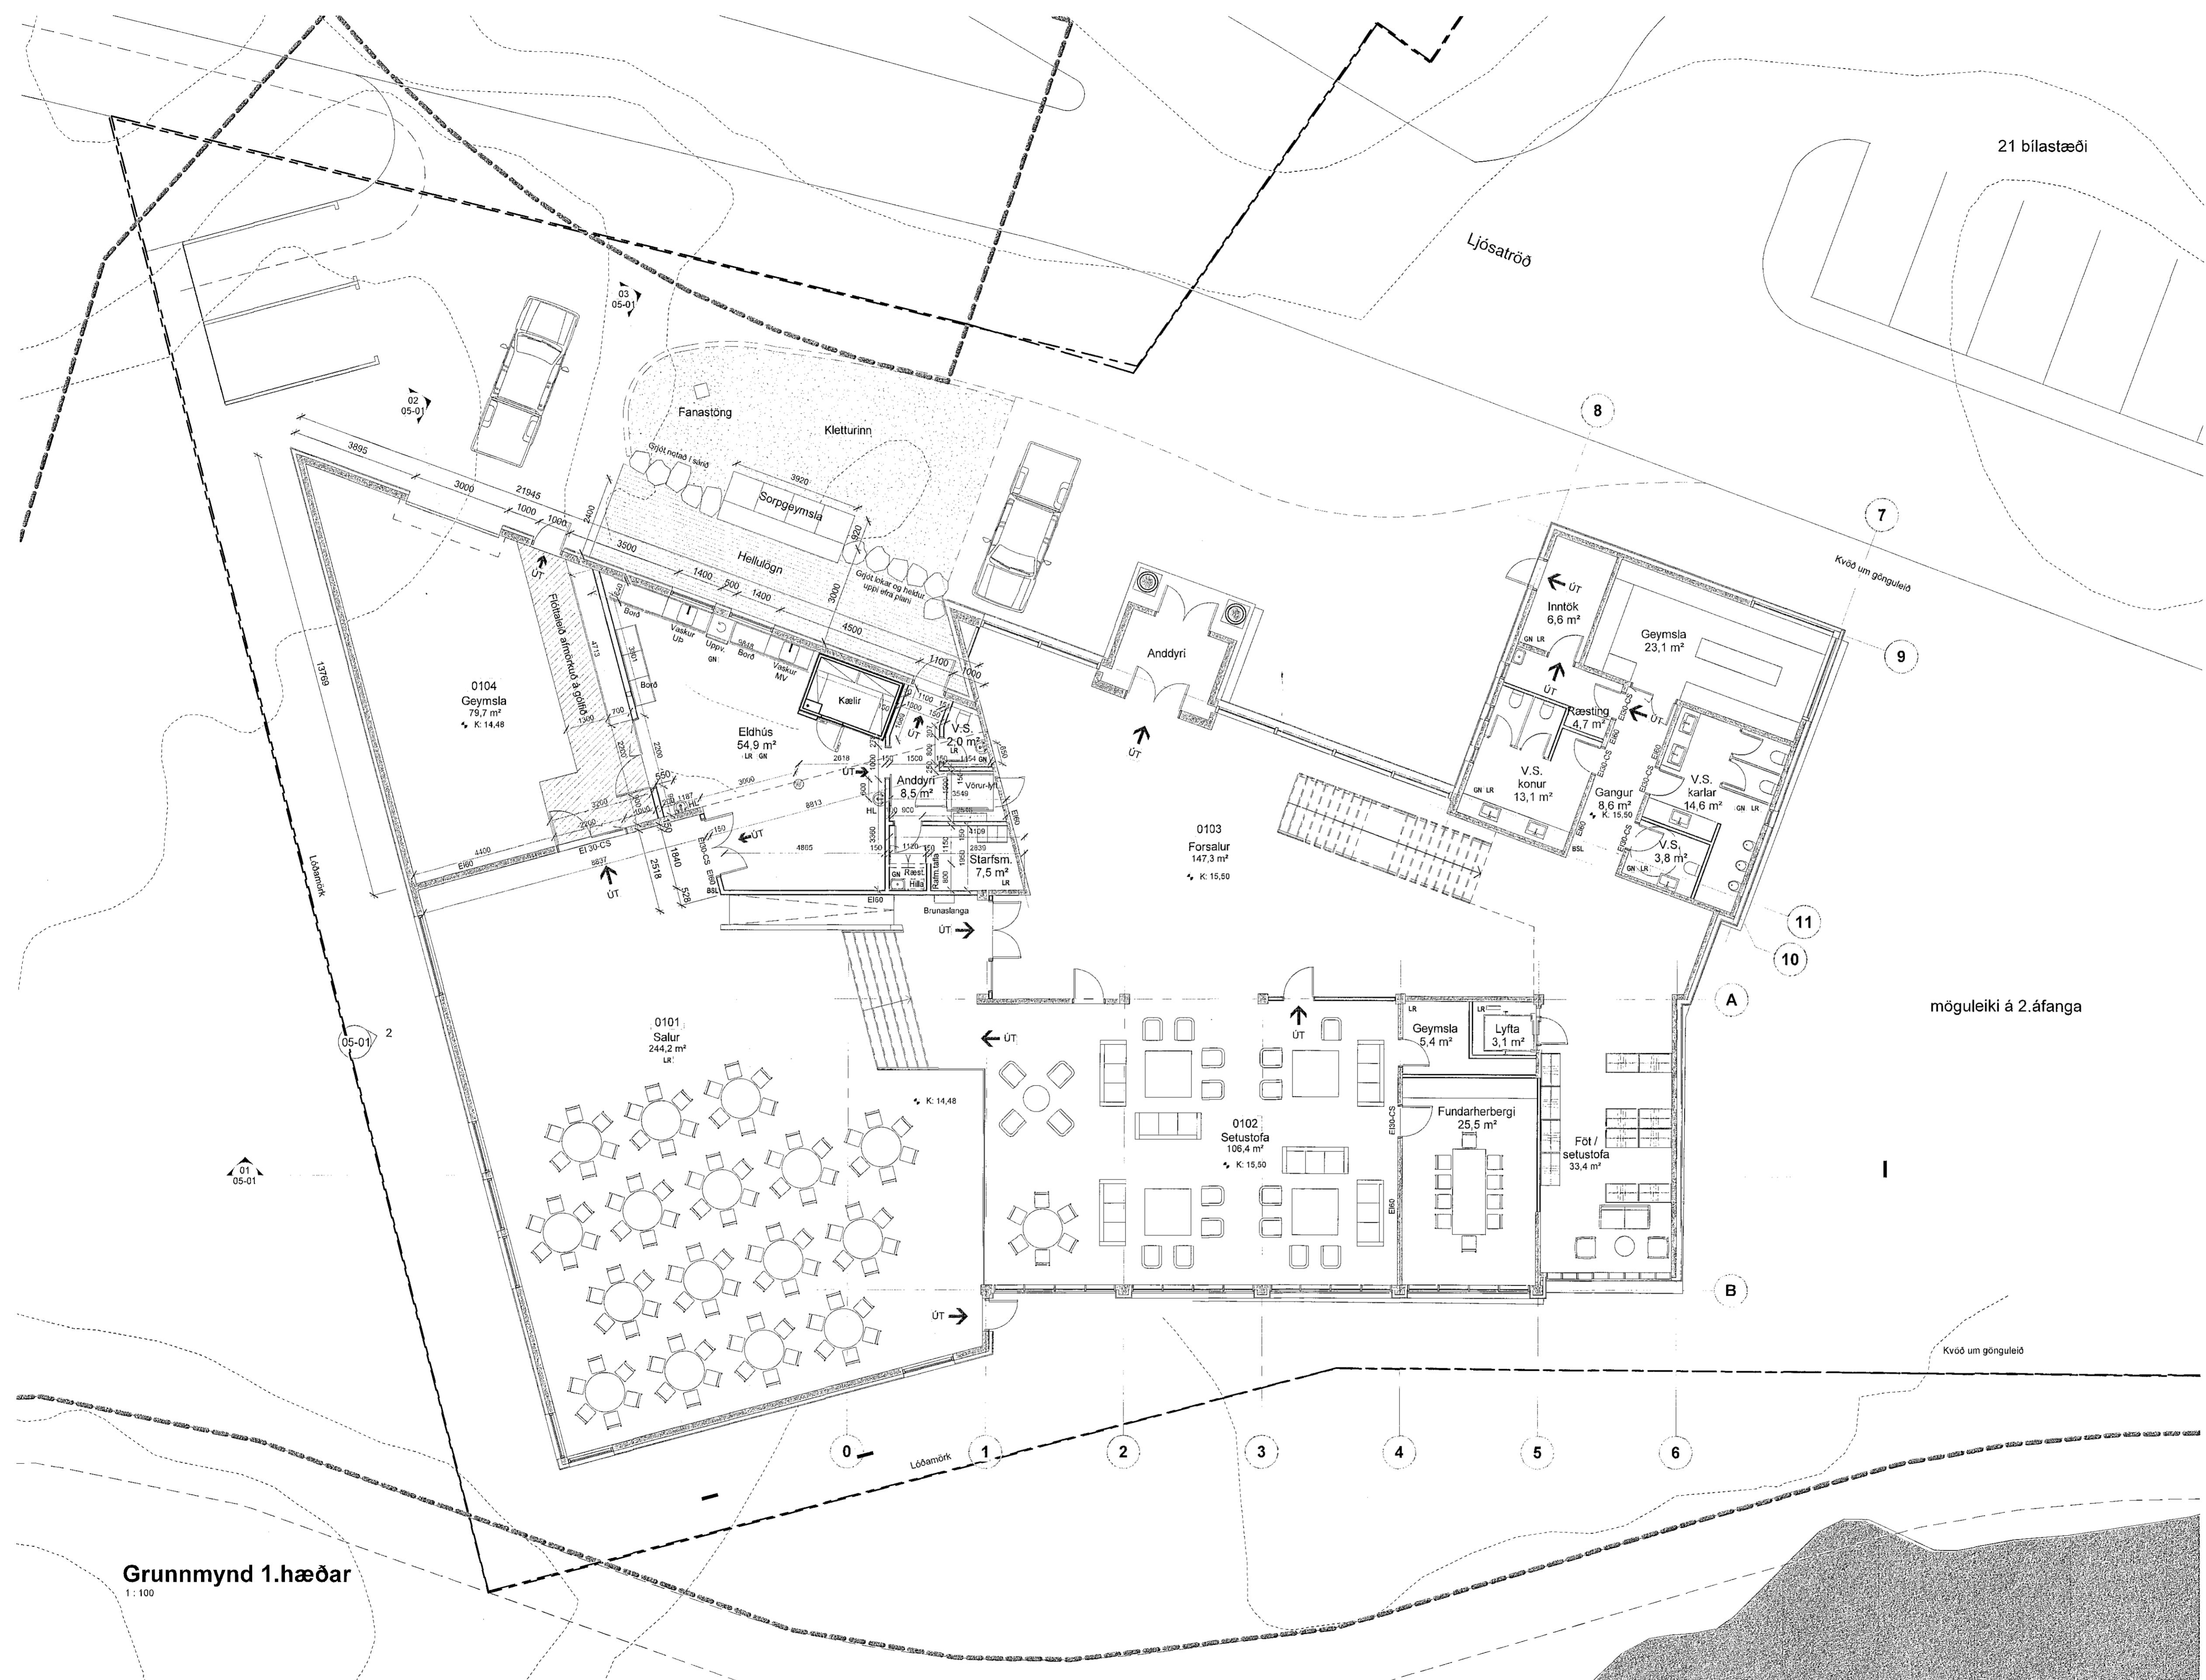

Grunnmynd 1.hæðar
1:100

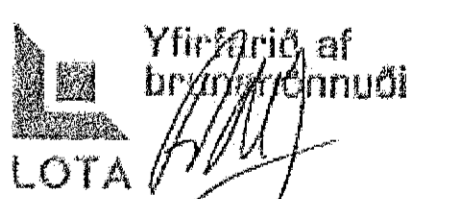

Alfheiður Þórunn
Útg. Dags. Skýring Yf. af: Br. af:

Frimúrarareglan Hafnarfirði
Ljósatröð 2
Grunnmynd 1.hæðar

Teiknað af: JM Dagsetning: 01.10.2021
Yfirfarið af: HG Mælikvæði: 1:100

Hálför Guðmundsson 140548-2438
Freyr Friðson 170470-8825
Óskur K. Friðbergsson 260256-3229
Ragnar Aðalinn Siglístór 230160-4499
Samúel Guðmundsson 011083-4038

THG ARKITEKTAR
Fírafen 9 106 Reykjavík tel: 440723-3900
sími: 545 1900 thg@thg.is www.thg.is

19-011-01 05-00
Verknúmer Númer Útgáfa

Öll mál og aðstæður athuglast á staðnum fyrir smíði. Óhelmit er að mæla upp af teikningum og THG arkitektum skal tilkynnt um ósamræmi og vafaatriði. Öll afnot og afritun teikningarinnar, að hluta til eða heild, er háð skriflegu leyfi höfundar.
Skjal: C:\Users\lulietar\Documents\19-000-00-Frimúrarareglan Hafnarfirði - Ljósatröð 2021\lulietar47GDH.rvt