
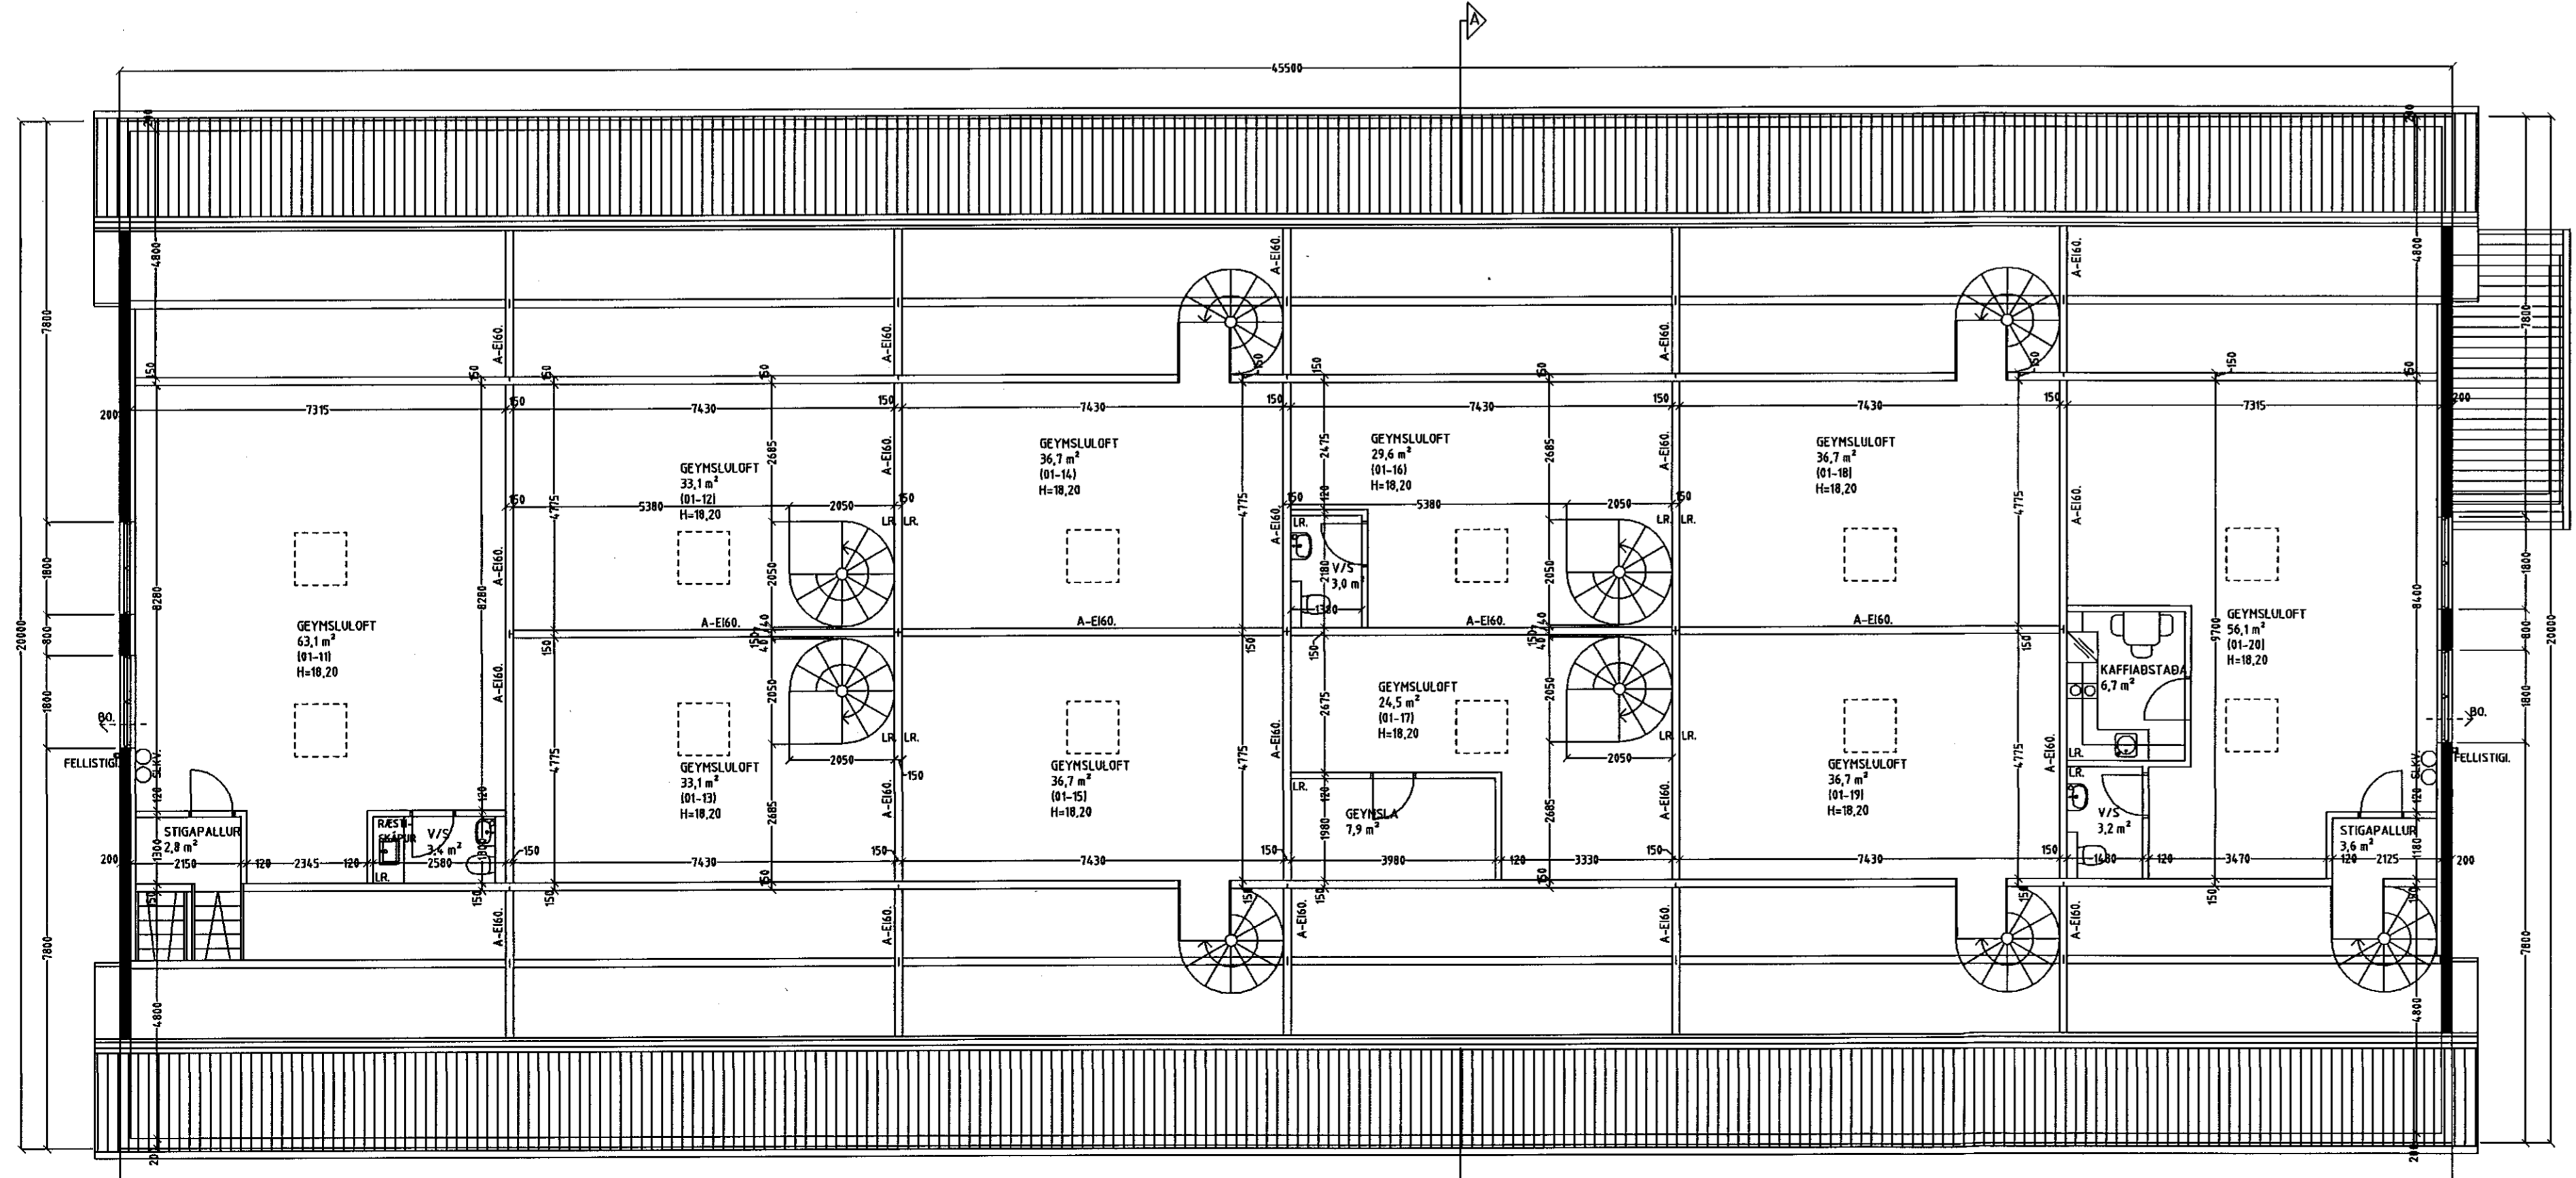
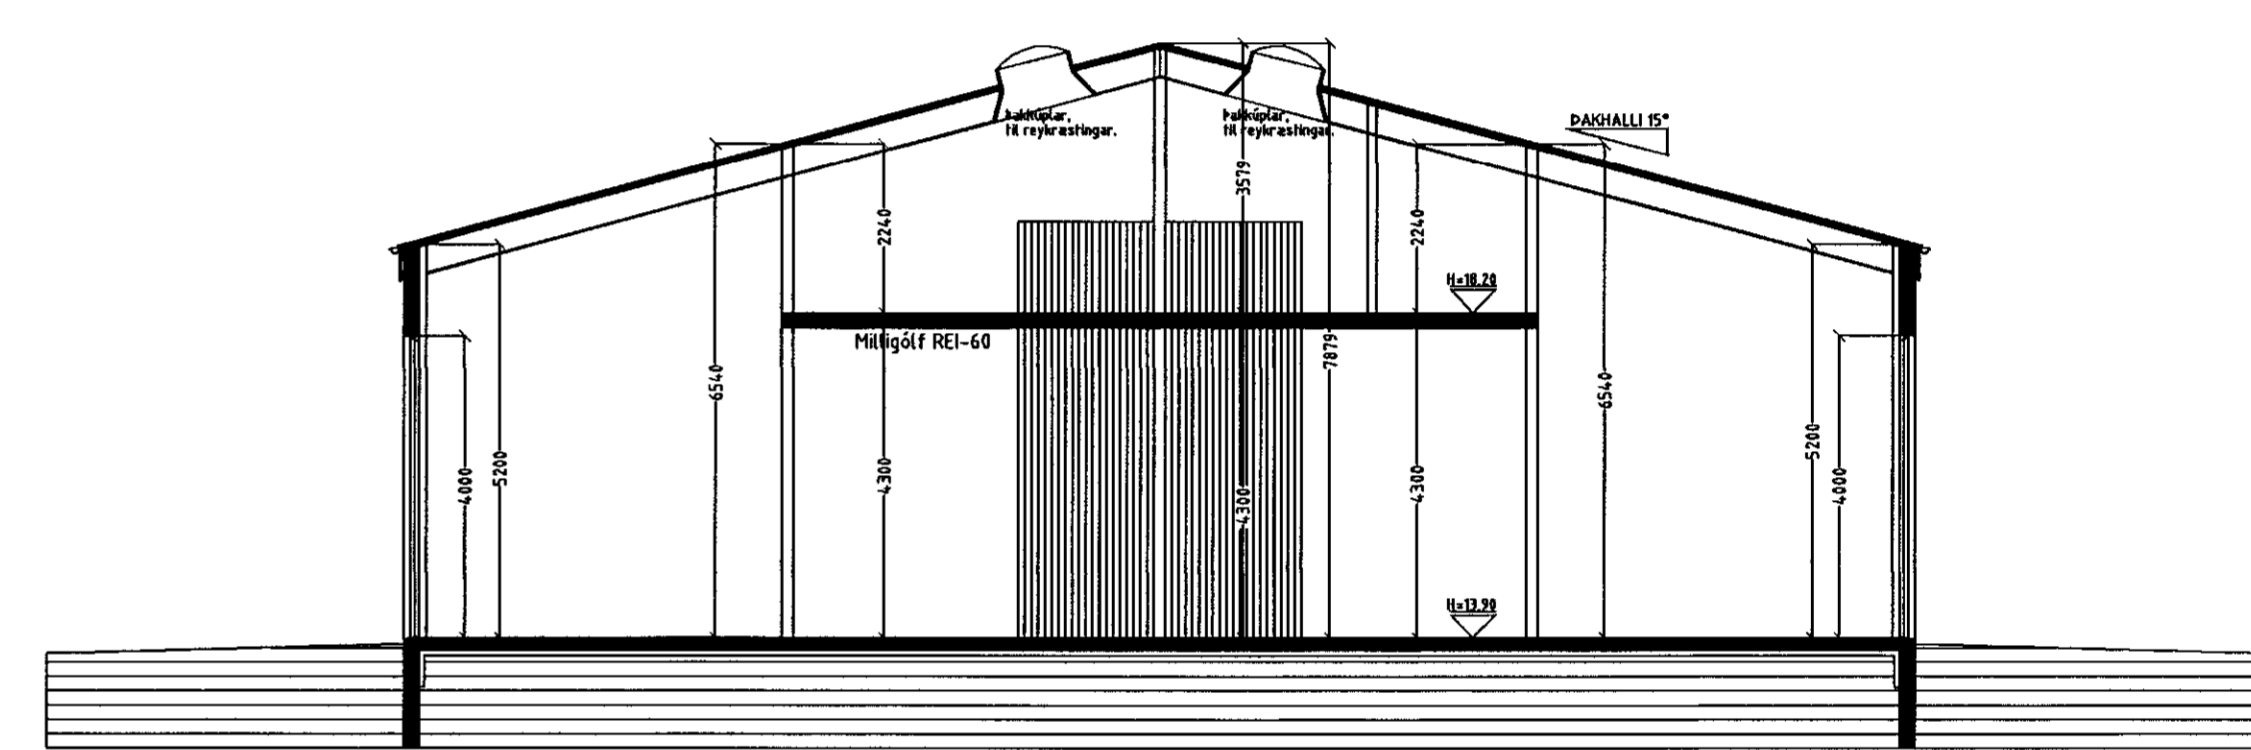
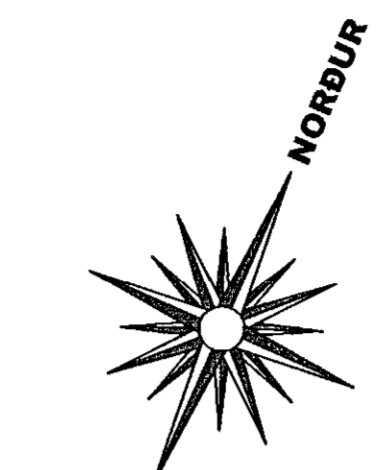


STEINHELLA 3 HAFNARFIRÐI.

Sampykkt þann
02. JÚNÍ 2021
Byggingarfulltrúinn í Hafnarfirði
Andri Þjarnarson

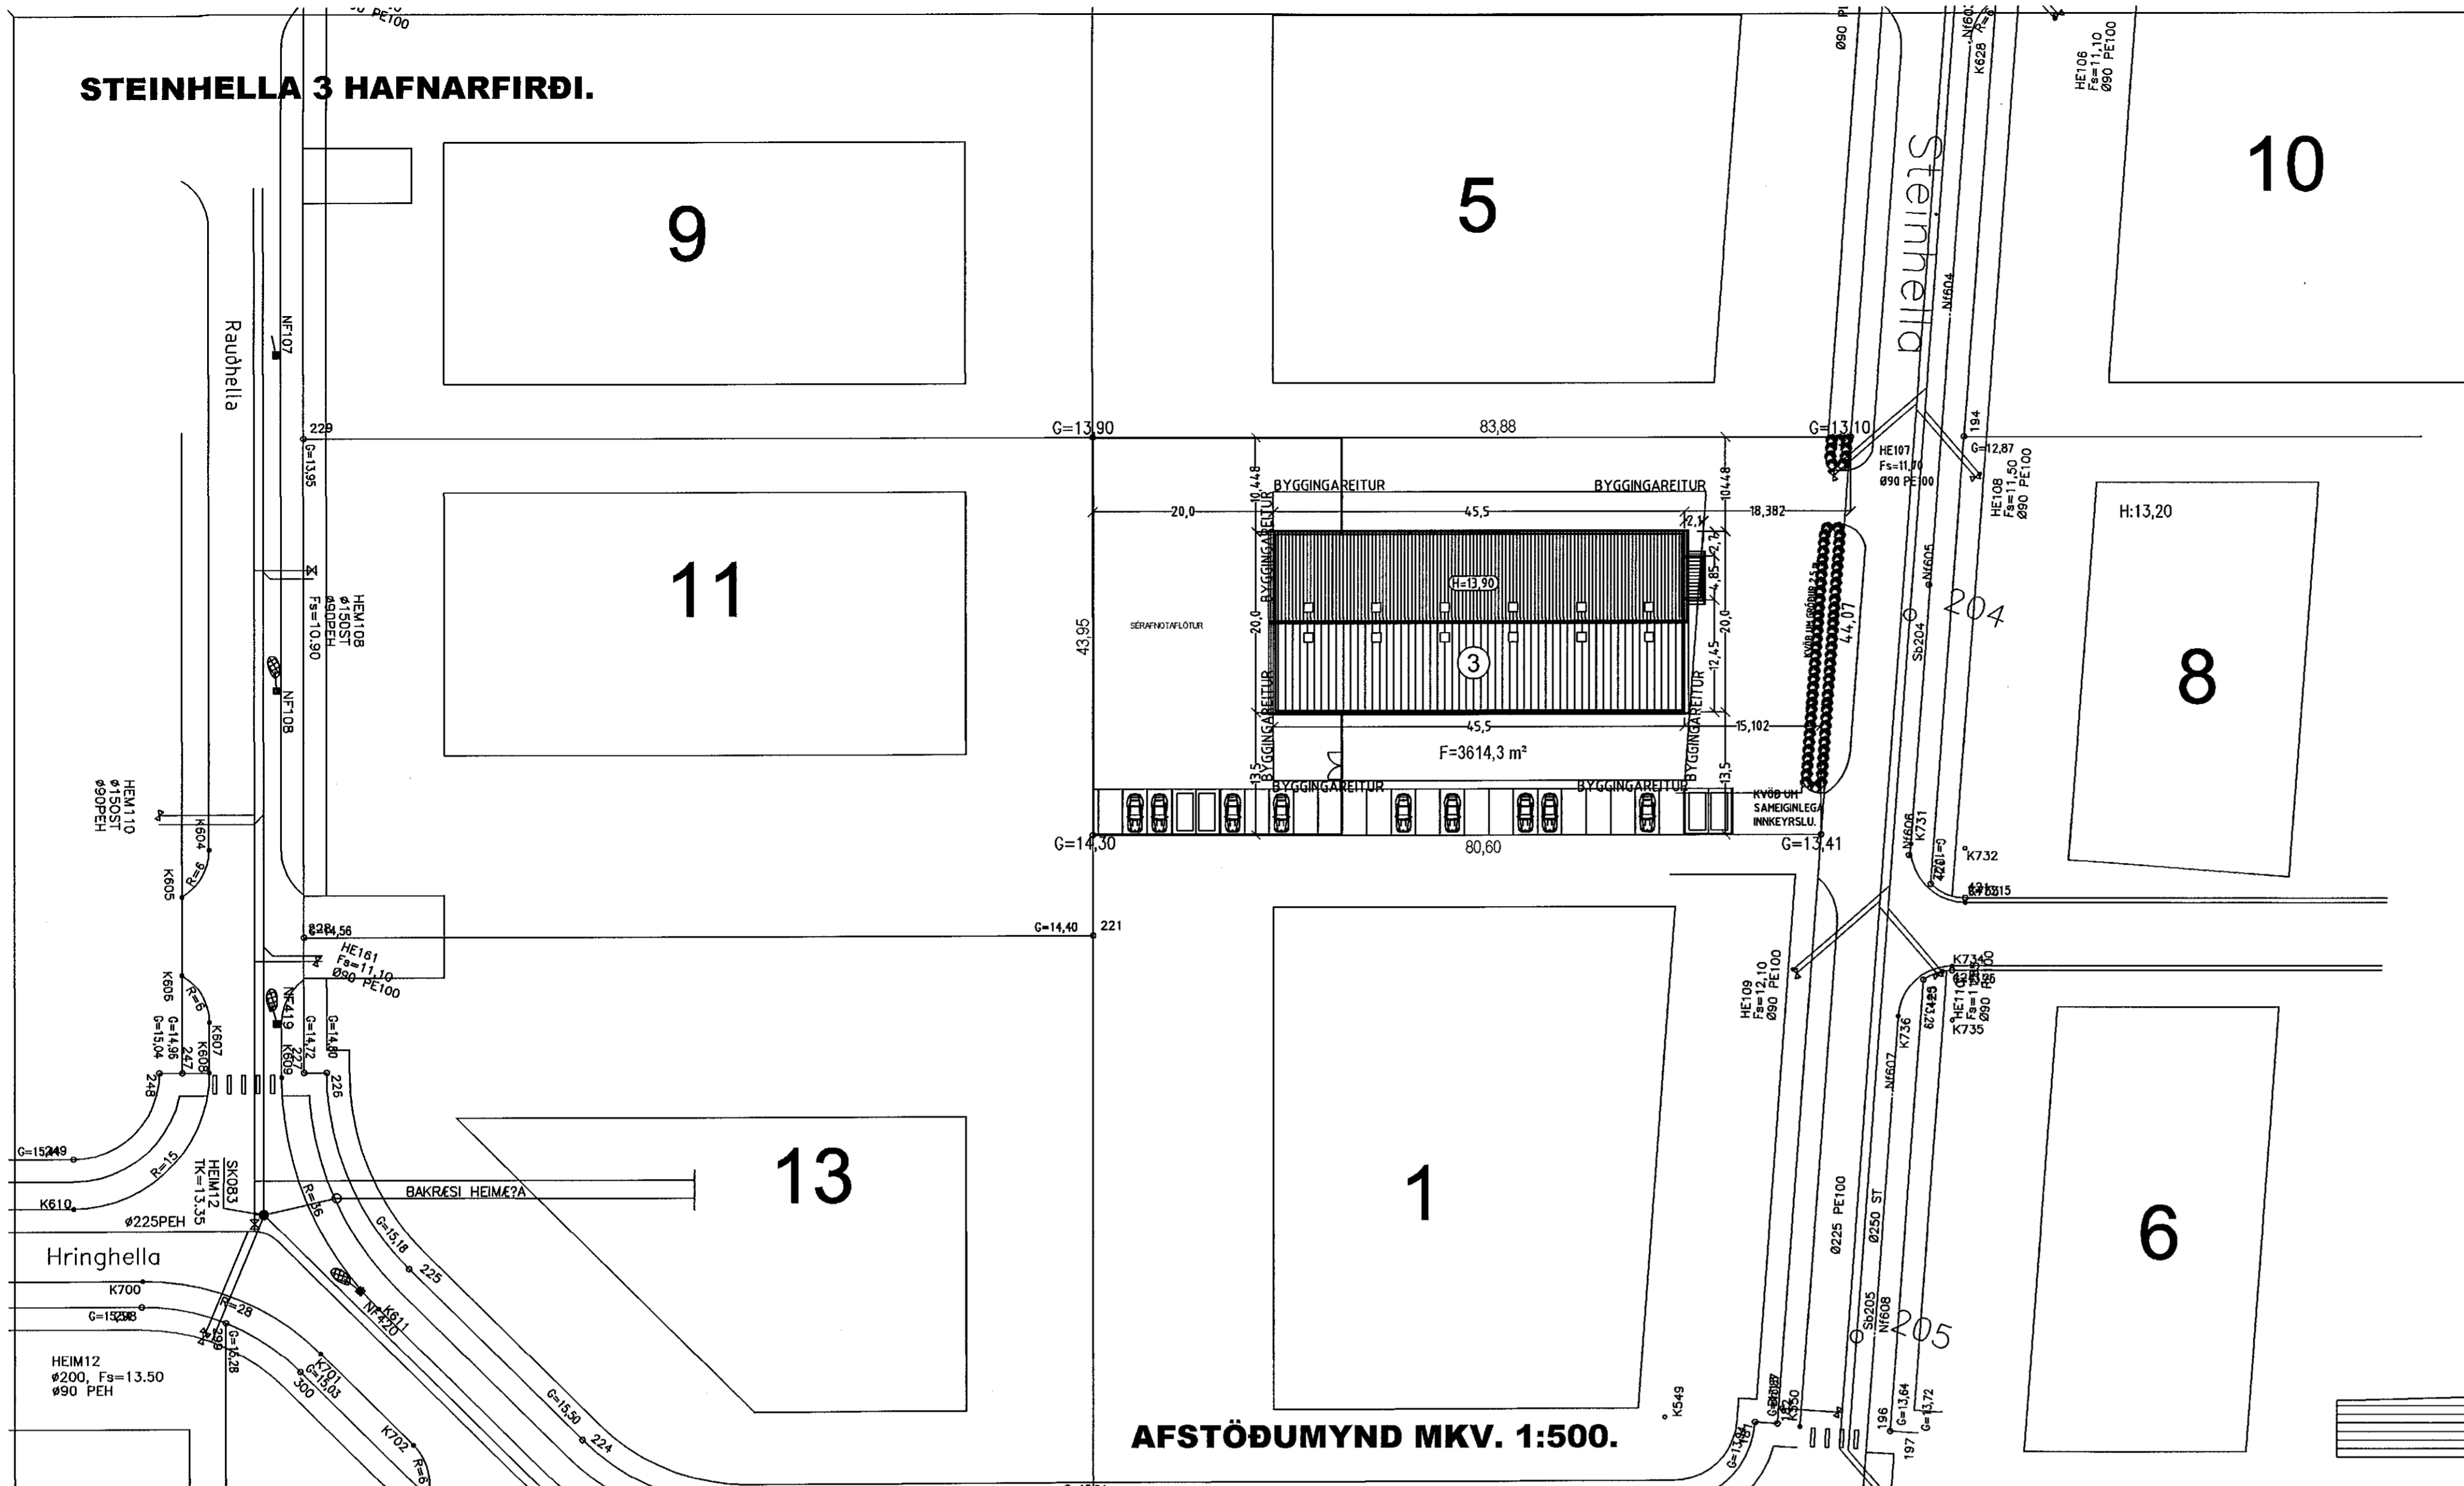

HEILBRIGDISEFTIRLIT
HAFNARFJARDAR-
OG KÓPAVOGSSVÆÐIS
Gæðatorg 210 Gæðabæ
H. A. Þjarnarson

Breytingar:	Dags.	Teikn.	Yfirf.
Efni:			
Pak hækkað um 60 sm. og innra skipulagi breytt	22.02.08	VPS	SP
_Eignarhlutum fjölgað úr 8 í 10 dags.	17.04.08	VPS	SP
Reyndarteikningar / innra skipulag.	25.05.21	VPS	SP

STEINHELLA 3 HAFNARFIRÐI
Landeignanúmer: L189892
Aðaluppdráttur.

Aðaluppdráttur. Númer. 2 af 4.

Efni: Grunnmynd 2. hæð, sniðmynd & afstöðumynd
Mælikvarði: 1 : 100.
Frumstærð blaðs: A1.
Teiknað: VPS. Verk nr: 000
Yfirlitað: SP. Teikn. nr: 002
Dagsetning útgáfu: 21-04-2006. Endursk:

STH. teiknistofan ehf. Strandgötu 11.
220 Hafnarfirði.
Sími 5651510.
teiknistofan@simmet.is

Artur Þjarnarson
Artur Þjarnarson

Teikningu þessa má ekki afrita eða breyta með neinum hætti, að hluta til eða í heild án skriflegs leyfis höfundna.

Sigurður Þorvarðarson byggingarfræðingur bfi. kt. 141250-4189.

GRUNNMYND 2. HÆÐ MKV. 1:100.