


Afstöðumynd. 1:500

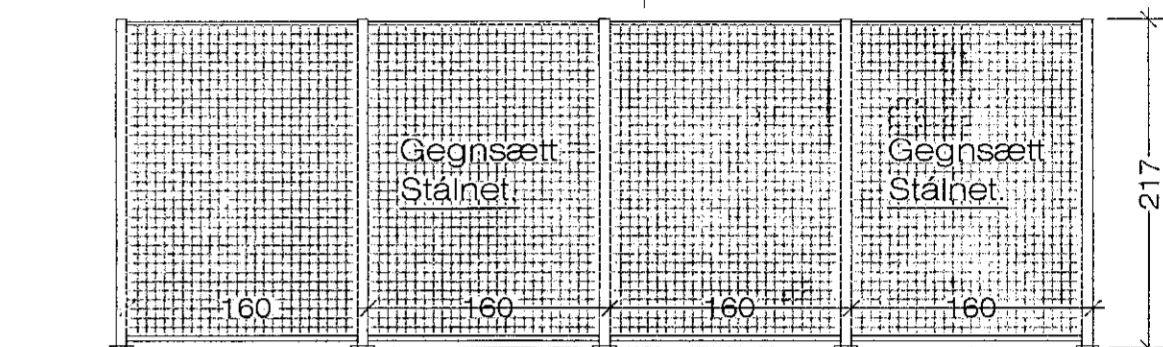

Núverandi Stoðveggur á lóðarmörkum.

Hlutamynd af girðingu á lóðarmörkum. 1:50

Aðkoma Slökkviliðs.
Aðgangsstýring að öryggisliði á girðingu,
er í gegnum aðgangsnúmer hjá Neyðarlínu.

SJS
27.10.2021

Breytt. 15.-9.-2021

Bætt inn Öryggisgirðingu utanum sénotafföt
lóðarinnar sem tilheyrir neðrihluta hússins.
Eignarhluta 01-01, 01-02 og 01-03
Annað óbreytt.

Hvaleyrrarbraut 39 Hafnarfirði. Afstöðumynd.

VERK. NR.
TEIKN. NR. 01

DAGS. 29.-1.-2021 MÁL. 1:500
BREYTT.

Jon-ark @
istandia.is

JÓN GUÐMUNDSSON ARKITEKT *Jon Guðmundsson* KT. 310551
VINNUSTOFA SÚÐURLANDSBRAUT 16 REYKJAVÍK SÍMI 552 5055 3259