


Samþykkt þann
27. OKT. 2021
Byggingarstjórnunin í Hafnarfirði
Skelus Þorsteinsson

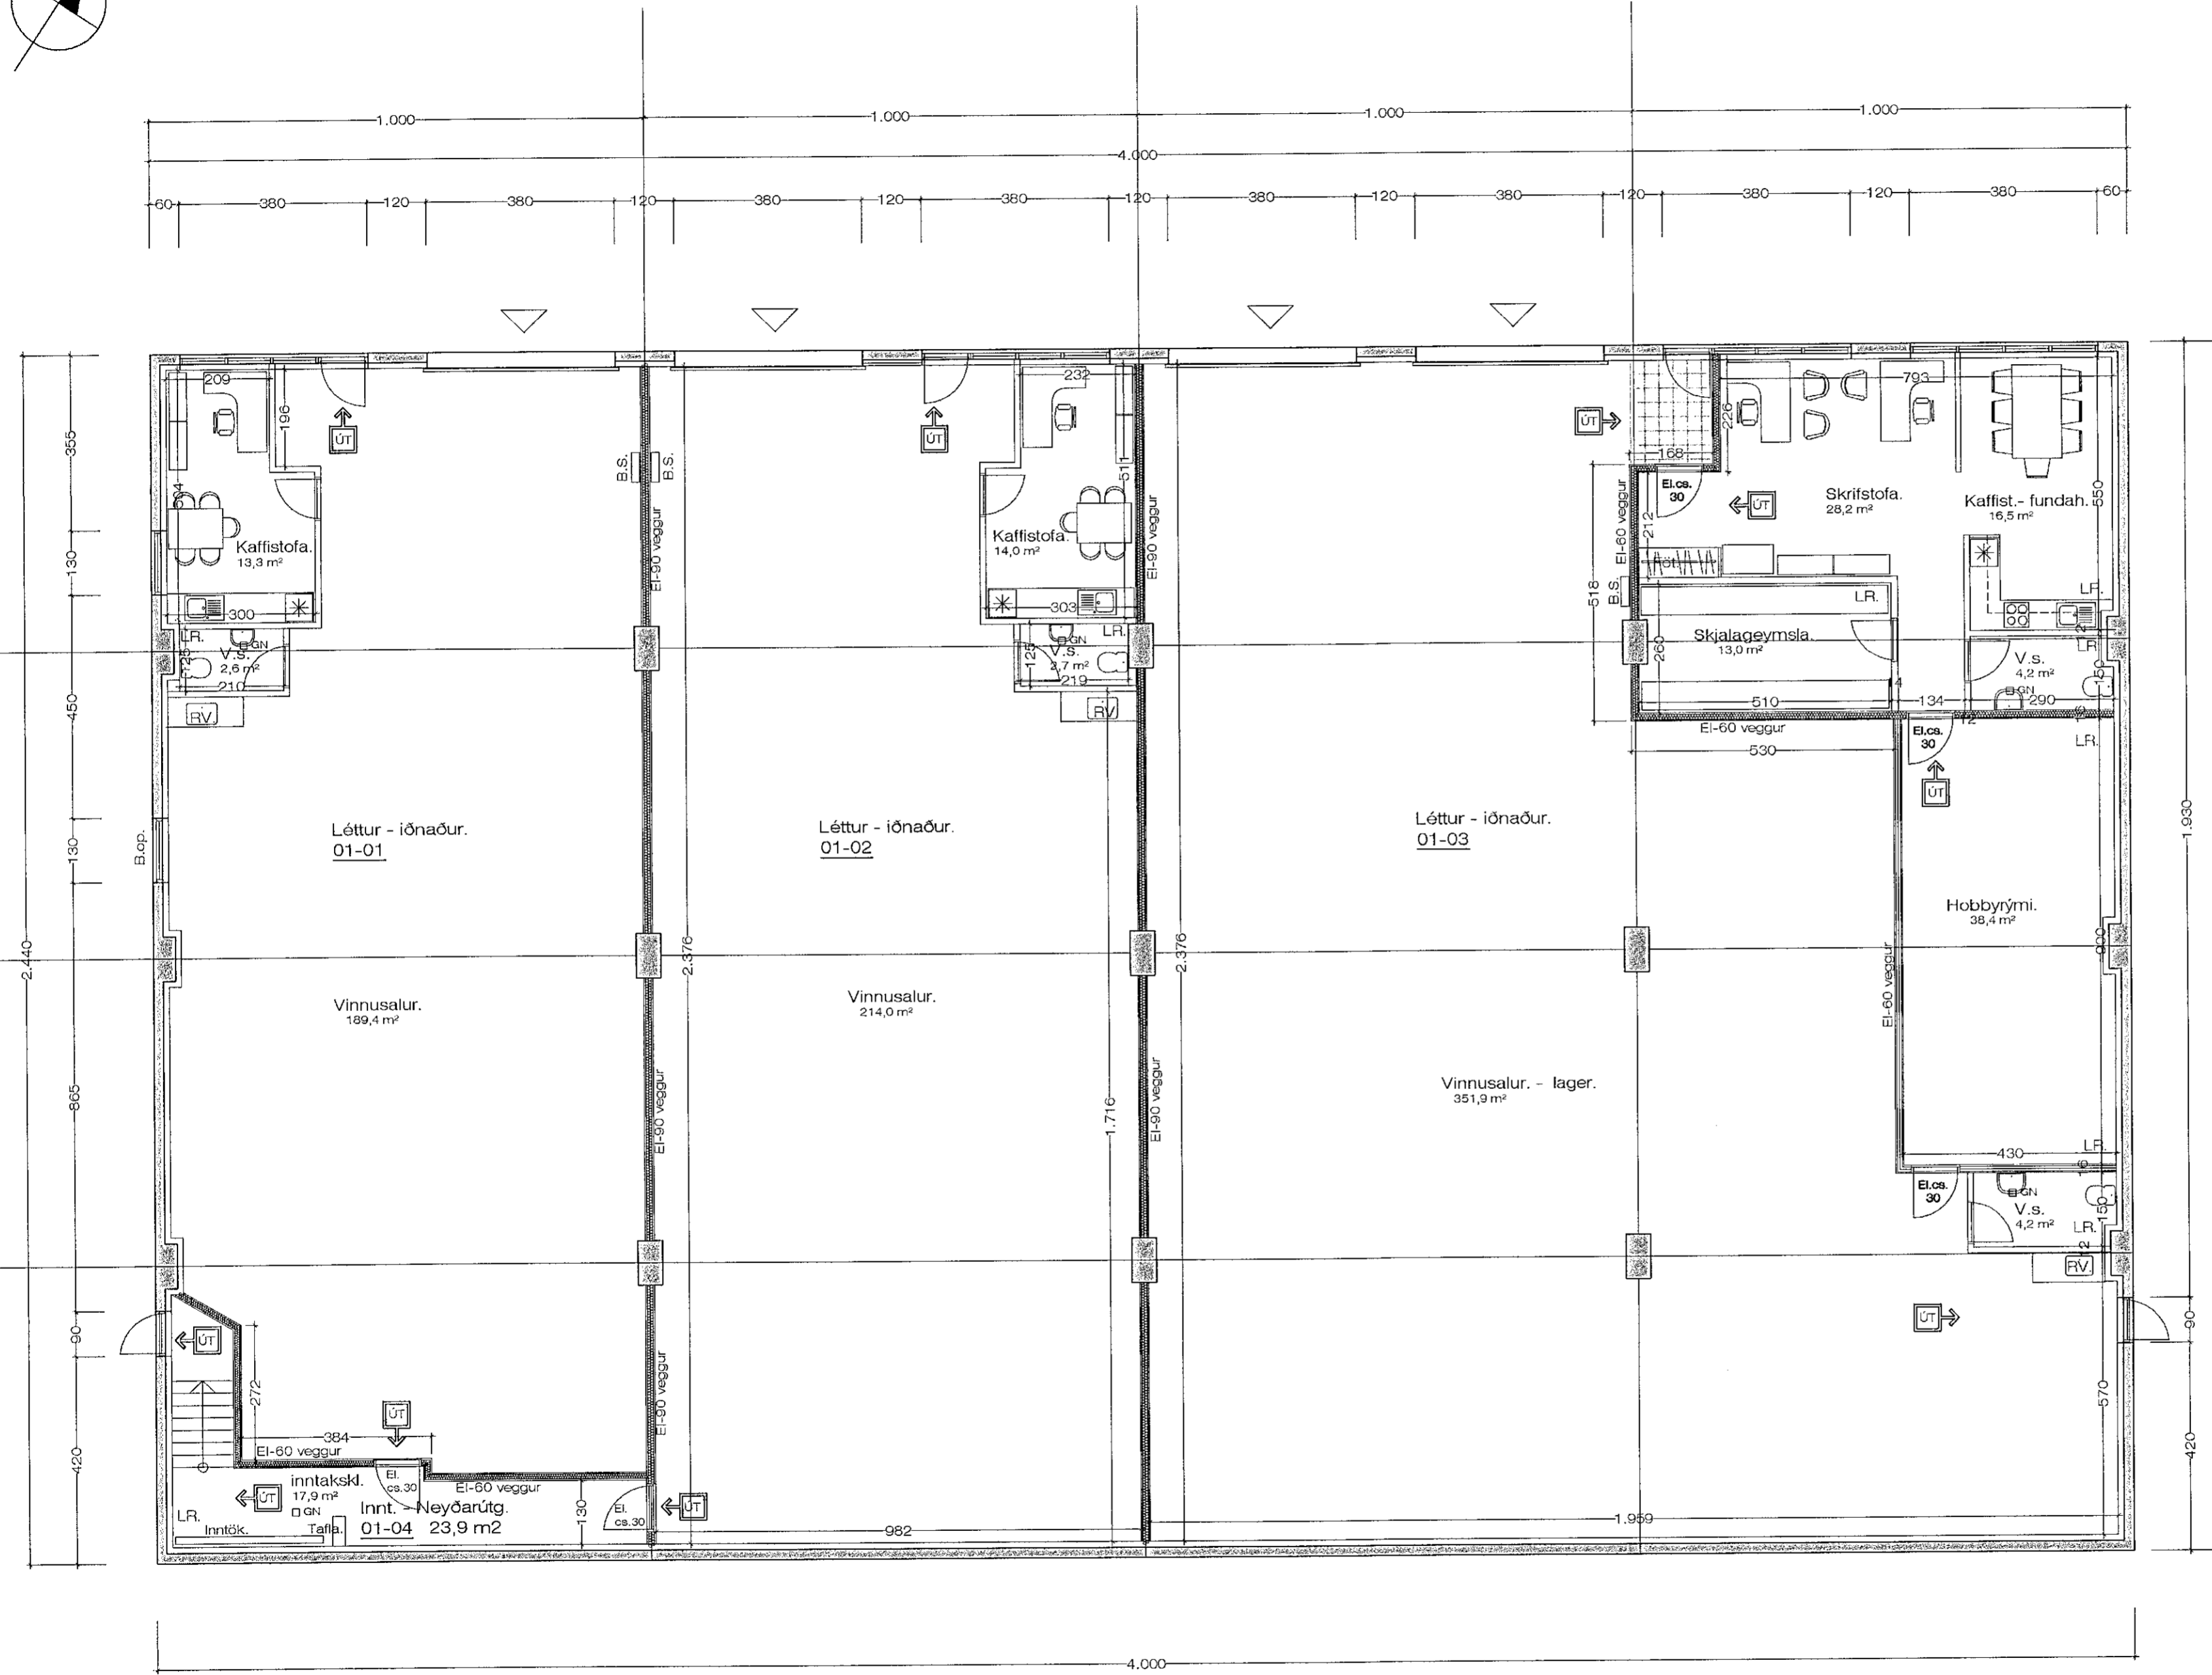

BYGGINGARLÝSING: Brunatæknilegar SKÝRINGAR:

Loftræsta skal öll gluggalaus Rými.

Við allar útgönguleiðir skal vera Útljós.
Í öllum rýmum hússins skal vera Neyðarlýsing.

Allar klæðningar, í loftum og veggjum, skulu að minnsta kosti vera klæðningar í Flokki I.

Brunaslöngur skal staðsetja í alla eignarhluta.

S HS
27.10.2021

Breytt. 15.-9.-2021
Breytt innra skipulagi á aðstöðu starfsfólks í öllum einingunum, starfsmannaaðstan færð fram að útteggnum.
Skráning fyrstu hæðar lagfærð, þar sem ekki ekki er milli loft í rýmum 01-01, 01-02 og 01-03 samsvæmt skráningarreglum.
Breytt staðsetn á innkeyrsluhurðum.
Annað óbreytt.

Grunnmynd Jarðhæð. 1:100 Stærð 976,0 m2

Hvaleyrarbraut 39 Hafnarfirði. Grunnm. 1. hæð.

VERK NR. 02
TEIKN. NR. 02

DAGS. 6.-12.-2013 MÁL. 1:100
BREYTT.

JÓN GUÐMUNDSSON ARKITEKT *Jón Guðmundsson* KT. 310651
VINNUSTOFA SUBURLANDSBRAUT 16 REYKJAVÍK SÍMI 552 5055 3259