


Micv.41.1804 -- okt. -- 2021.dwg

19.10.2021 13:23 e.h.

jon

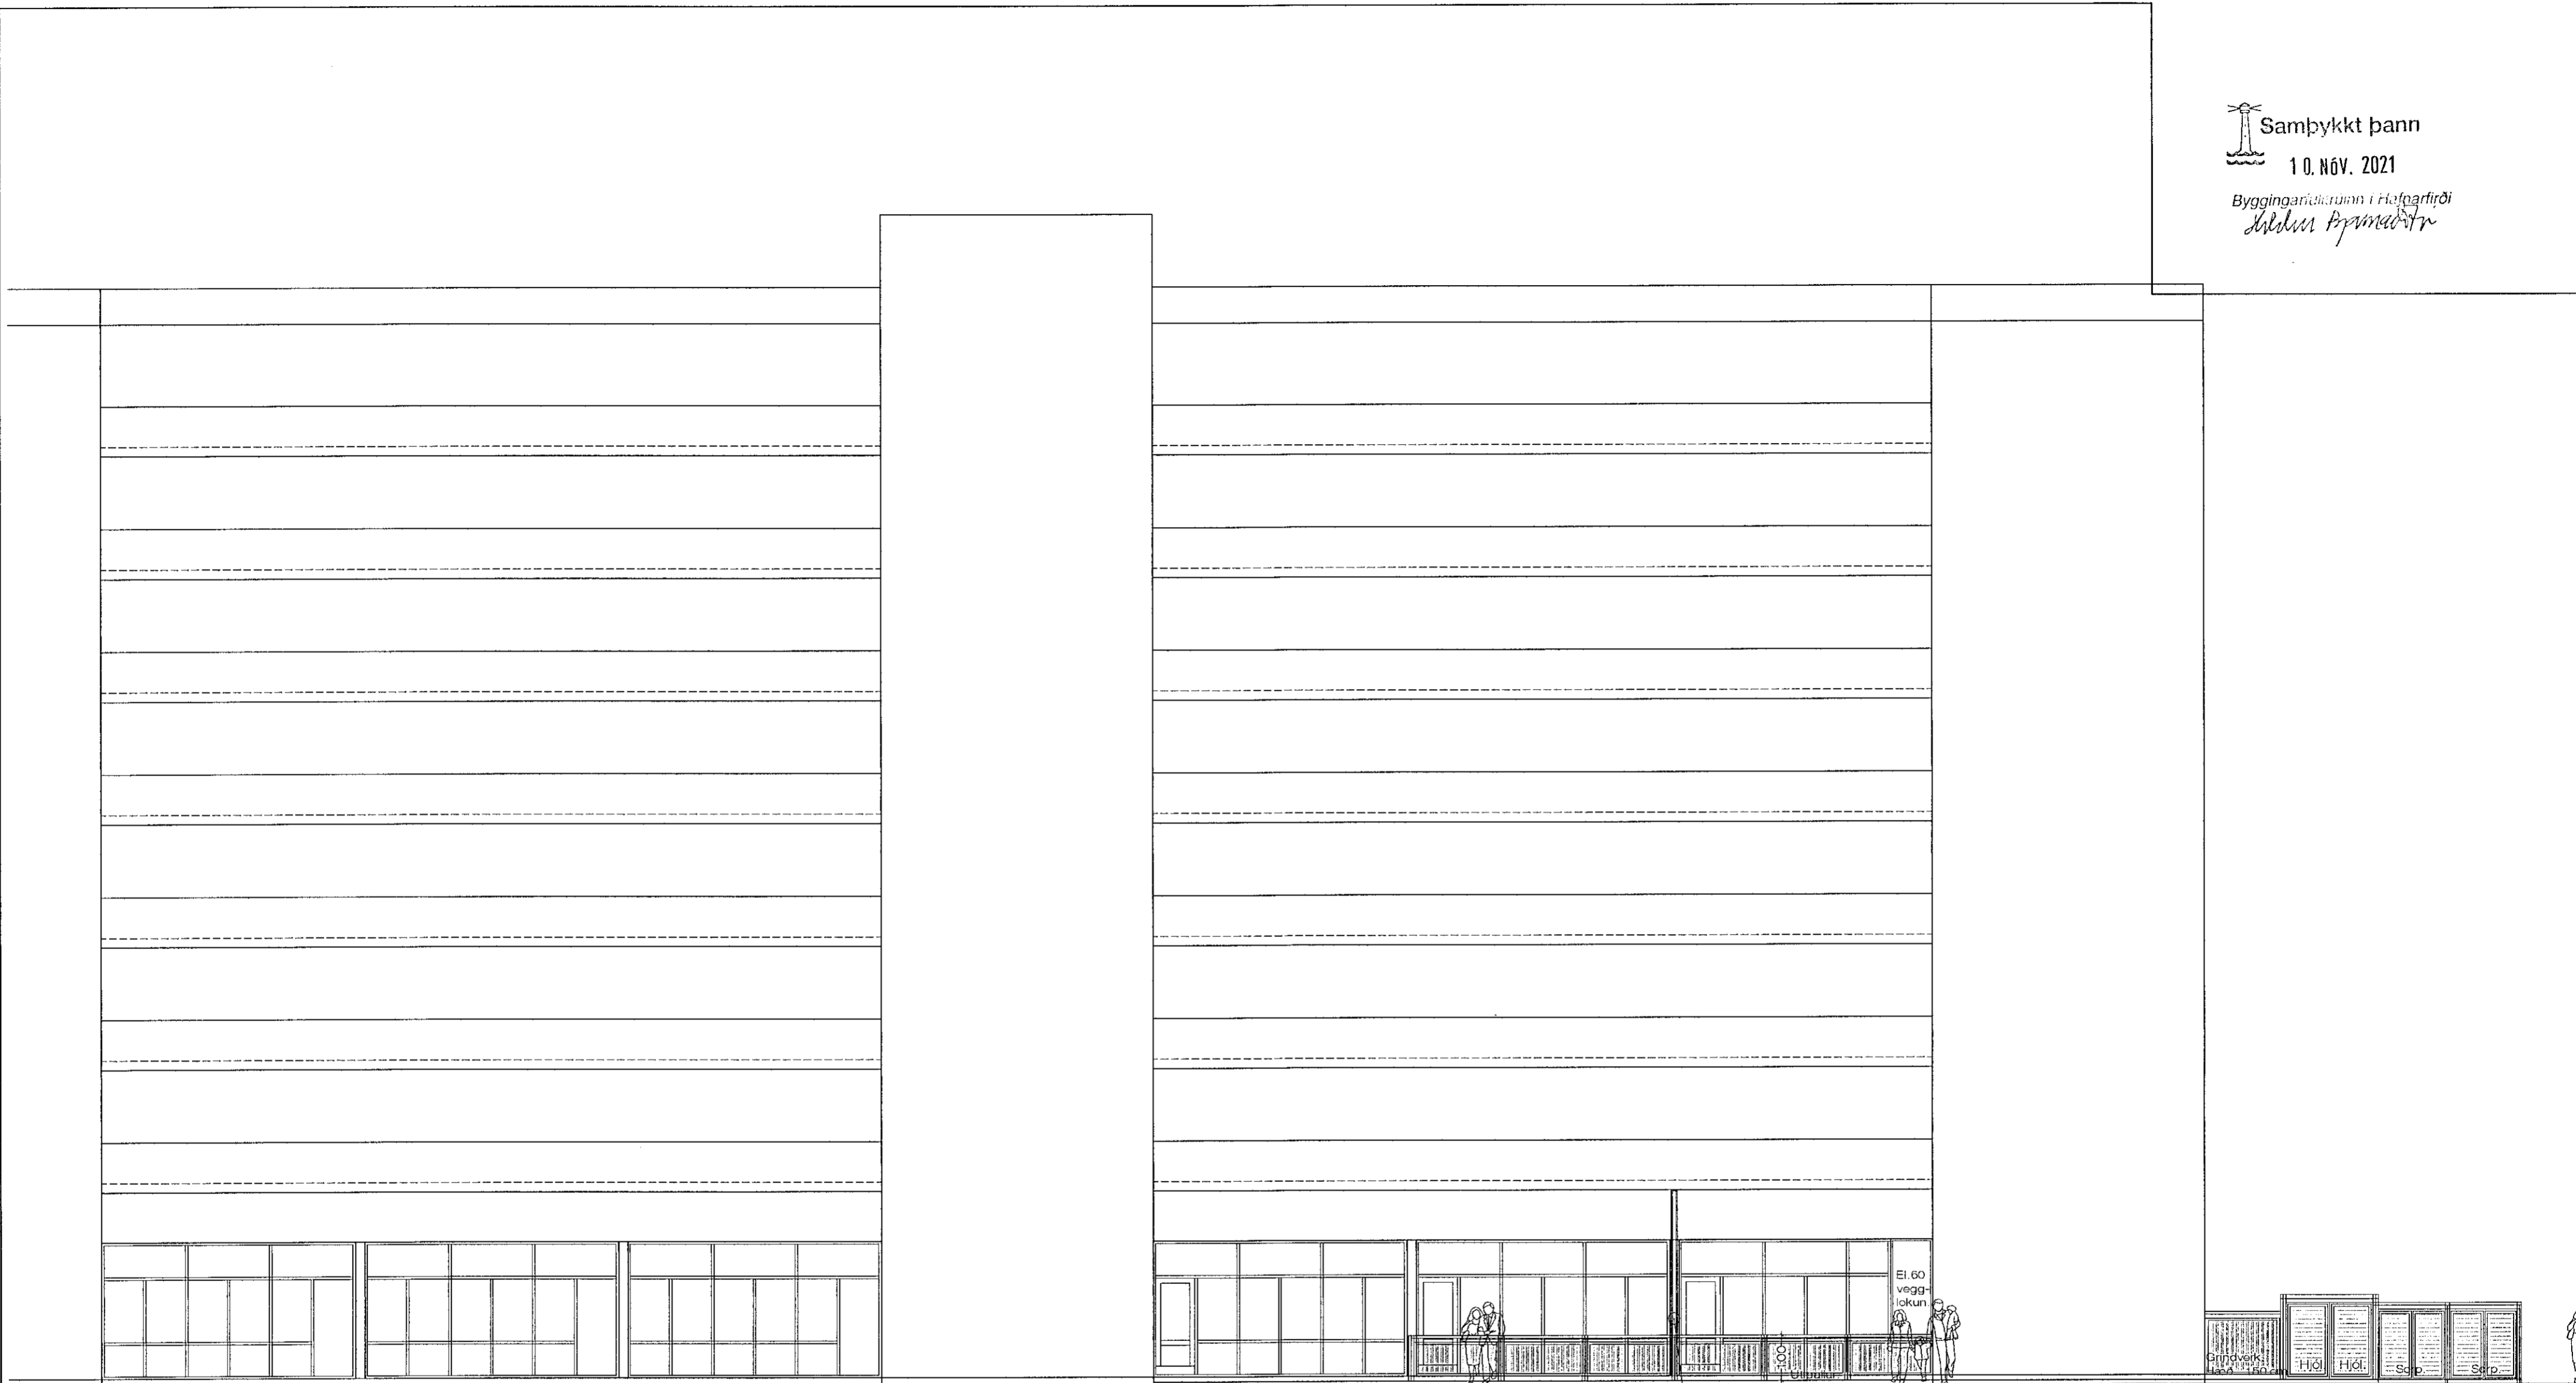

Norðurhlíð. 1:100 Séð framaná grindverk utan við vinnustofu.

SHS  
 2.11.2021

Breytt. 23. - 2. - 2021  
 Breytt rými 01-12 frá að vera vinnustofa í íbúð.  
 Hjóll og vagnageymsla færð útúr húsinu og byggð  
 sem léttbyggð geymsla við vesturhlíð hússins.  
 Sorpgeymsla færð frá horni vesturhlíðar og byggt  
 lokað skýli við grindverk út frá vesturhlíð.  
 Annað óbreytt.

Breytt. 8. - 8. - 2015  
 Breytt innra skipulagi á rými 01-07  
 Sótt er um að breyta rýminu í íbúðarhúsnæði með  
 2. íbúðum, einu íbúðarherbergi og Vinnustofu.  
 Breytt útliti á vesturhlíð, við íbúð, 01-07  
 Jafnframt er sótt um að setja skjólgríðingar og palla  
 utan við íbúðirnar á norður og vesturhlíð.  
 Samhlíða er sótt um að selja pall og grindverk  
 framanvið rými. 01-06 Breytt skráningartöflu.

Miðvangur 41 Hafnarfirði. Útlit.

VERK. NR. \_\_\_\_\_ DAGS. 10. - 10 - 2012 MÁL. 1:100  
 TEIKN. NR. 07 BREYTT. \_\_\_\_\_ jon-ark @ islandia.is

JÓN GUÐMUNDSSON ARKITEKT *Jón Guðmundsson* KT. 31051 3259  
 VINNUSTOFA SUBURLANDSBRÁUT 16 REYKJAVÍK SÍMI 552 5055