

GREINARGERD

Stadsrétt og lýsing

Um er að reða lóð við Stuðlaskarð 12.

Sótt er um að byggja einnar hæðar ráðhús, með fjórum íbúðum. Á lóðinni eru tveir mhl, mhl 01 fyrir íbúðarhús, og mhl 02 fyrir innþök, vagna og hjólageymsla.

Húsin eru timburhús, bæði mhl 01 og mhl 02.

Þak: uppbrygging þaks. þáksperr eru 260x45, 260mm steinull, að neðan er klædd rakasperra, 44x74mm límburgrind og 2 lög af 15 mm eldvarnargisplötur, a sperrur er sett límburistar, krossviður, og þakdúkur Steinull er viruð upp og tvöfalt rautt eldvarnargislag að neðan. ysta lag á þaki, þakkæðning verður í flokki T. þak uppfyllir REI60.

Útveggir: Alts 278 mm þykt. 145mm límburgrind, 145 mm steinullareinangrun, klætt að innan með rakasperra, 45 mm límburgrind, 45 mm steinull - 12 mm osb/3 plötur og 13 mm gis. Að utan 12 mm osb/3 vindddúkur, loftunargrind, og klæðning, gengið verður frá klæðningu á viðeigandi hátt á hornum og við glugga, með áfélum og úthornum. utanhusklæðning verður lerki.

Sokklar og botnplata eru stadssteyptir, með 100 mm einangrun.

Gler: gluggar eru verksmiðjuframleiddir, á límbur, eða ágluggar af viðurkenndum framleiðanda með siltinni kuldabré. Tvöfalk-gler er í gluggum, gler skal vera samkvæmt grein 12.4.3.

Loftræsting: á baðherbergjum, þvottahúsi og eldhúsí skal vera vélræn loftræsting samanber 10.2.5 gr 11/2 2012, annars staðar skal loftræsta með opnanlegum gluggum. Loftræsting í Lokuhúsi rýni samkvæmt 10.5.2 grinnveggir milli íbúða berandi innveggir eru úr timbi: El 90

Veggur með heildarþykt 400mm.klæðning 15 mm gips,13 mm gips,12mm osb Burðarviður 145mm steinull 145 mm - 30mm steinull á milliveggja - steinull 145- burðarviður 145 mm - 12 mm osb - 13mm gips- 15 mm gips klæðning.

léttrinn innveggir skulu vera 120mm úr blikk/ límburstlöðum, klætt með osb12 mm og 13mm gifsp.

Inntaksrými á lóð er þannig uppbrygt

þak: 2x 15mm eldvarnar gipsi - 45 mm steinull - rakavararlagi 245 mm burðarvið - 245 mm steinull - vindpappi - lektur 45x70 - krossviður 22 mm - þakdúkur.

Útveggir: Alts 278 mm þykt. 145mm límburgrind, 145 mm steinullareinangrun, klætt að innan með rakasperra, 45 mm límburgrind, 45 mm steinull - 12 mm osb/3 plötur og 13 mm gis. Að utan 12 mm osb/3 vindddúkur, loftunargrind, og klæðning, gengið verður frá klæðningu á viðeigandi hátt á hornum og við glugga, með áfélum og úthornum. klæðning lerki, bárujárn á þeirri hátt er smýr að íbúðarhúsi.

Frárennislagsnir eru pvc plaströr í grunni og undir bolnþlótu, en plaströr eru vel varin og einangrð í vegnum. Miðstöðvar og neysluvatslagsnir eru hefbundnar lagðar í vegggraufar og klætt yfir. allar lagnir eru vaðar og einangraðar, farið skal eftir stöðlum og fyrirmælum Orkuveitu varðandi inntak o.fl. Hitisig neysluvatsnir töppunarstöð skal vera hámark 65 gráður.

Vélræn loftræsting skal vera í þvottahúsi, baðherbergjum og eldhúsum, samanber 10.2.5 gr Bréfálfur skulu vera stærð amk 25x250mm og hað arník 1000 mm frá neðri brún hurðar.

Séráfnotafletir eru að altan og framan við húsið. Á miðri framhlíð verður reistur skjóleggur hæð 1.60m, handrið vegna hæðarmismunrar verður sett meðfram séráfnotafleti, úr timbi, að framan ef þúra þykir.

5 bílastæði eru á lóðinni þar að eitt fyrir hreyfihamláða. (samkvæmt deili skipulagi).

Geymsluskkápar eru í hverri íbúð, og geymsluloft fyrir ofan hluta af íbúðum,

Inntök er í mhl 02, en inntök rafmagns koma svo inn í hvert húsi fyrir sig, sjá grunnmynd.

Á lóðarmörkum við númer 8/10, er kvöð um sameiginlegan inn og útakstur fyrir 8/10, á lóðarmörkum 10/12 er kvöð um sameiginlegan inn og útakstur, einnig er kvöð á lóðarmörkum til vesturs að bílar frá nr 12 geti bakkat úr stæðunum sínum inn á lóð nr 10. sjá teikningu.

Séráfnotafletir eru á lóð og tilheyra hverjum eignarhluta, en kvöð um að gengi vegna viðhalds og þess háttar.


FRÁVIK FRÁ GILDANDI DEILISKIPULAGI: Byggingarreitir er 30 metrar á lengd á gildandi deiliskipulagi og er farið út fyrir hann báðum megin, húsið er 50 cm stærra en byggingarreitir.

Brunavarnir

reykskynjarar í helstu rýnum, slökkvitæki er í íbúðum, bjórgunarspítur úr svefnherbergjum stærð ljósmað 60x110, hliðarhengd, samkvæmt reglugerð. klæðning vegga og lofta skal vera í flokki 1. Brunahólfandi veggar skulu vera brunahólfandi út að ystu klæðningu, samei gildir með þakid. Á milli íbúða á framhlíð og bakhlíð hússins, verður lerki klæðningin með íblöndunarefnum sem uppfyllir B,s1-dO og með óldunaprófi skv. ist EN 350/ 2016. Löðréttu loftabili lokað með 10cm útgipsrenning í útveggjajálinu á milli íbúða.

Algild hönnun: ekki er gert ráð fyrir algildri hönnun þar sem húsið er í halla.

Hljóðvistarkröfur skulu vera á milli íbúða í samræmi við grein 11.1.2 sem visar í ist 45 2011

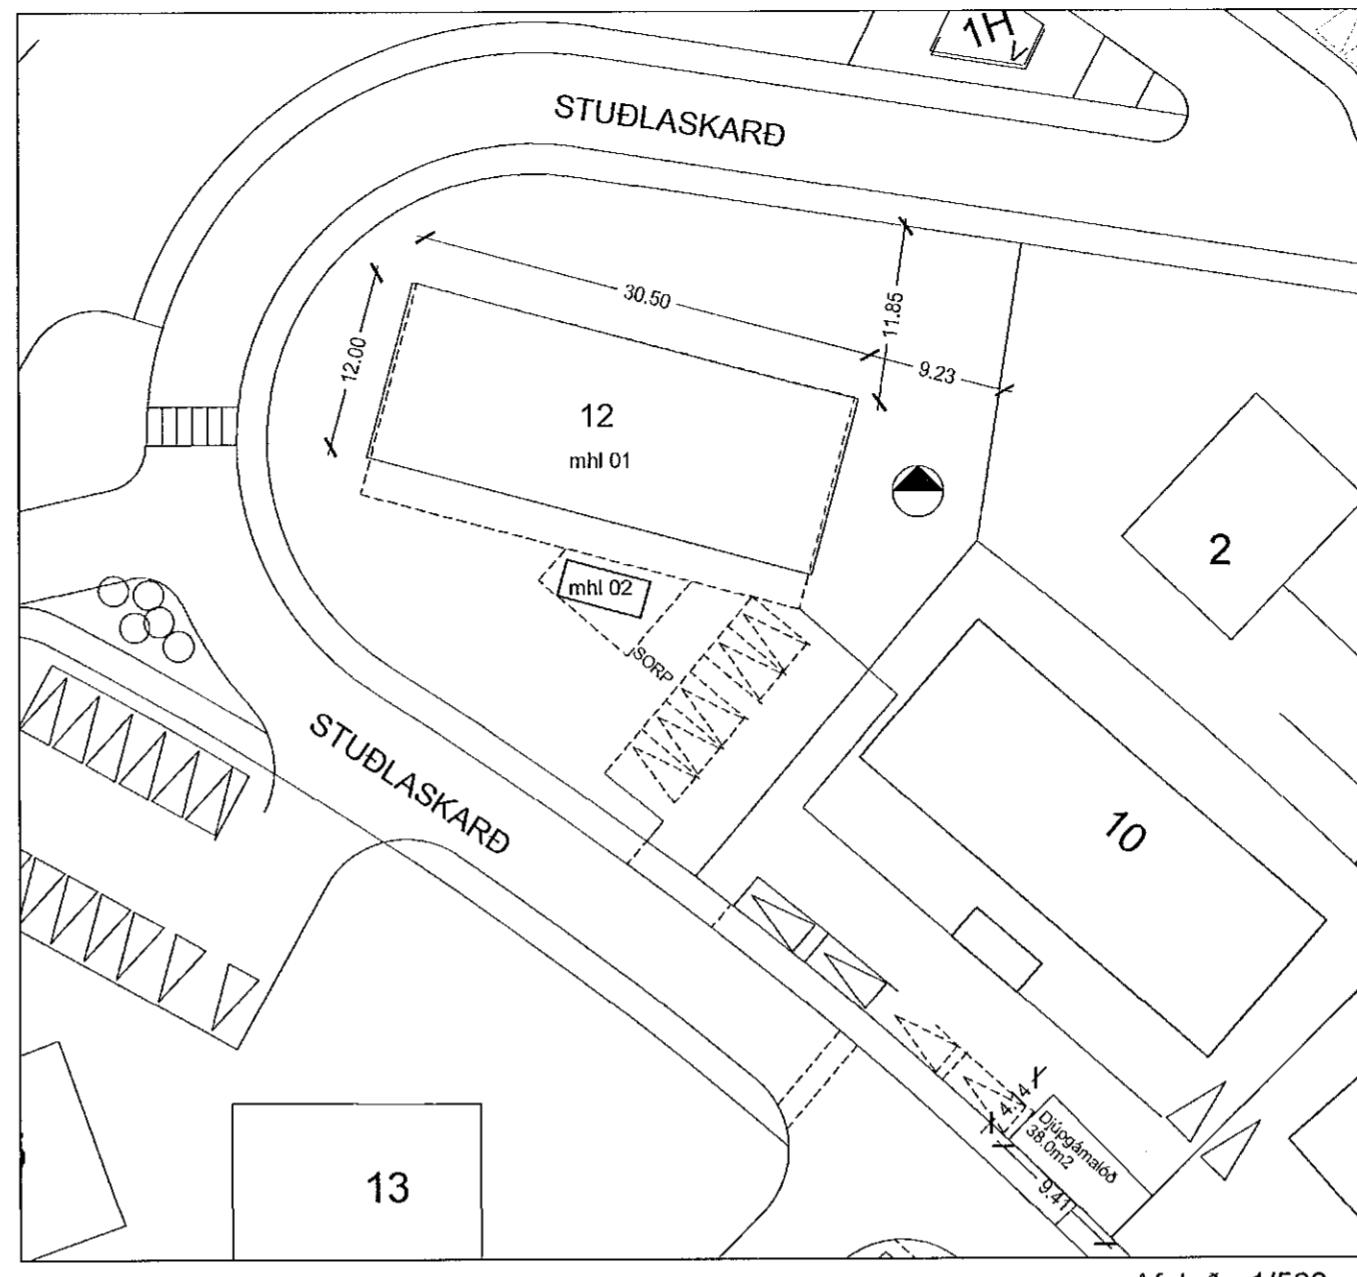

Afstaða 1/500


Kölnunartölur skulu vera í samræmi við IST 66.

hefstu kölnunartölur U-gildi (W/m 2 K)

botnplata	0.3
þak	0.15
útveggir	0.22
vegið meðalalt háss	1.01
Landeignanúmer	L227949

stærð á húsi

mhl 01	366m ²	1389m ³
mhl 02	14.2m ²	37.9m ³
samtals	380.2m ²	1426.9m ³
lóðarstærð	1594.5m ²	
nýtingarhlutfall	0.23	

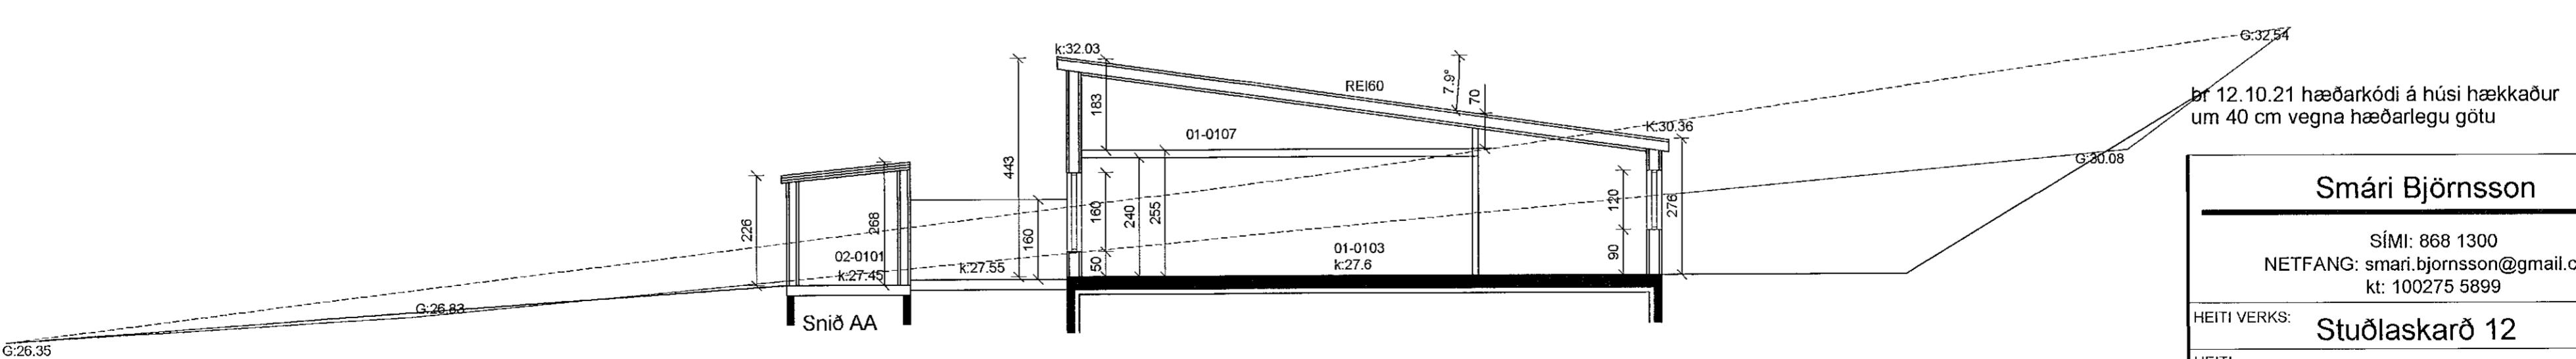

br 12.10.21 hæðarkódi á húsi hækkaður um 40 cm vegna hæðarlegu götu

Smári Björnsson

SÍMI: 868 1300
NETFANG: smari.bjornsson@gmail.com
kt: 100275 5899

HEITI VERKS:

Stuðlaskarð 12

HEITI TEIKNINGAR:

Aðaluppdráttur útlit

MKV: 1:100 DAGS: 12.07.2021
1:500

UNDIRSKR.HÖNNUDAR

NR. TEIKN

3

ÚTGÁFA

B

Samþykkt þann

03. NOV. 2021

Byggingarfulltrúinn í Hafnarfirði
Síðulín Björnsson