




Samþykkt þann  
 03. Nóv. 2021  
 Byggingartillitun í Hafnarfirði  
*Selma Björnsdóttir*

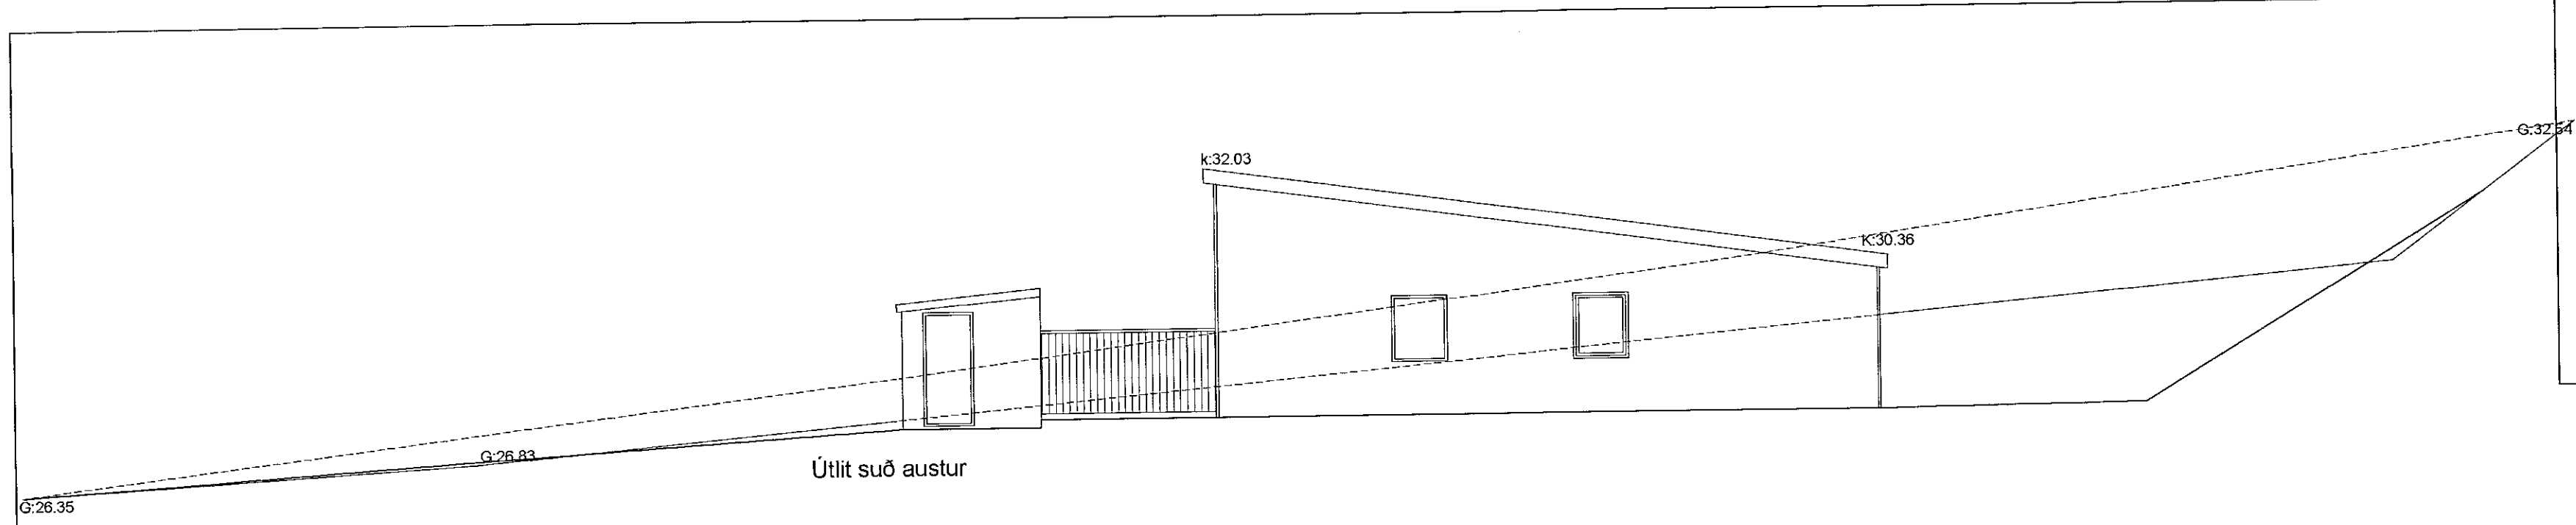


Útlit suð austur

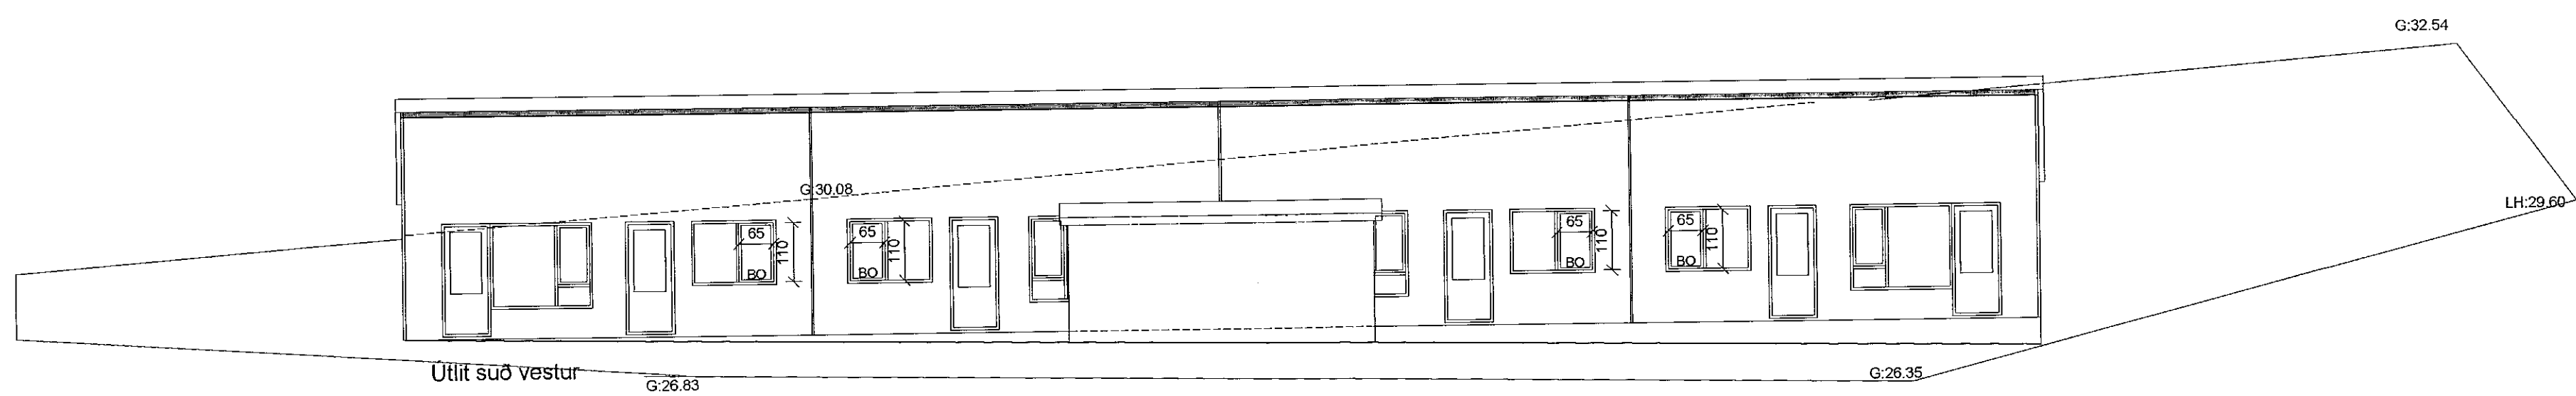

Útlit suð vestur

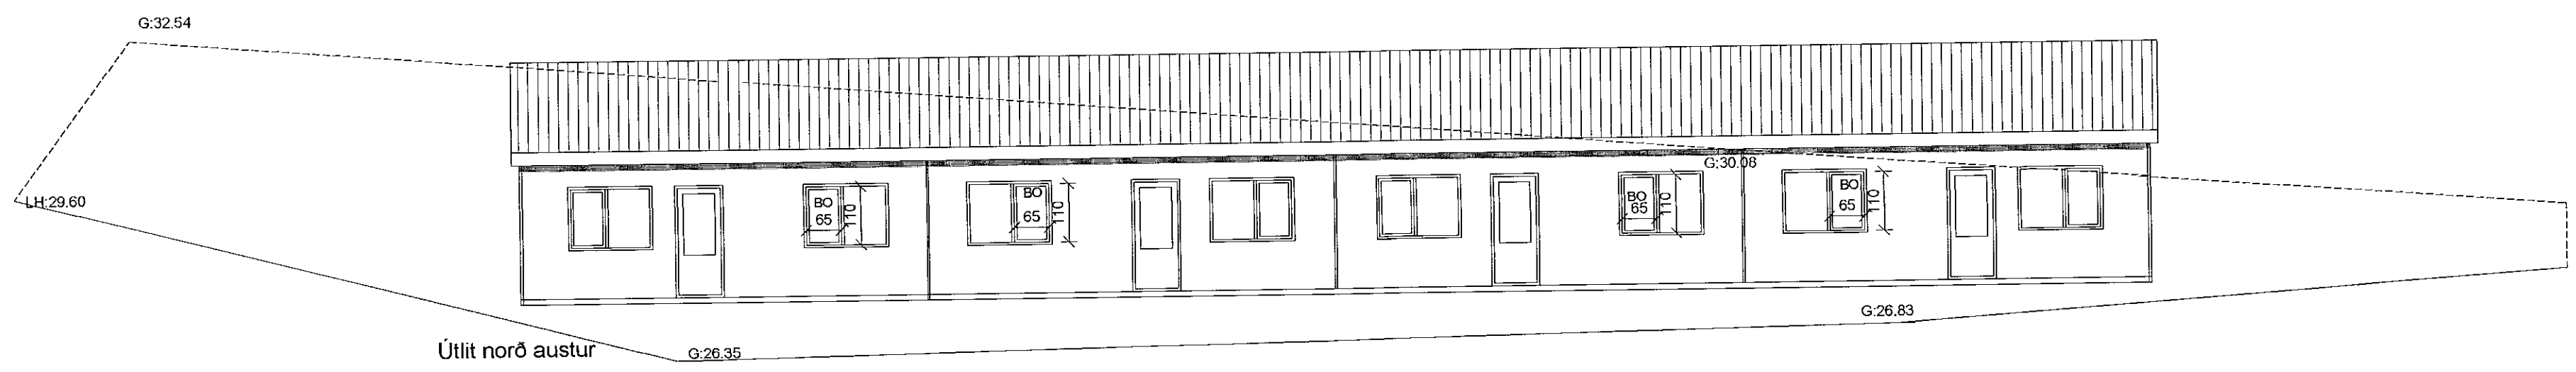

Útlit norð austur

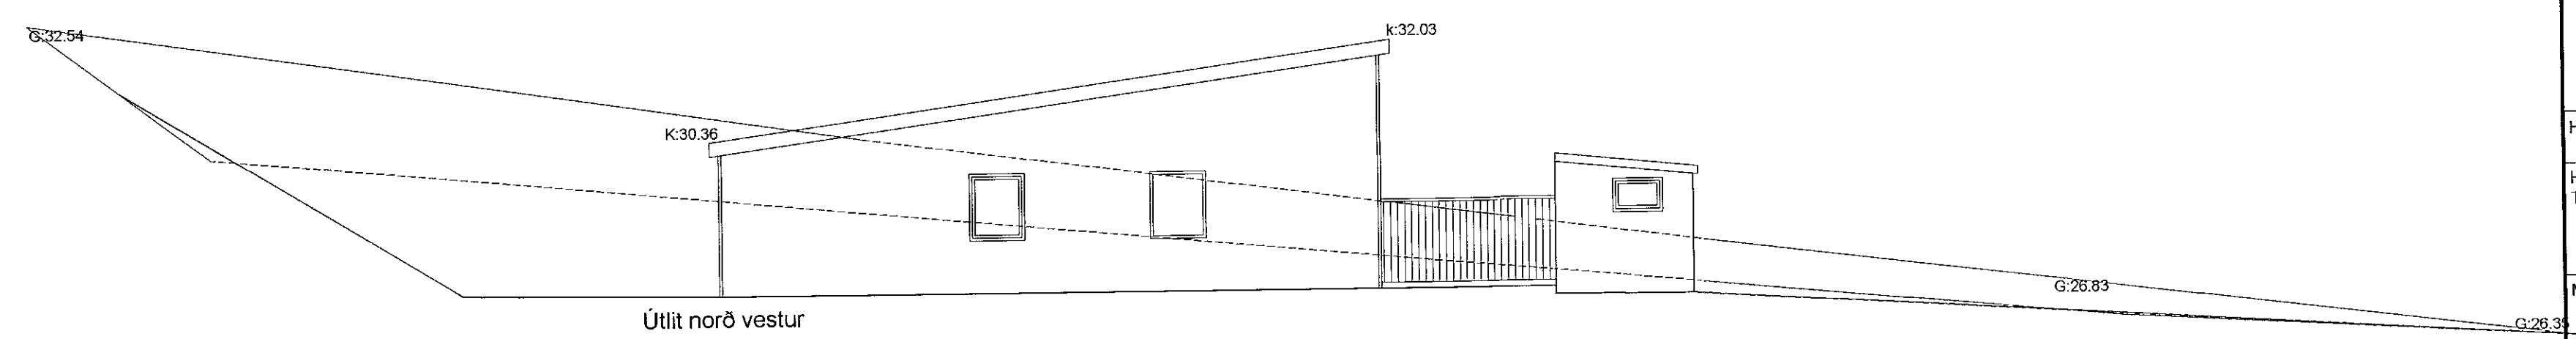

Útlit norð vestur

br 12.10.21 hæðarkóði á húsi hækkaður um 40 cm vegna hæðarlegu götu

<b>Smári Björnsson</b>		
Sími: 868 1300 NETFANG: smari.bjornsson@gmail.com kt: 100275 5899		
HEITI VERKS:		<b>Stuðlaskarð 12</b>
TEIKNINGAR:		<b>Aðaluppdráttur útlit</b>
MKV: 1:100	DAGS: 12.07.2021	NR. TEIKN <b>3</b>
UNDIRSKR. HÖNNUNAR		ÚTGÁFA <b>B</b>