
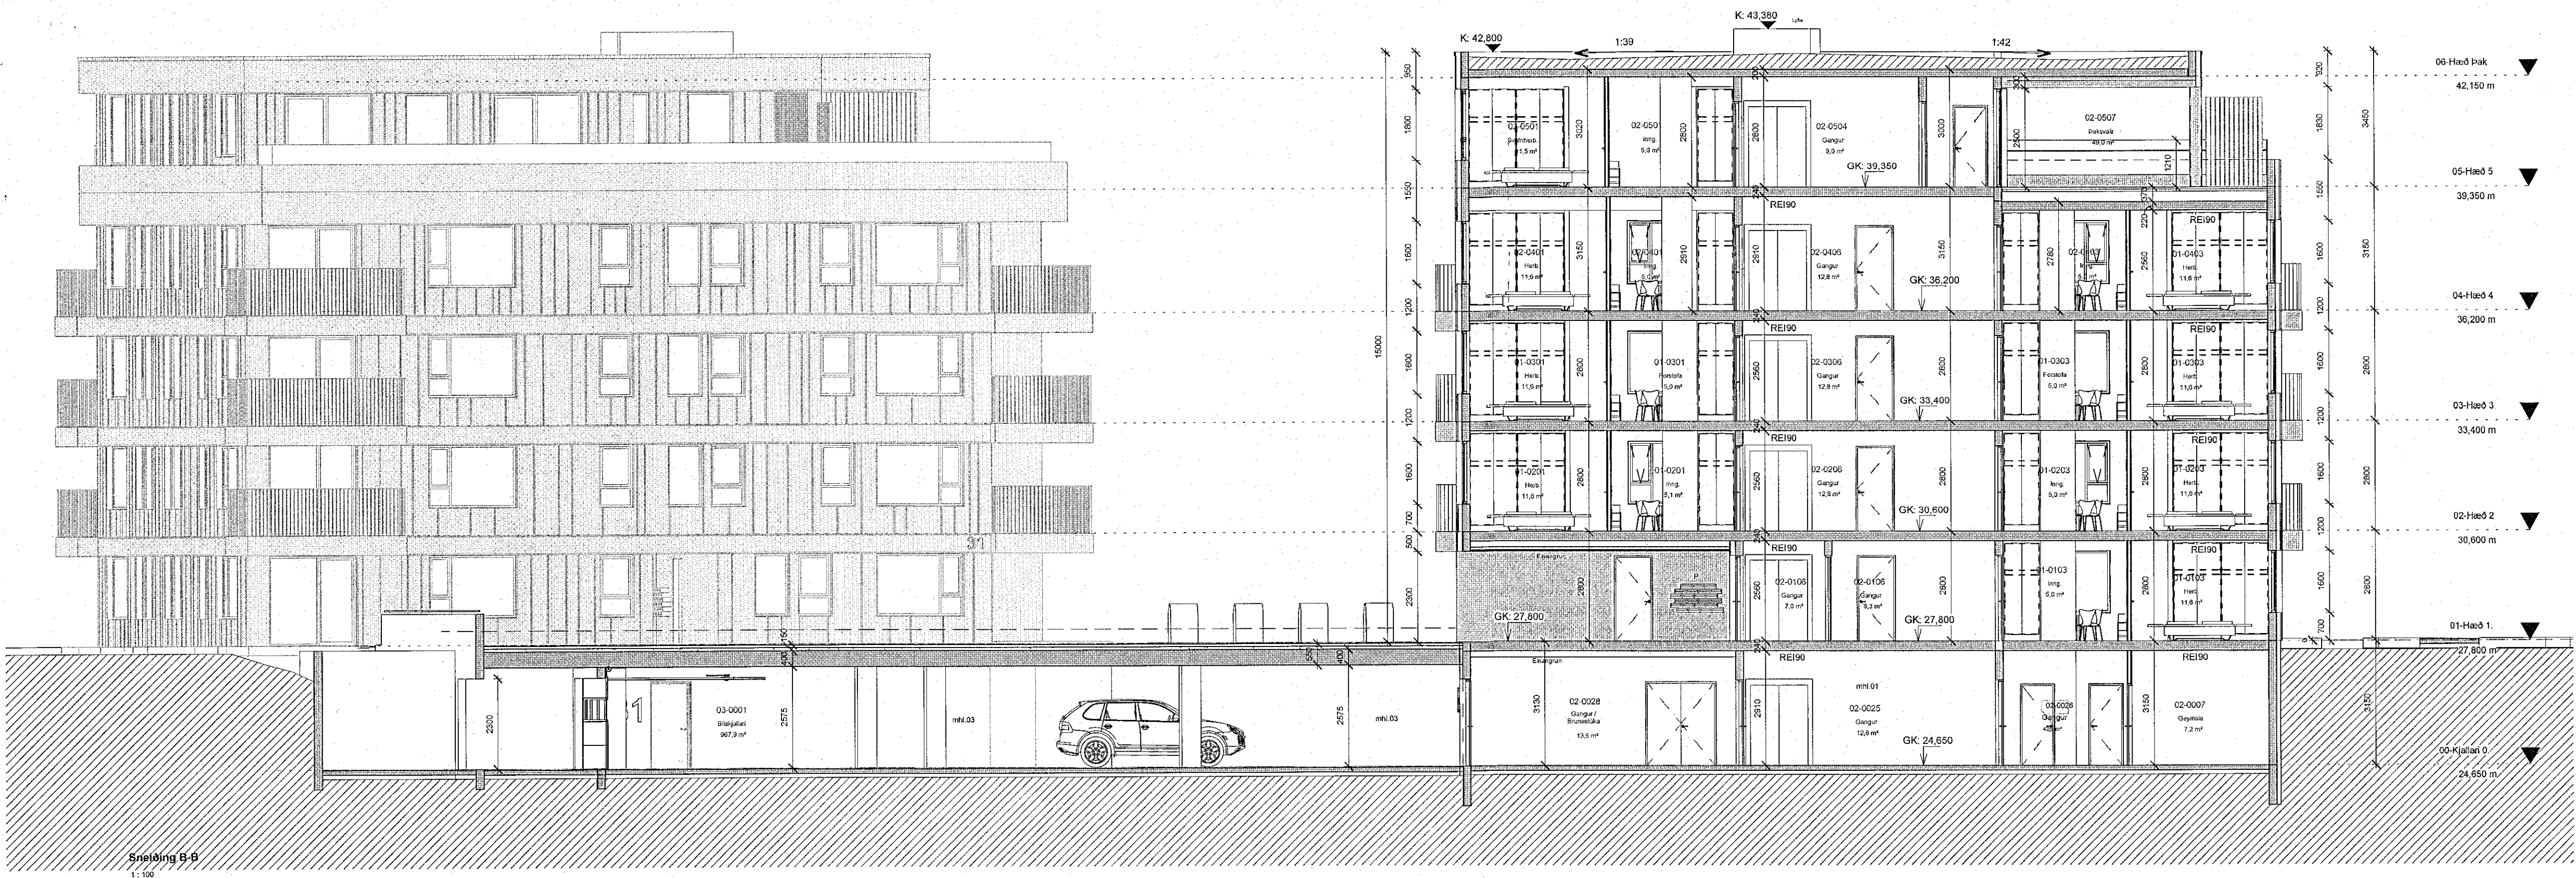



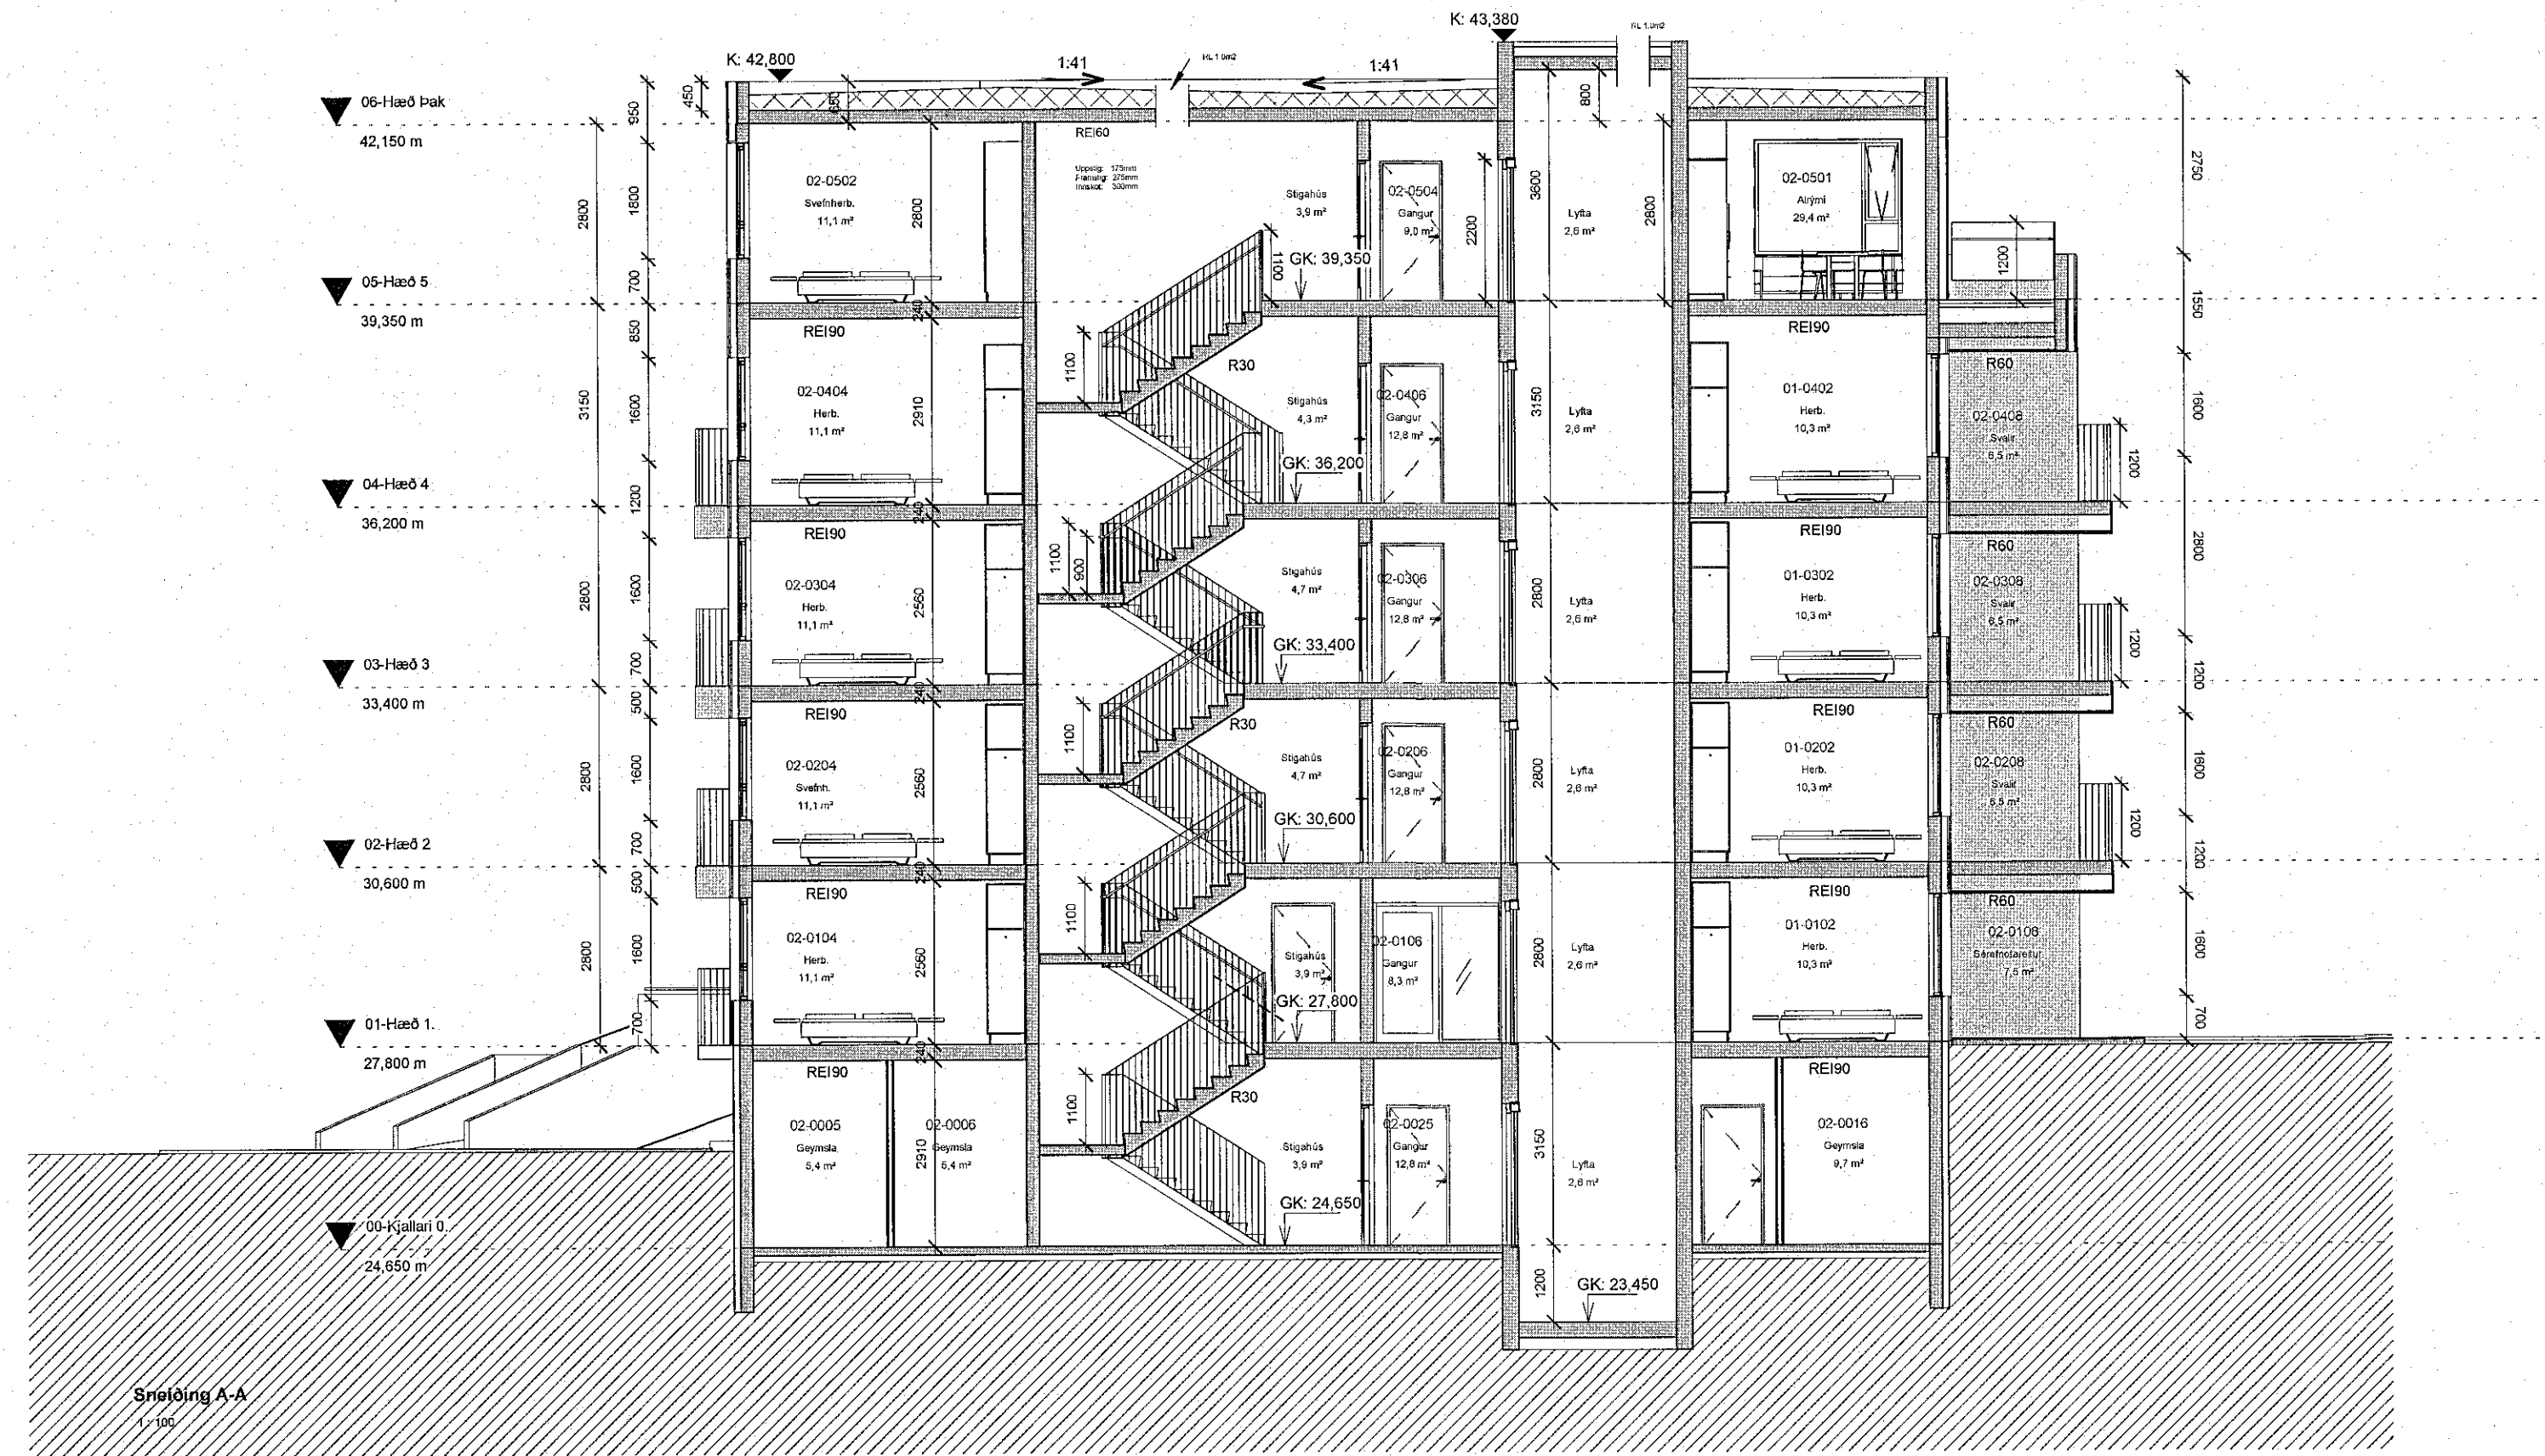

SHS  
18-10-22

Yfirfarið af  
brunahönnuði  
**EFLA**  
VERKFRÆÐISTOFA SSB

A	31.08.2022	Aðaluppdrættir	Skýring	SS
Útg.	Dags.	Ábali	Skýring	Bráf.

Verkefni:	Hringhamar 31-33 221 Hafnarfjörður Fjölbýlishús
Verkefni:	Sneiðing AA-BB
Tekningarnúmer:	0.02.X01
Verkefni:	21-044
Stærð:	25.288.6
Landgræðni:	L23193
Málstafr:	01.04
Málstafr:	1:100
Aðstoðunni / Hönnunarni:	HB
Teknið af:	SS
Yfirfarið af:	HK
Dagsetning:	31.08.2022
Útgáfa:	A

Stefán Þryggvason jfk  
**ARKÞING | AORDIC**  
HALLARMÓÐLA - REYKJAVÍK 575 5192 - arkþing@arkþing.is - www.arkþing.is  
SIGURDUR HALLGRÍMSSON 170753-3139 ARCHITECT  
BRAGDI ANNAESEN 200767-5159 BYGGI FR  
HALLGRÍMSSON 200753-3139 BYGGI FR  
REYKJAVÍK 210279-3429 ARCHITECT