



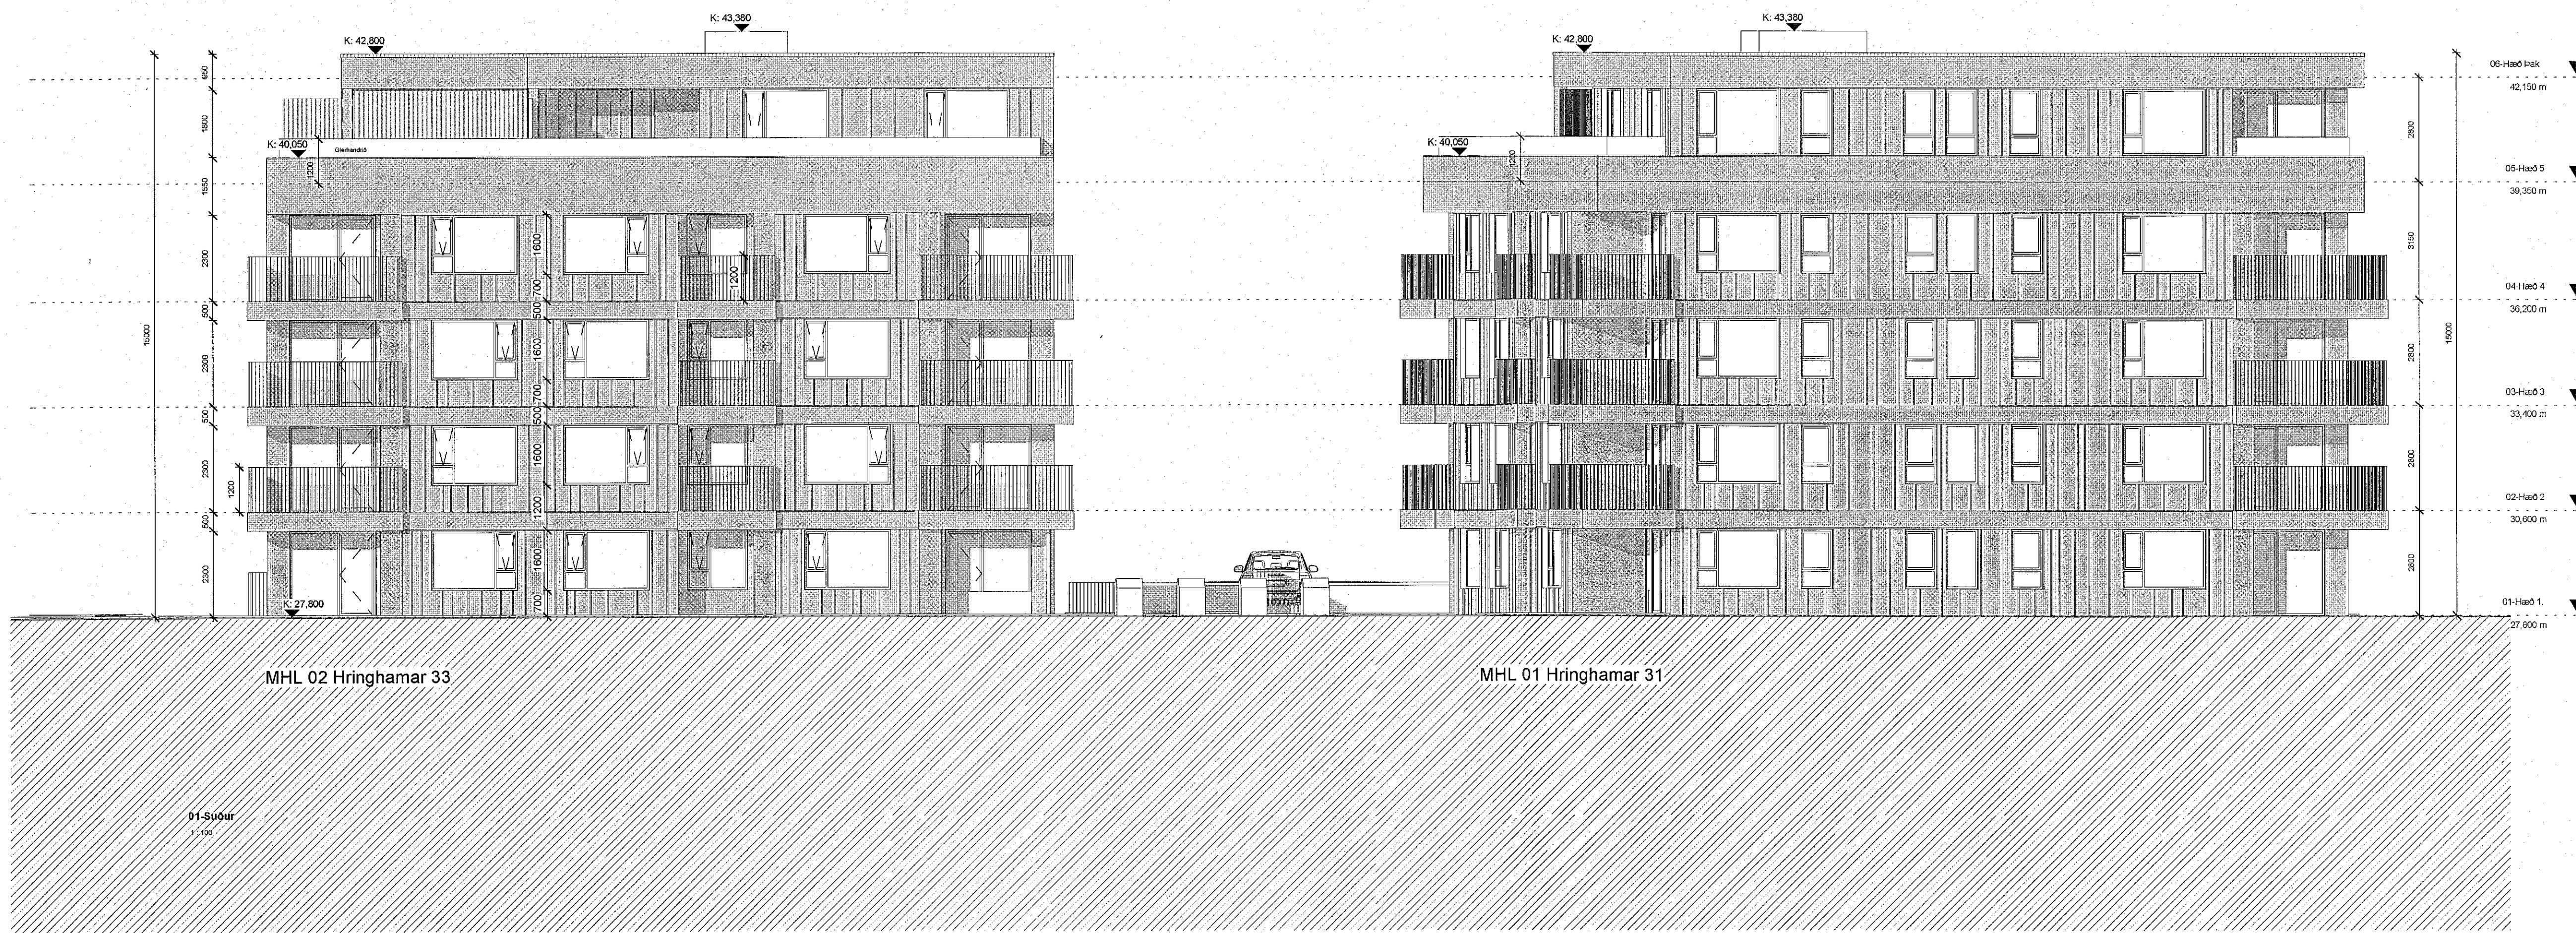

SHS
18.10.22

Yfirfarið af
brunahönnuði
EFLA
VERKFRÆÐISTOFA SSB

A	31.08.2022	Adaluppdrættir	Skýring	SS
Útg.	Dags.	Adaluppdrættir	Skýring	Brat.

Verkið:	Hringhamar 31-33 221 Hafnarfjörður Fjölbýlishús
Vestur:	Útlit Suður Vestur
Tekningarnúmer:	0.03.X01
Verkefni:	21-044
Staðsetning:	23.268.8
Landfræðingur:	L211983
Málshafi:	01-04
Málfræði:	1 : 100
Adalhönnuður / Hönnuðingur:	HB
Teknað af:	SS
Yfirfarið af:	HK
Dagsetning:	31.08.2022
Útgáfa:	A

ARKÞING | AORDIC
HALLARLILA - REYKJAVÍK, 610 5700 - ark@arkþing.is - www.arkþing.is
SIGGJÖR HALLGRÍMSDÓTTIR 37075-3139 ARHITEKT
BIRNIR ÁRNASON 20077-3150 BYGGJAFR
HALVA KRISTJANSSON 20075-3089 BRUGJAFR
HELGI MAR HALLGRÍMSDÓTTIR 21079-3129 ARHITEKT