


Öð mál taksíðstöflana á staðnum skur en smíð hefst.
Mæringu í teikningum skil tilfarast líkysra hönnuðum.
Teikningar arkitektá skil lesa með teikningum meðvörðun.

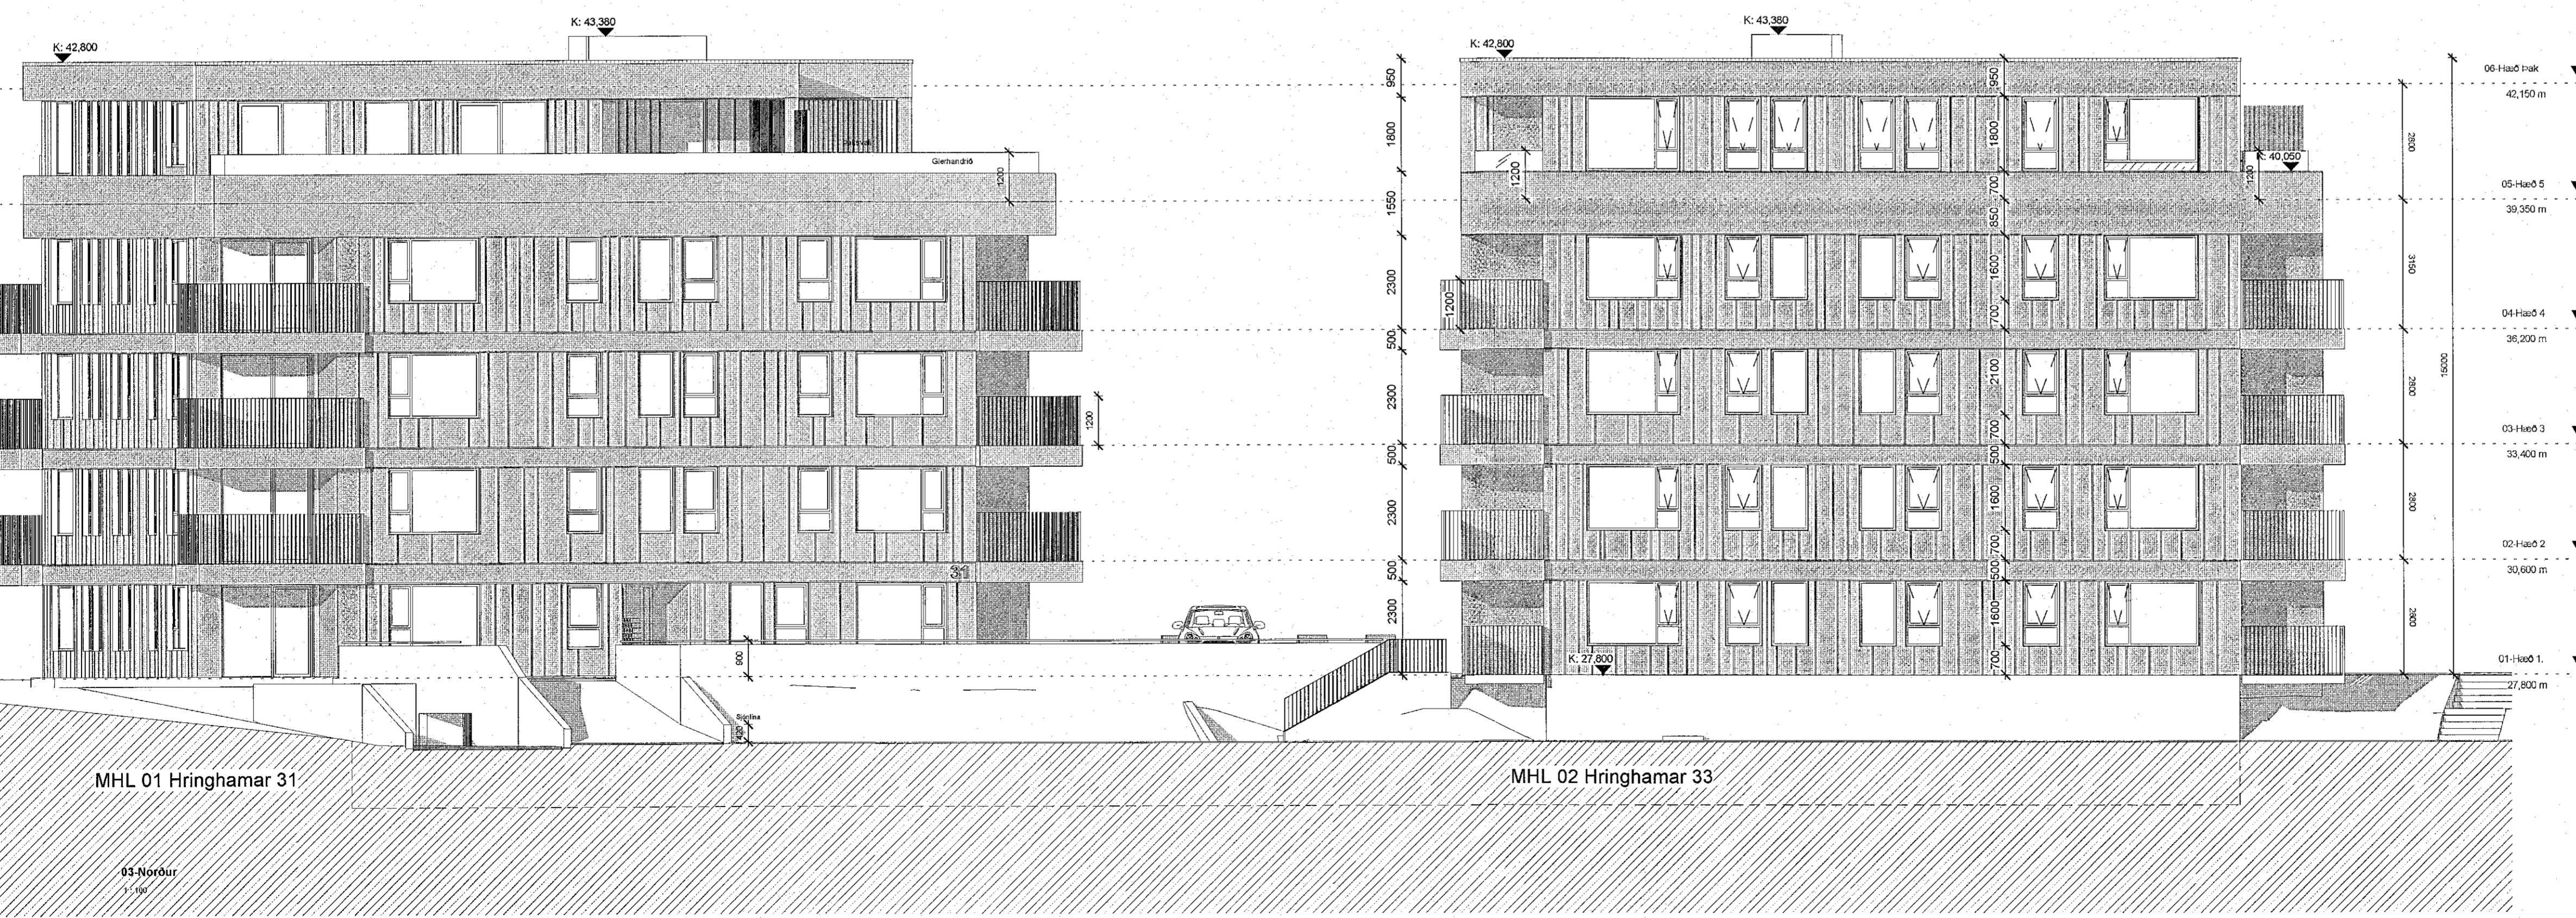

SHS
18.10.22

Yfirfarið af
brunahönnuði
EFLA
VERKFRÆÐISTOFA SSB

| A | Útg. | Dags. | 31.05.2022 | Ábáluppdreittir | Skýring | SS | Bráf. | |
|------------------------------------|------|---|------------|-----------------|---------|----|-------|--|
| Vaknaði: | | Hringhamar 31-33 221 Hafnarfjörður Fjölbýlishús | | | | | | |
| Vaknaði: | | Útlit Norður Austur | | | | | | |
| Teikningarnúmer: | | 0.03.X02 | | | | | | |
| Verknúmer: | | 21-044 | | | | | | |
| Skjalnúmer: | | 25.268.8 | | | | | | |
| Landskjalnúmer: | | L213183 | | | | | | |
| Mæskil: | | 01.04 | | | | | | |
| Mæskilnúmer: | | 1:100 | | | | | | |
| Aðalhöfundur / Hönnunarskipstjóri: | | HB | | | | | | |
| Tilkvað af: | | SB | | | | | | |
| Yfirbúð af: | | HK | | | | | | |
| Dagsetning: | | 31.08.2022 | | | | | | |
| Uppfær: | | A | | | | | | |

Samþykkt
Halla Þorvaldsdóttir
ARKÞING | AORDIC
HALLARVÁGU 4 • REYKJAVÍK • 107 5100 • ark@arkþing.is • www.arkþing.is
SIGURDUR HALLGRÍMSSON 17253-3139 ARKITEKT
BIRUKJUR ARNASON 20017-5139 BYGGJAFR
HALLGRÍMUR KRISTJANSSON 22979-3269 BYGGJAFR
HELGA MAR PÁLLDRÍMSSON 210279-9429 ARKITEKT