2208561

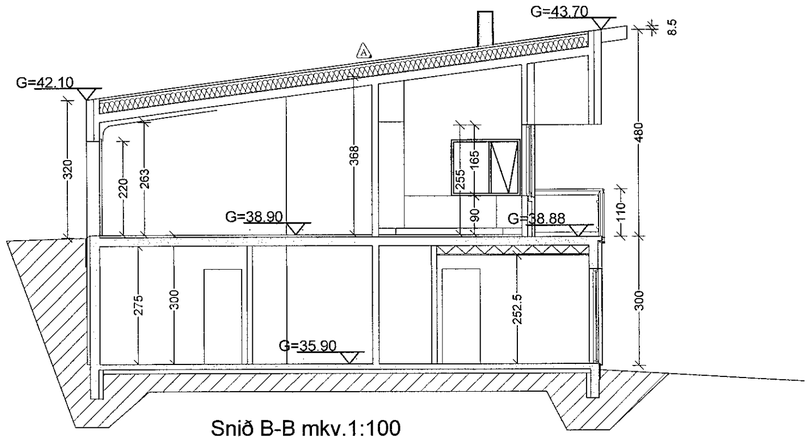

Snið B-B mkv.1:100

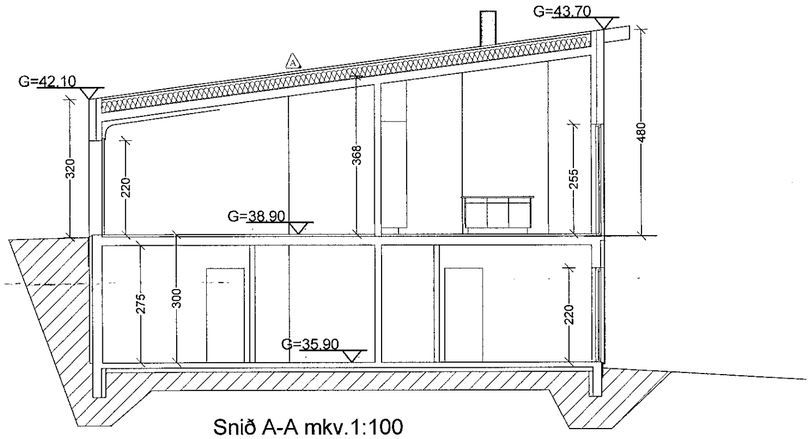

Snið A-A mkv.1:100

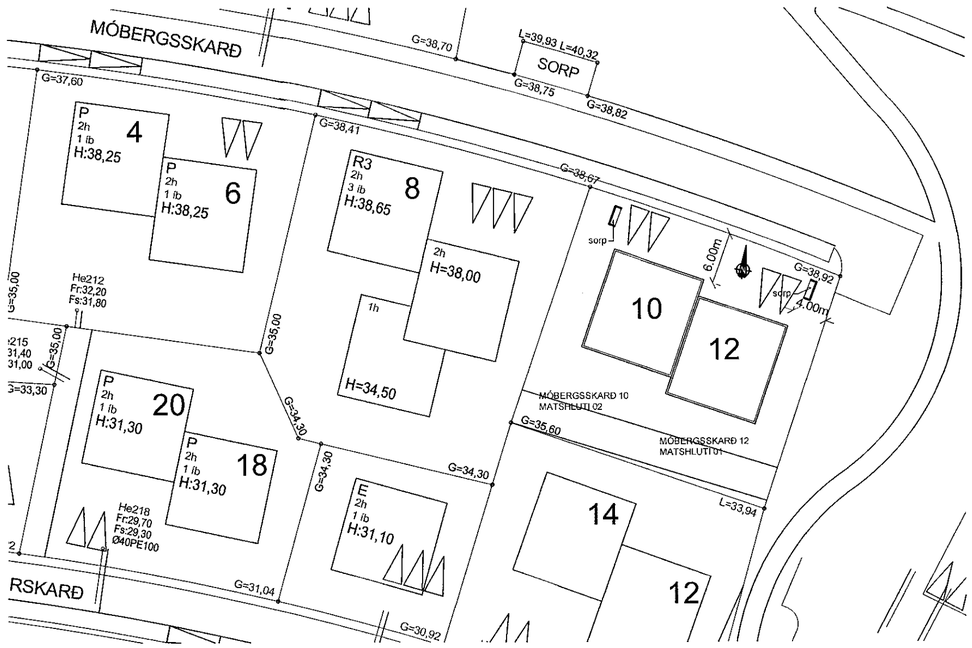

Samþykkt þann
31. ÁGÚ. 2022
Byggingarfulltrúi í Hafnarfirði
Hildur Bjarnadóttir

ÚTGÁFUFERILL

NÚMER:	DAGS.	SKÝRINGAR:	UNNIÐ:
A	29/6/'22	ÝMSAR BREYTINGAR.	H.Á.

DAGS.	SAMRÆM.HÖNNUÐUR

A BREYTINGARTÁKN

Verkfræðistofa Hauks Ásgeirssonar
DALVEGI 18
201 KÓPAVOGUR
SÍMI: 534 8815 / 897 8132
FAX: 534 8818
NETFANG: haukur@vha.is
kt: 560600-3050

HEITI VERKS:

MÓBERGSSKARÐ 10 OG 12 HAFNARFIRÐI

HEITI TEIKNINGAR:

SNIÐ AFSTÖÐUMYND

MKV:	DAGS.	VERK NR	
1:100 1:500	MAR.'18	17-033	
TEIKNAÐ.	YFIRFARIÐ	SAMÞYKKT	TEIKN.NÚMER
H.Á.	H.Á.	H.Á.	4
DAGS.undirskr.	NAFN HÖNNUÐAR		
29.06.2022	Ívar Hauksson kt: 110383-5339		
UNDIRSKR.HÖNNUÐAR			ÚTGÁFA
			B