



ÚTLIT NORÐUR 1:100

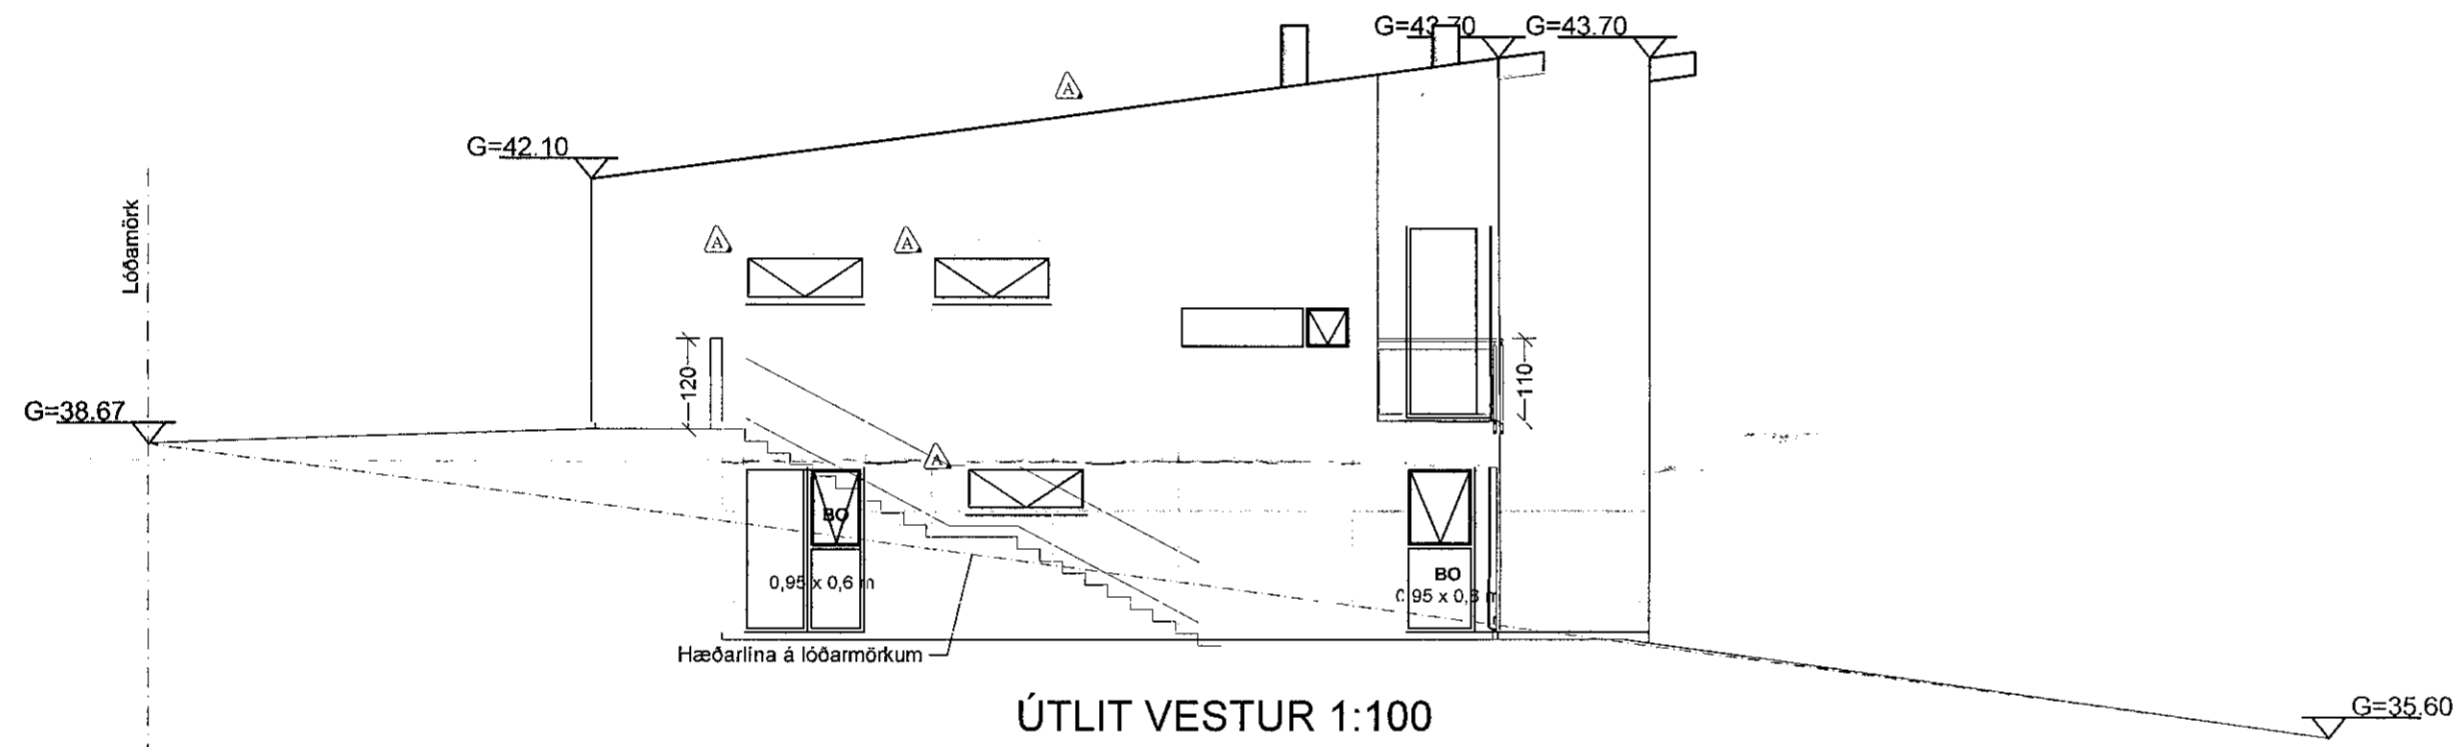

ÚTLIT VESTUR 1:100

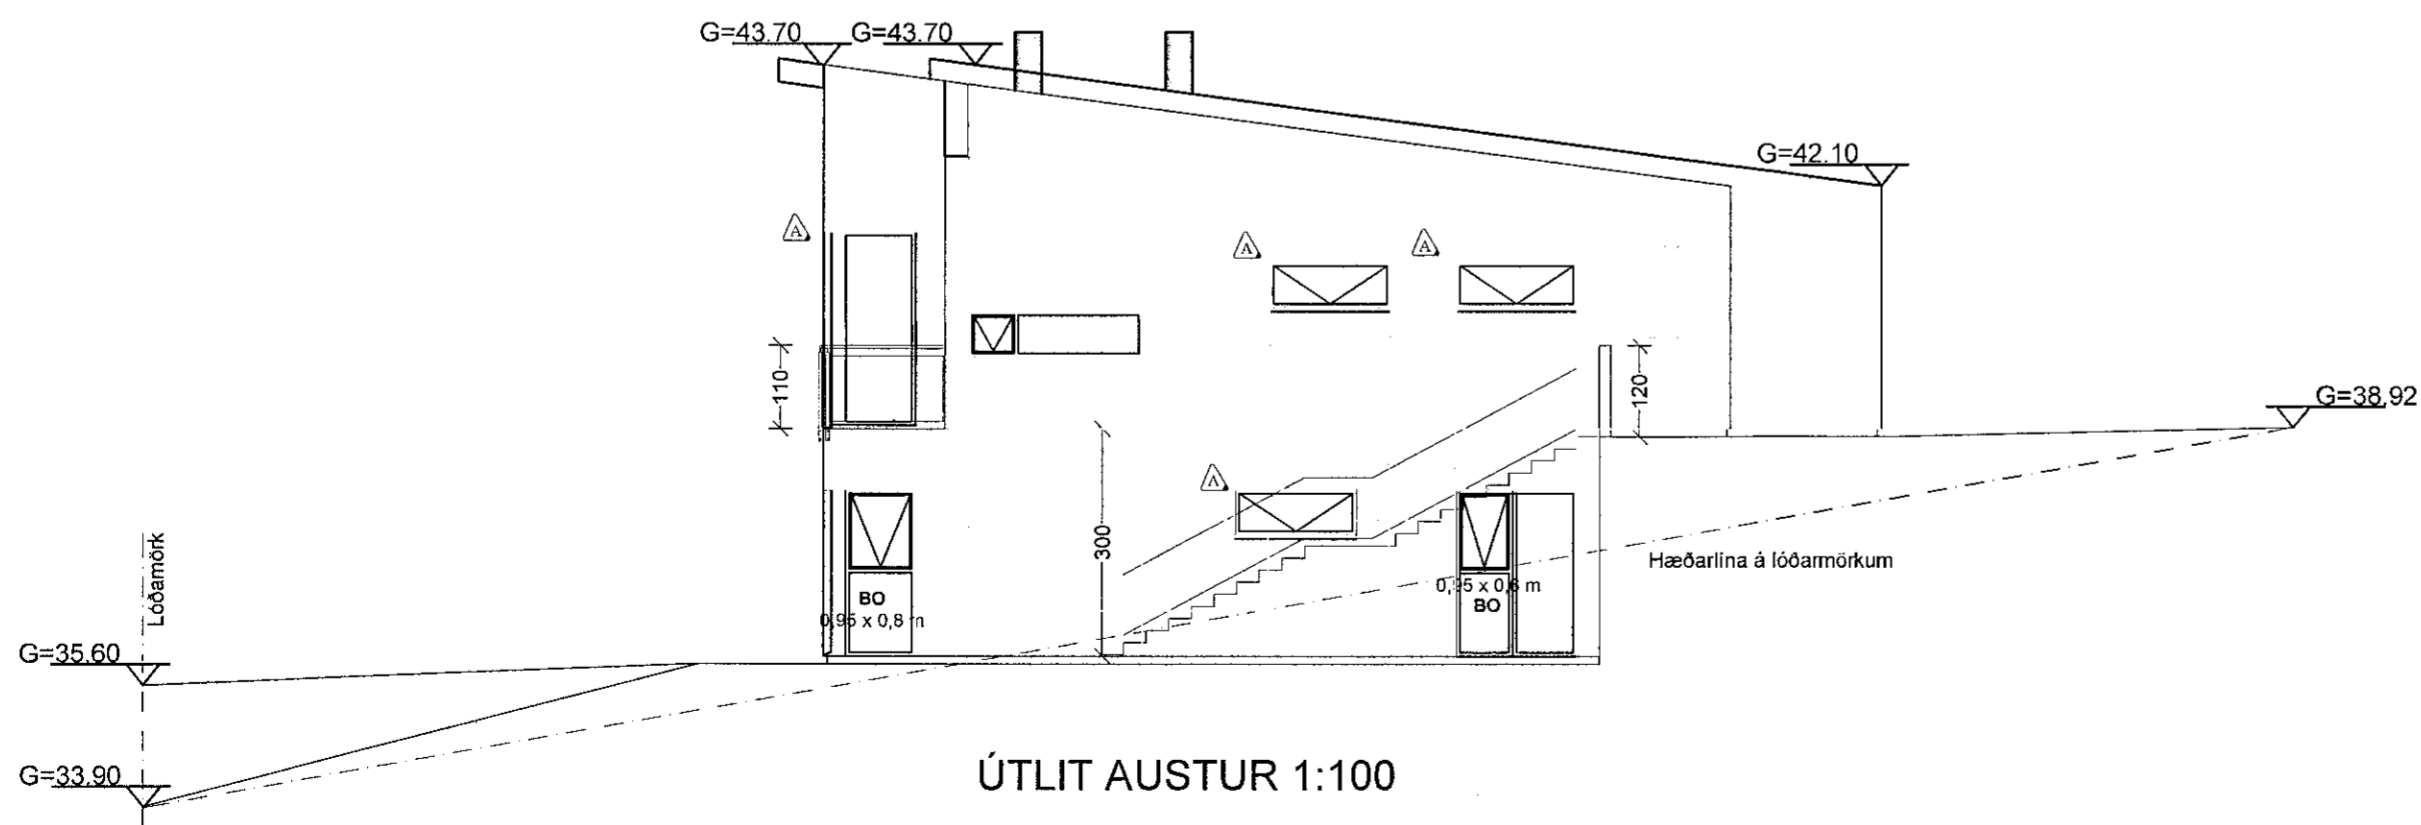

ÚTLIT AUSTUR 1:100

Samþykkt þann
31. ÁGÚ. 2022

Byggingartútrúningur í Hafnarfirði
Ásgerður Þorvaldsson

ÚTGÁFUFRILL

NÚMÉR:	DAGS.	SKÝRINGAR:	UNNIÐ:
A	29/6/22	ÝMSAR BREYTINGAR.	H.Á.

DAGS.	SAMRÆM. HÖNNUÐUR

△ BREYTINGARTÁKN

Verkfræðistofa Hauks Ásgeirssonar

DALVEGI 18
201 KÓPAVOGUR
Sími: 534 8815 / 897 8132
FAX: 534 8818
NETFANG: haukur@vha.is
kt: 560600-3050

HEITI VERKS:
**MÓBERGSSKARÐ 10 OG 12
HAFNARFIRÐI**

HEITI
TEIKNINGAR:
**ÚTLIT
NORÐURHLIÐ
AUSTURHLIÐ, VESTURHLIÐ**

MKV: 1:100	DAGS. MAR.'18	VERK NR 17-033	
TEIKNAD. H.Á.	YFIRFARIÐ H.Á.	SAMÞYKKT H.Á.	TEIKN.NÚMÉR
DAGS.undirskr. 29.06.2022	NAFN HÖNNUÐAR Ívar Hauksson kt: 110383-5339		3
UNDIRSKR. HÖNNUÐAR <i>Ásgerður Þorvaldsson</i>			ÚTGÁFA B