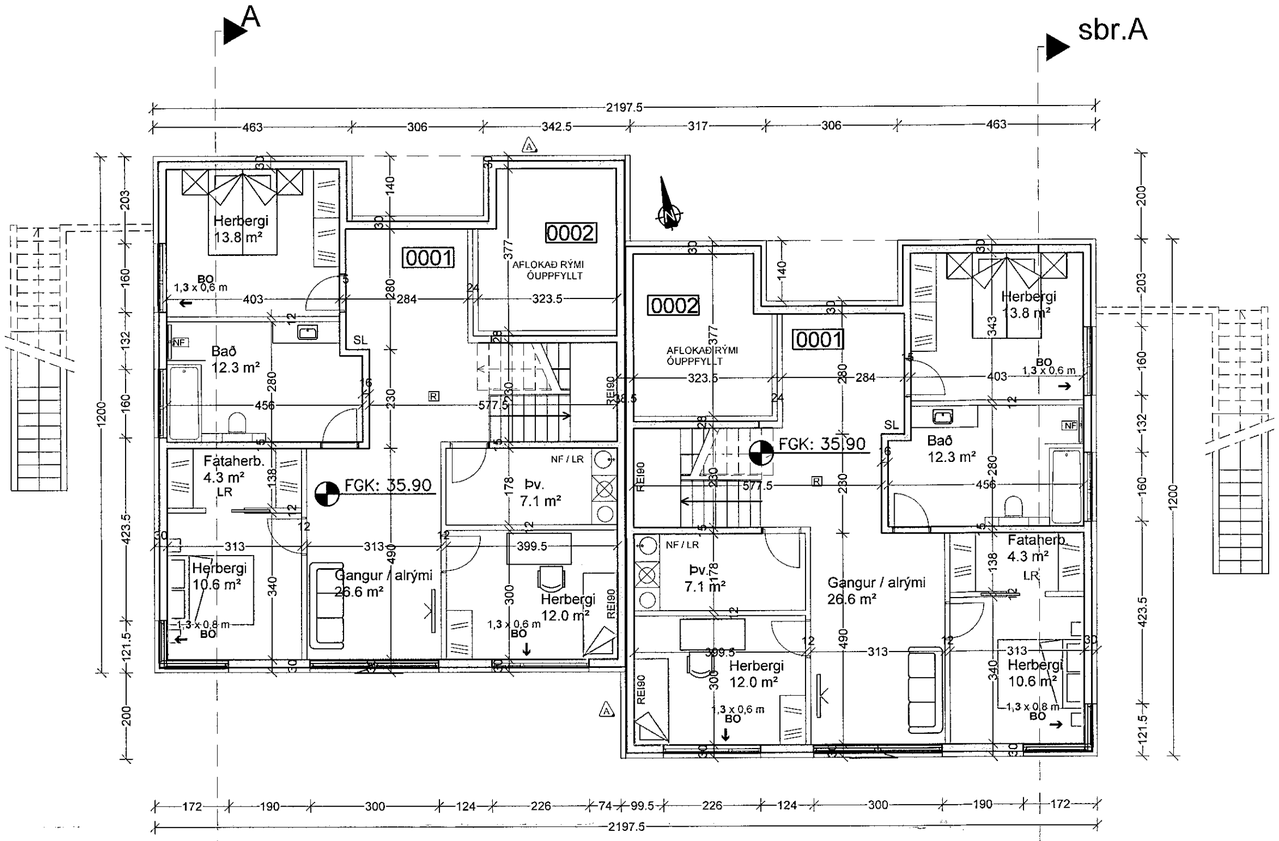

NEÐRI HÆÐ 1:100

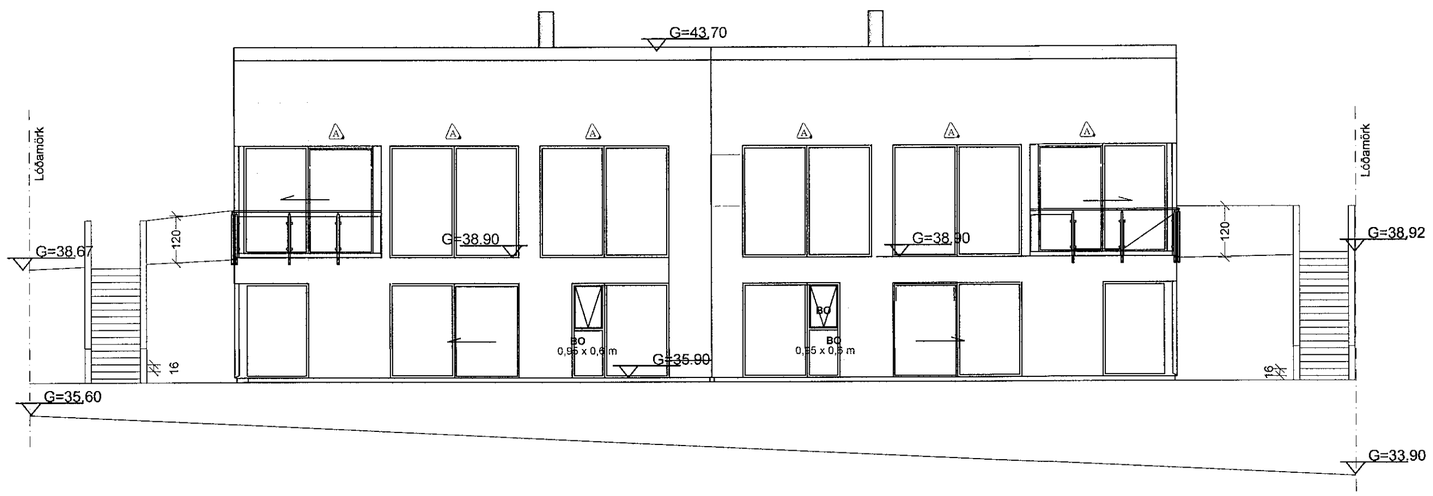

ÚTLIT SUÐUR 1:100

Samþykkt þann
31. ÁGÚ. 2022
Byggingarfulltrúinn í Hafnarfirði

ÚTGÁFUFERILL

NÚMER:	DAGS.	SKÝRINGAR:	UNNIÐ:
A	29/6/'22	ÝMSAR BREYTINGAR.	H.Á.

DAGS.	SAMRÆM.HÖNNUÐUR

A BREYTINGARTÁKN

Verkfræðistofa Hauks Ásgeirssonar

DALVEGI 18
201 KÓPAVOGUR
SÍMI: 534 8815 / 897 8132
FAX: 534 8818
NETFANG: haukur@vha.is
kt: 560600-3050

HEITI VERKS:

MÓBERGSSKARÐ 10 OG 12
HAFNARFIRÐI

HEITI TEIKNINGAR:

GRUNNMYND KJALLARA
ÚTLIT SUÐURHLIÐAR

MKV: 1:100	DAGS. mar.'18	VERK NR 17-033	
TEIKNAÐ. H.Á.	YFIRFARIÐ H.Á.	SAMÞYKKT H.Á.	TEIKN.NÚMER 2
DAGS.undirskr. 29.06.2022	NAFN HÖNNUÐAR Ívar Hauksson kt: 110383-5339		
UNDIRSKR.HÖNNUÐAR			ÚTGÁFA B