


2,2x2,2  
EI60Csm  
GN  
LR

Brunalokanir  
Gólfniðurfall  
Loftraesting

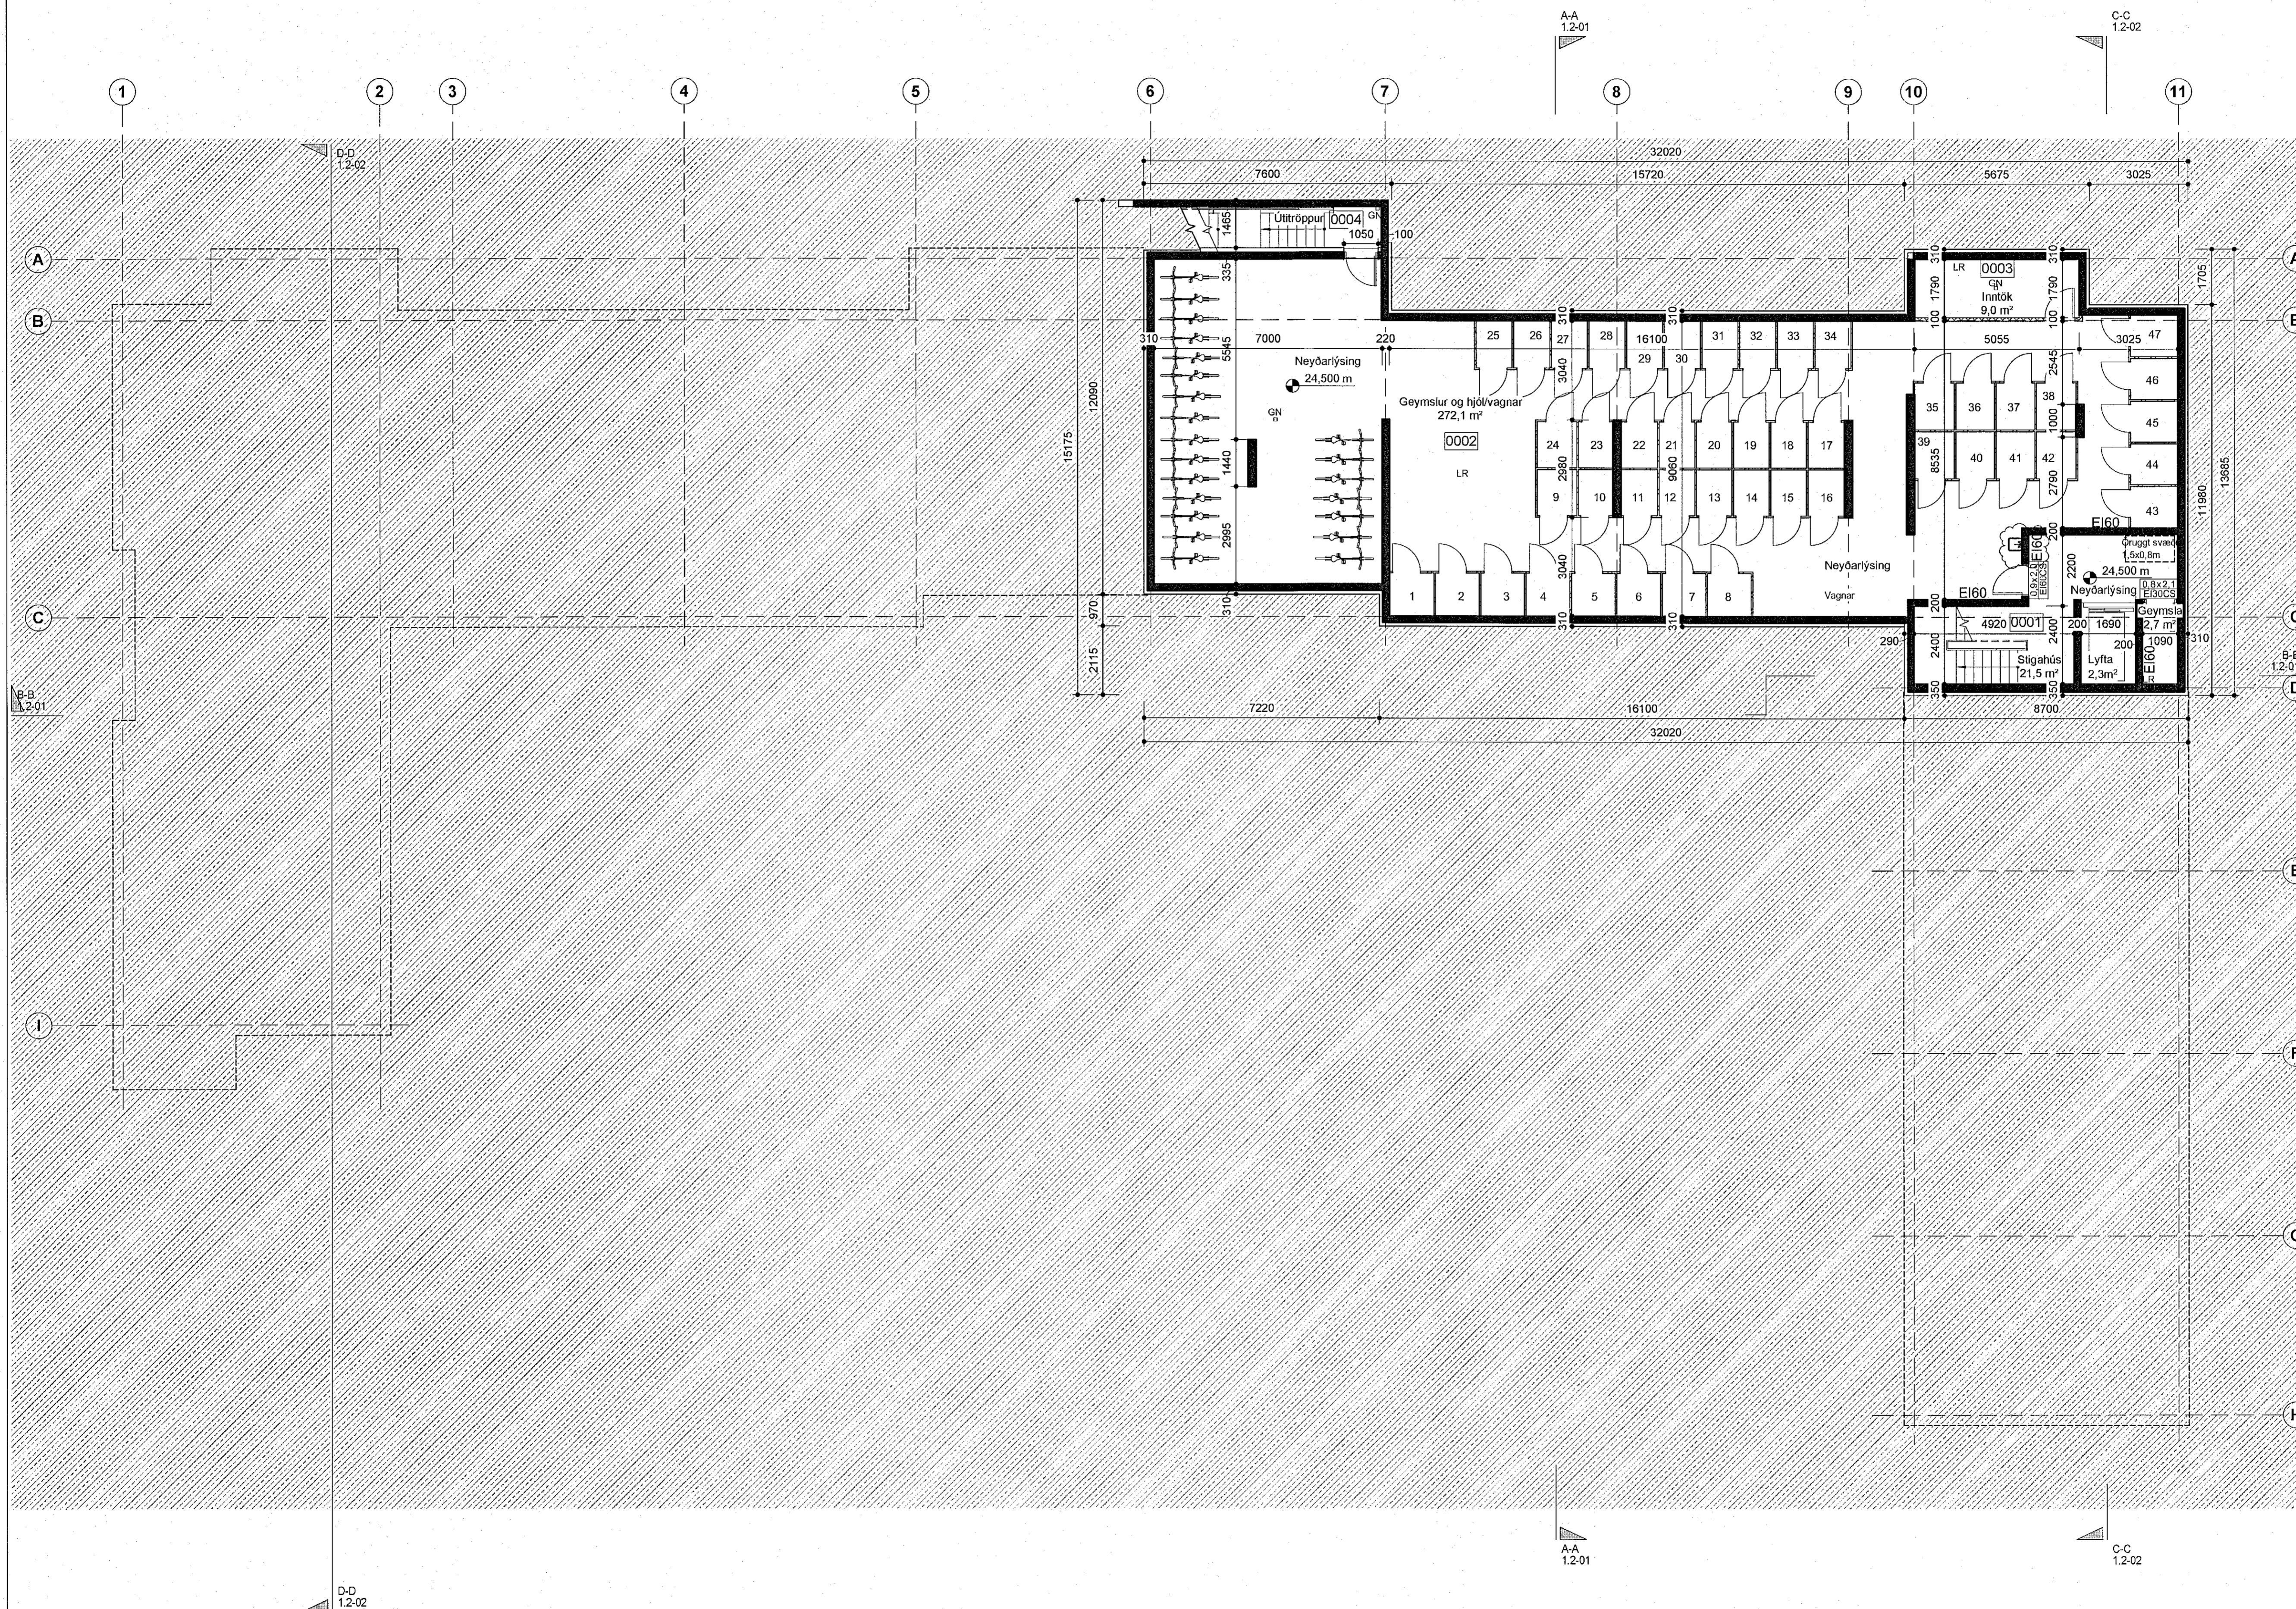

B 25.10.2022 AI Vaski bætt við  
A 31.05.2021 HI Br.v.athugas.b fulltrúa

BREYTINGAR  
SHS 09.06.2022

**T.ark**  
ARKITEKTAR  
HÁFÚNI 2b - 105 REYKJAVÍK  
Sími: 540 5700  
tark@tark.is - www.tark.is

VERKHETI  
**Nónhamar 1-3, 221 Hafnarfj.**  
Fjólbylishús, mhl 01  
Aðaluppdrættir

VERK  
Grunnmynd kjallari

MÁL: 1 - 100  
HAFNRÁÐ: AA  
YFIRFARIR: ISC  
VERKINGMÉR: 753-16  
DAGS: 07.05.2021  
TEKNIÐ: H/IL  
FL. TEKNIÐ: 04  
TEKNIÐ: 1.1-01  
ÓTG: B

SAMM. Ágúst Jónsson  
ARKI. MAA SAMARK KL.060161.5429

Öll réttindi og áframt teki eru hluta eða heild. er hald sambútt Mann, skv. ákveðnum húsnæðisálagi.